



GRUNNMYND 1:50

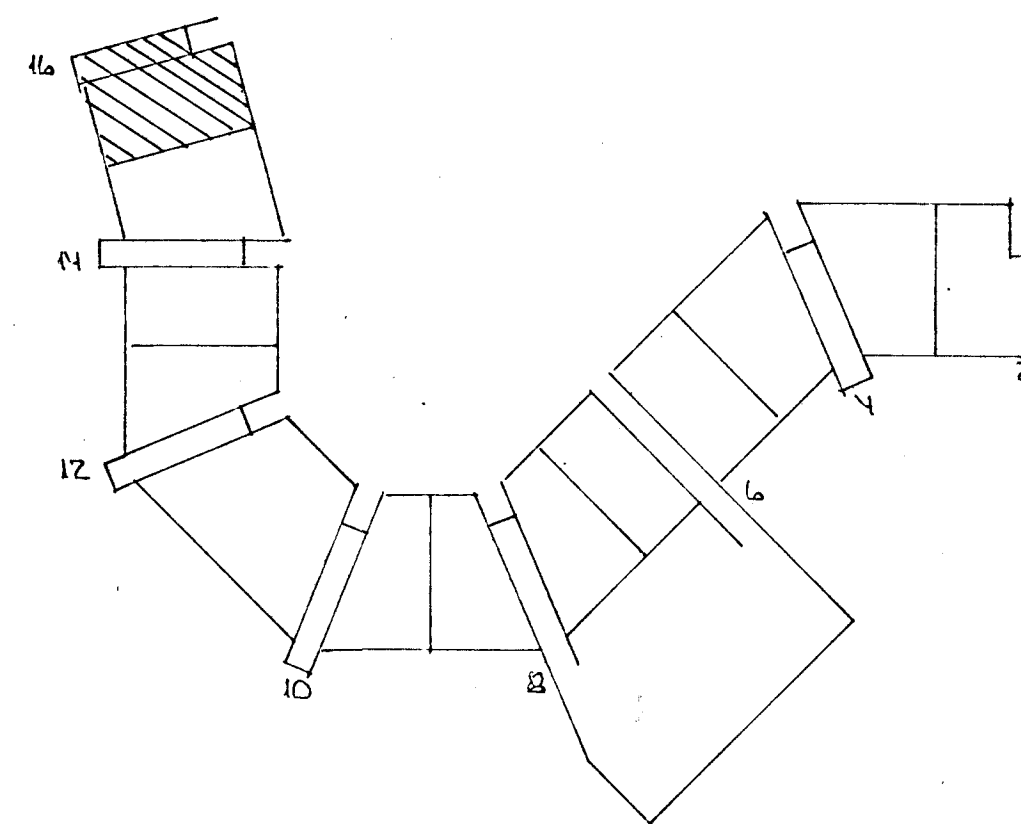

AFSTÖÐUMYND

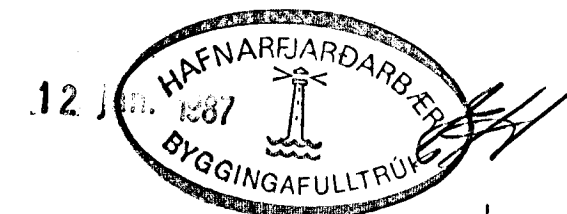

BR. NR.	DAGS	EDLI BREYTINGAR	SIGN.
DL	8.4.87	BR. SKJ. LÖGN PÍPUL.M.	
HVAMMABRAUT 16 HAFNARFIRÐI			DAGS JAN 87
HITA- VATNS- OG FRÆKENNLSISLAGNIR. KJALLARI.			HANNAÐ
MÆLIKV. 1:50			TEKMYND
SIGURÐUR ÞORLEIFSSON TEKNIFRÆÐINGUR F.T.F.I.			VERK NR. 8602
STRANDGÖTU 11 HAFNARFIRÐI SÍMI 54751			BLAD NR. 2-01