
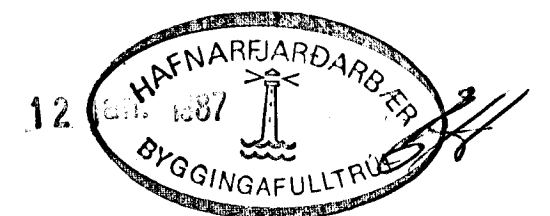


GRUNNMYND · 1:50
L. HÆD

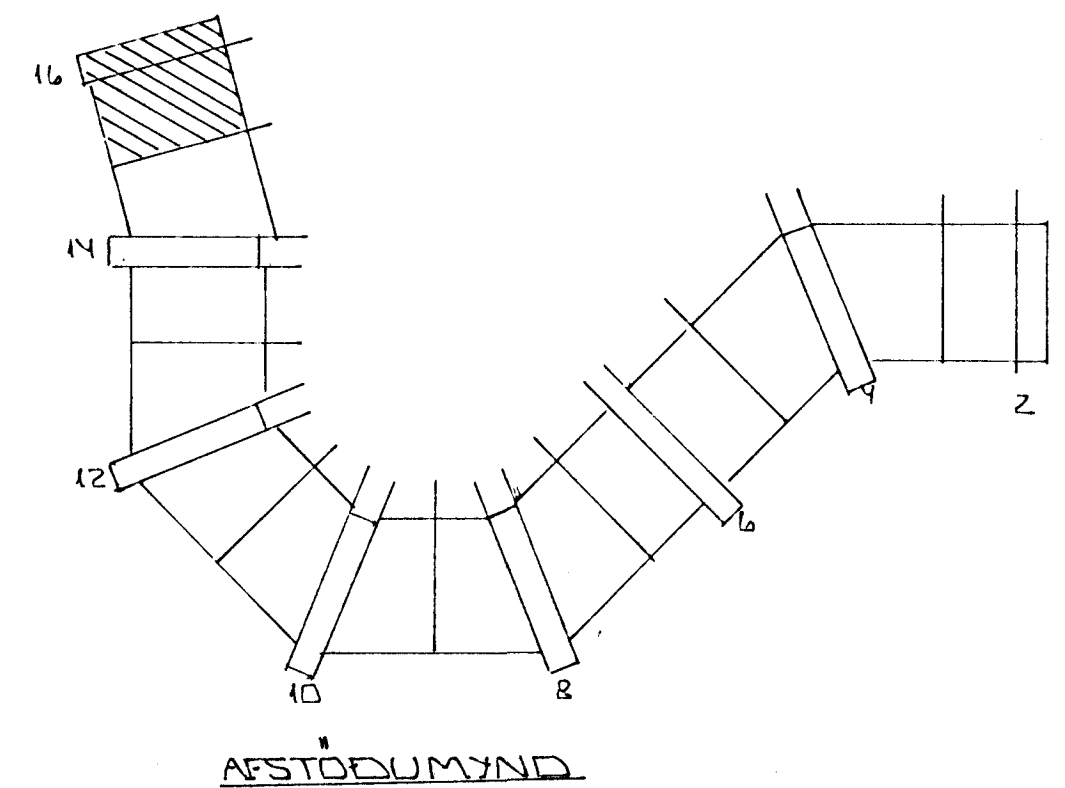

DL.	08.04.87	BR. SKV. LÖGN PÍPUL.M.	36
BR.NR.	DAGS	EDLI BREYTINGAR	SIGN.
HVAMMABRAUT 16 HAFNARFIRÐI			DAGS. JAN'87
HITA - VATNS OG FRÆNNISUSLAGNIR			HANNAÐ
GRUNNMYND L. HÆÐAR.			TEIKNMÖÐ
MÆLIKV. · 1:50			VERK NR. 8602
SIGURÐUR ÞORLEIFSSON TEKNIFRÆÐINGUR F.T.F.I.			BLADNR.
STRANDGÖTU 11 HAFNARFIRÐI SÍMI 54751			2-02