


GRUNNMYND 3. HÆÐAR 1:50

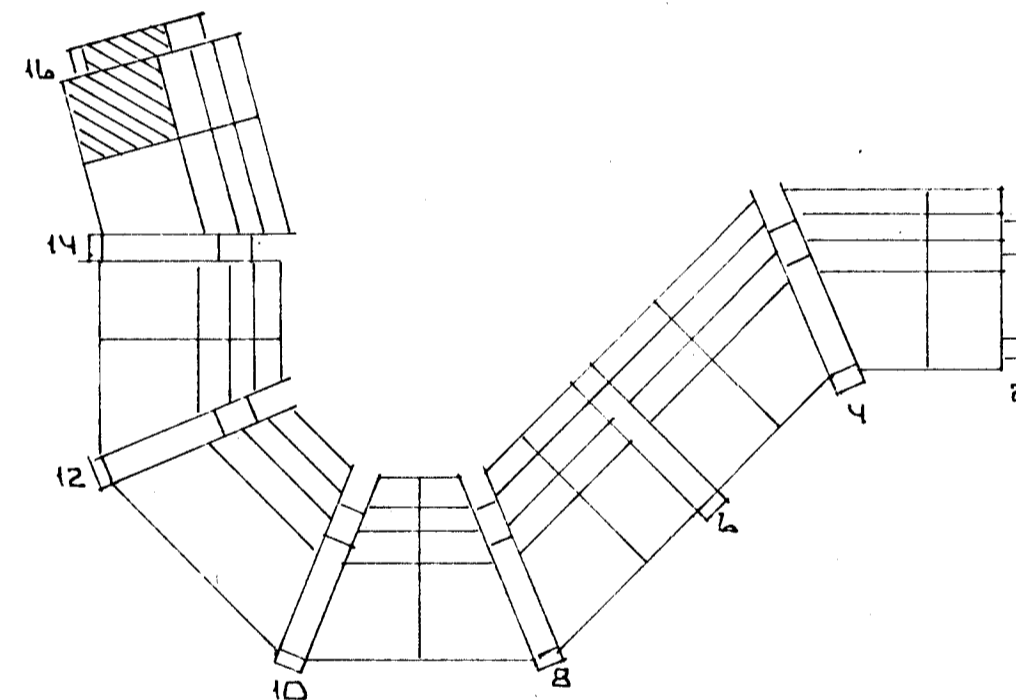

01	8.4.'87	BR. SKJ. LÖGN. PÍPUL.M.	
BR.NR.	DAGS	EDLI BREVTINGAR	SIGN.
HVAMMABRAUT 16 HAFNARFIRÐI			DAGS. JAN '87
HITA-VATNS OG FRÁRENNSUSLAGNIR.			HANNA
J. HED.			TEKNAÐ.
MELIKV. 1:50			VERK NR. 8602
SIGURÐUR ÞORLEIFSSON TEKNIFRÆÐINGUR F.T.F.I.			BLADNR. 2-04
STRANDGÖTU 11 HAFNARFIRÐI SÍMI 54751			