


Samhætt á fundi byggingar-
nefndar 5/5 1986
BYGGINGAVALFRUMU
FRANNAKNOI
Stefjan Einarsson

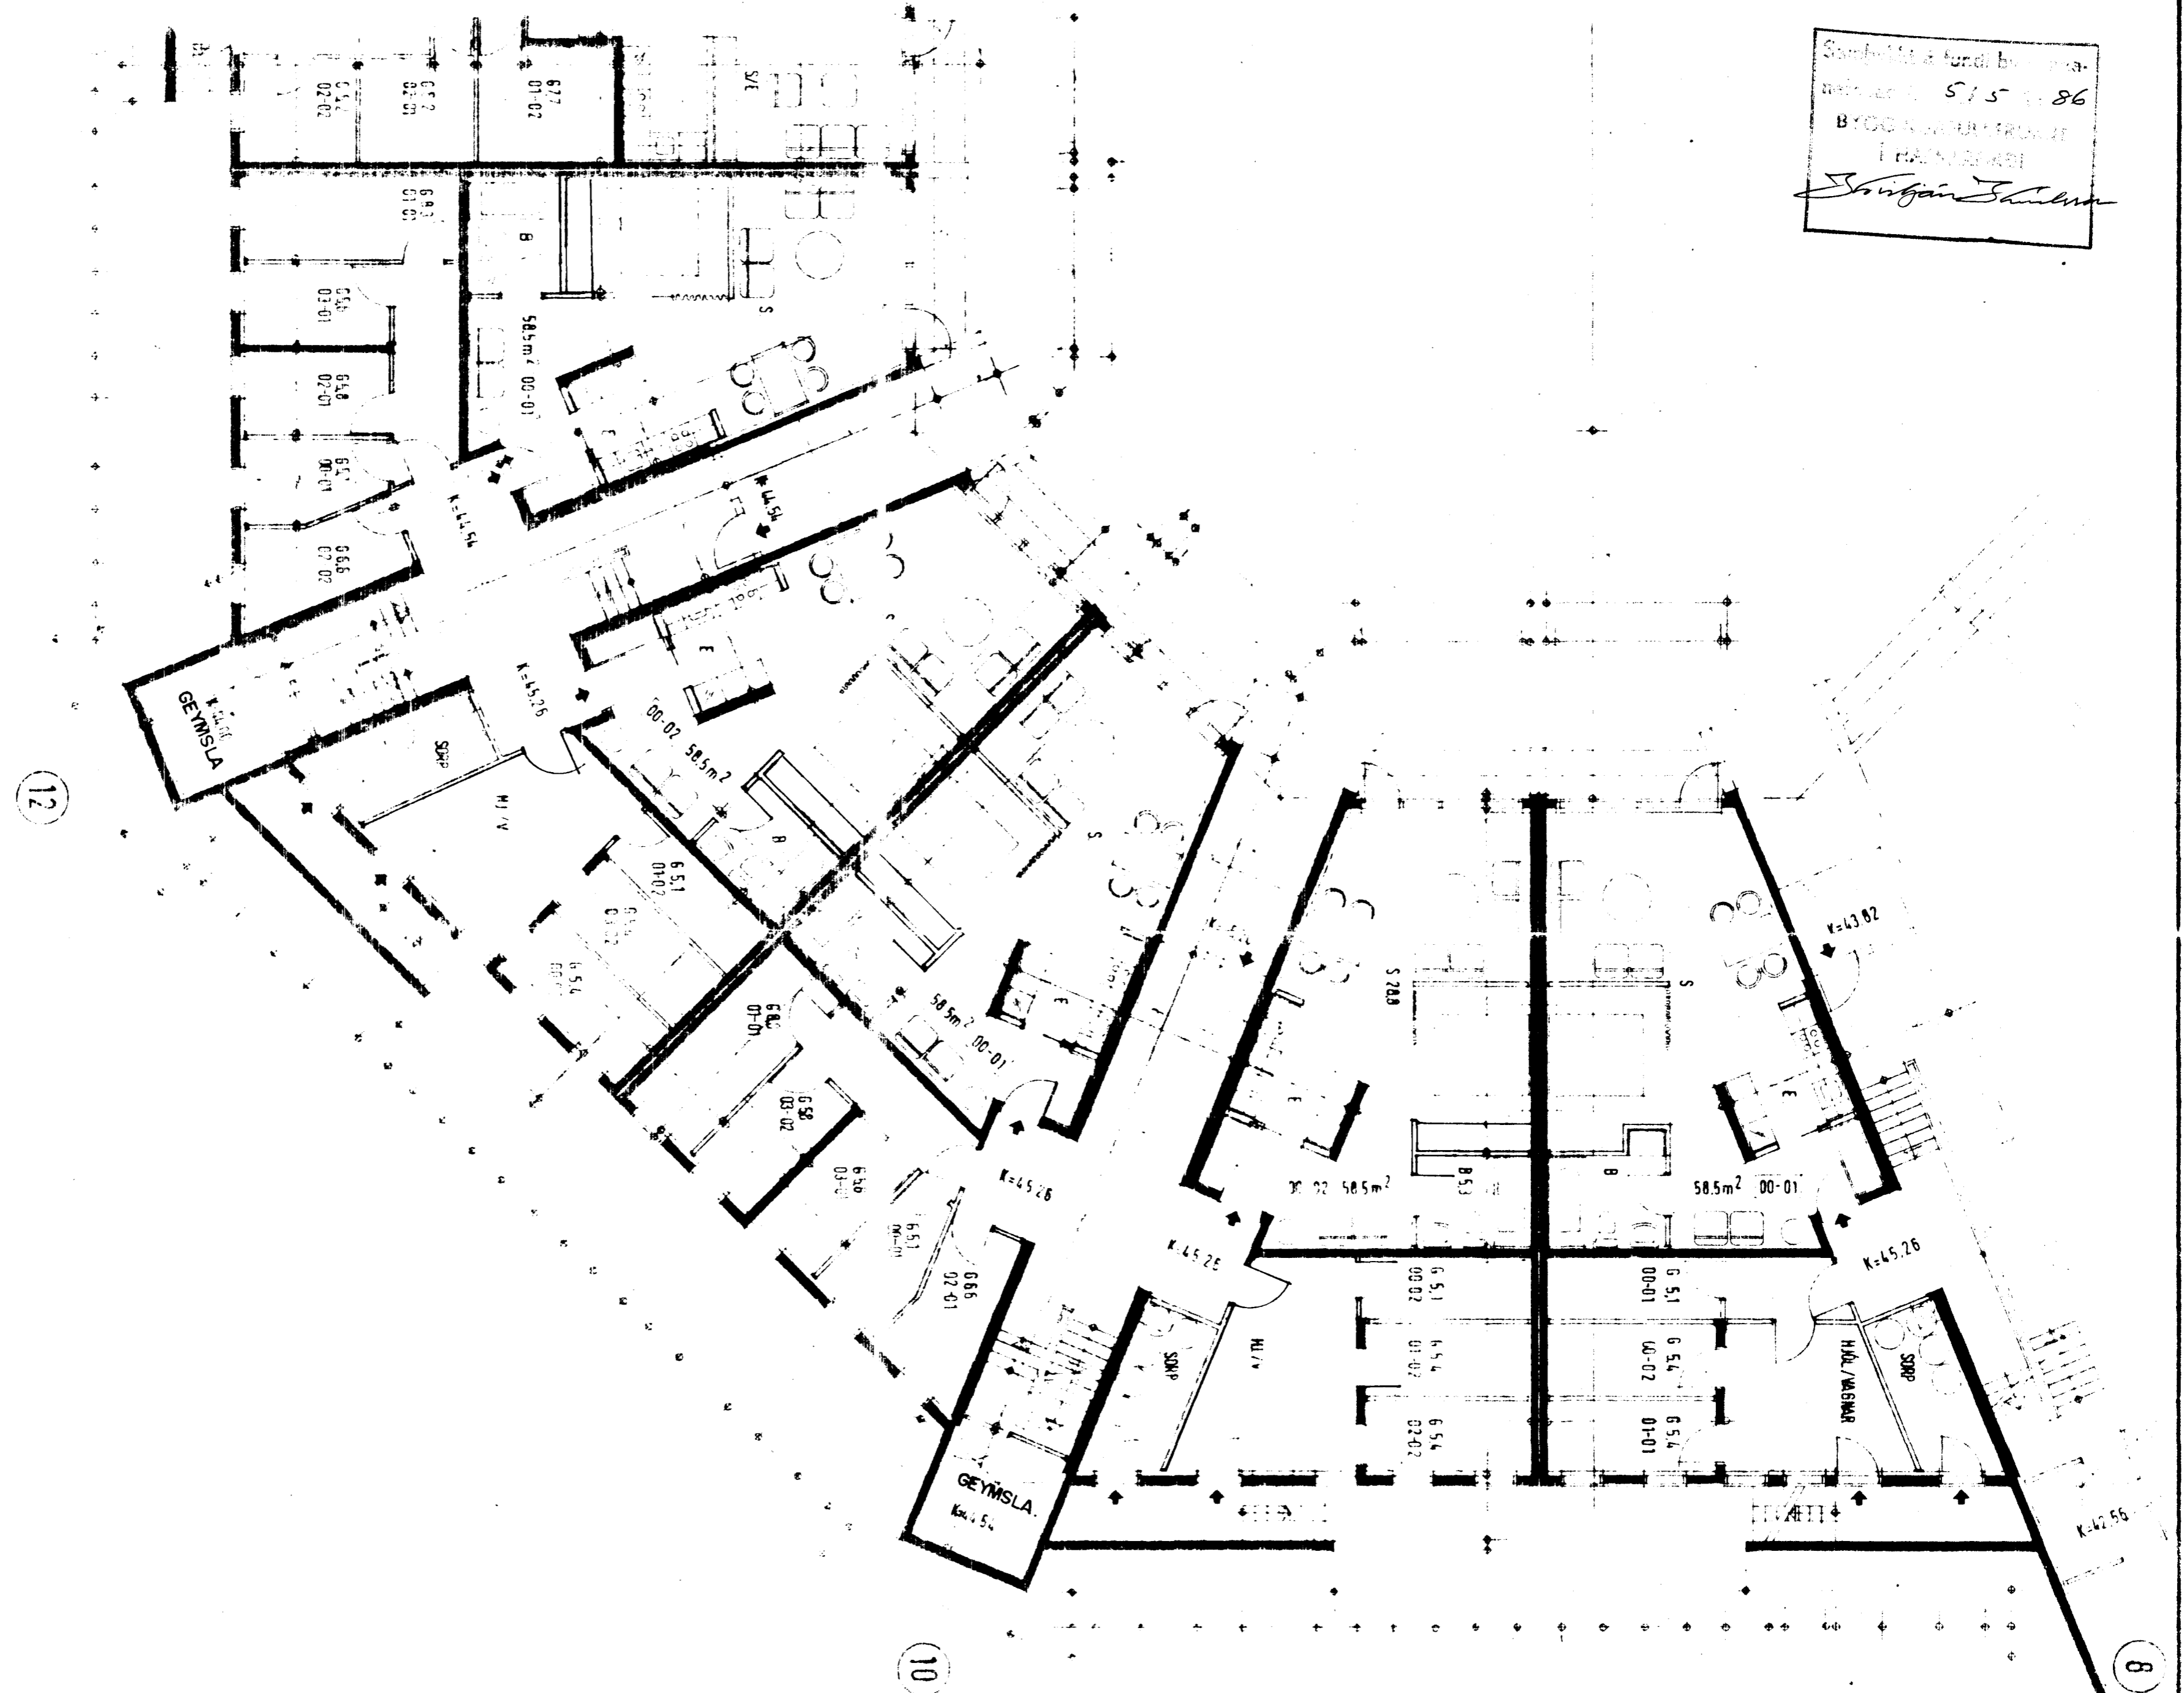

12

10

8

HVAMMABRAUT 10 OG 12 HAFNARFIRÐI.

GRUNNMYND JARÐHÆÐAR M. 1:100 BREYTING INNRETTINGA
BREYTINGAR UNNAR FYRIR HÚSFIGANDA Í JAN. 1986