


 5/5/86
 BYGGINGAFR. BÍ.
 Í HAFNARFIRÐI
Sigurður Þorvarðarson

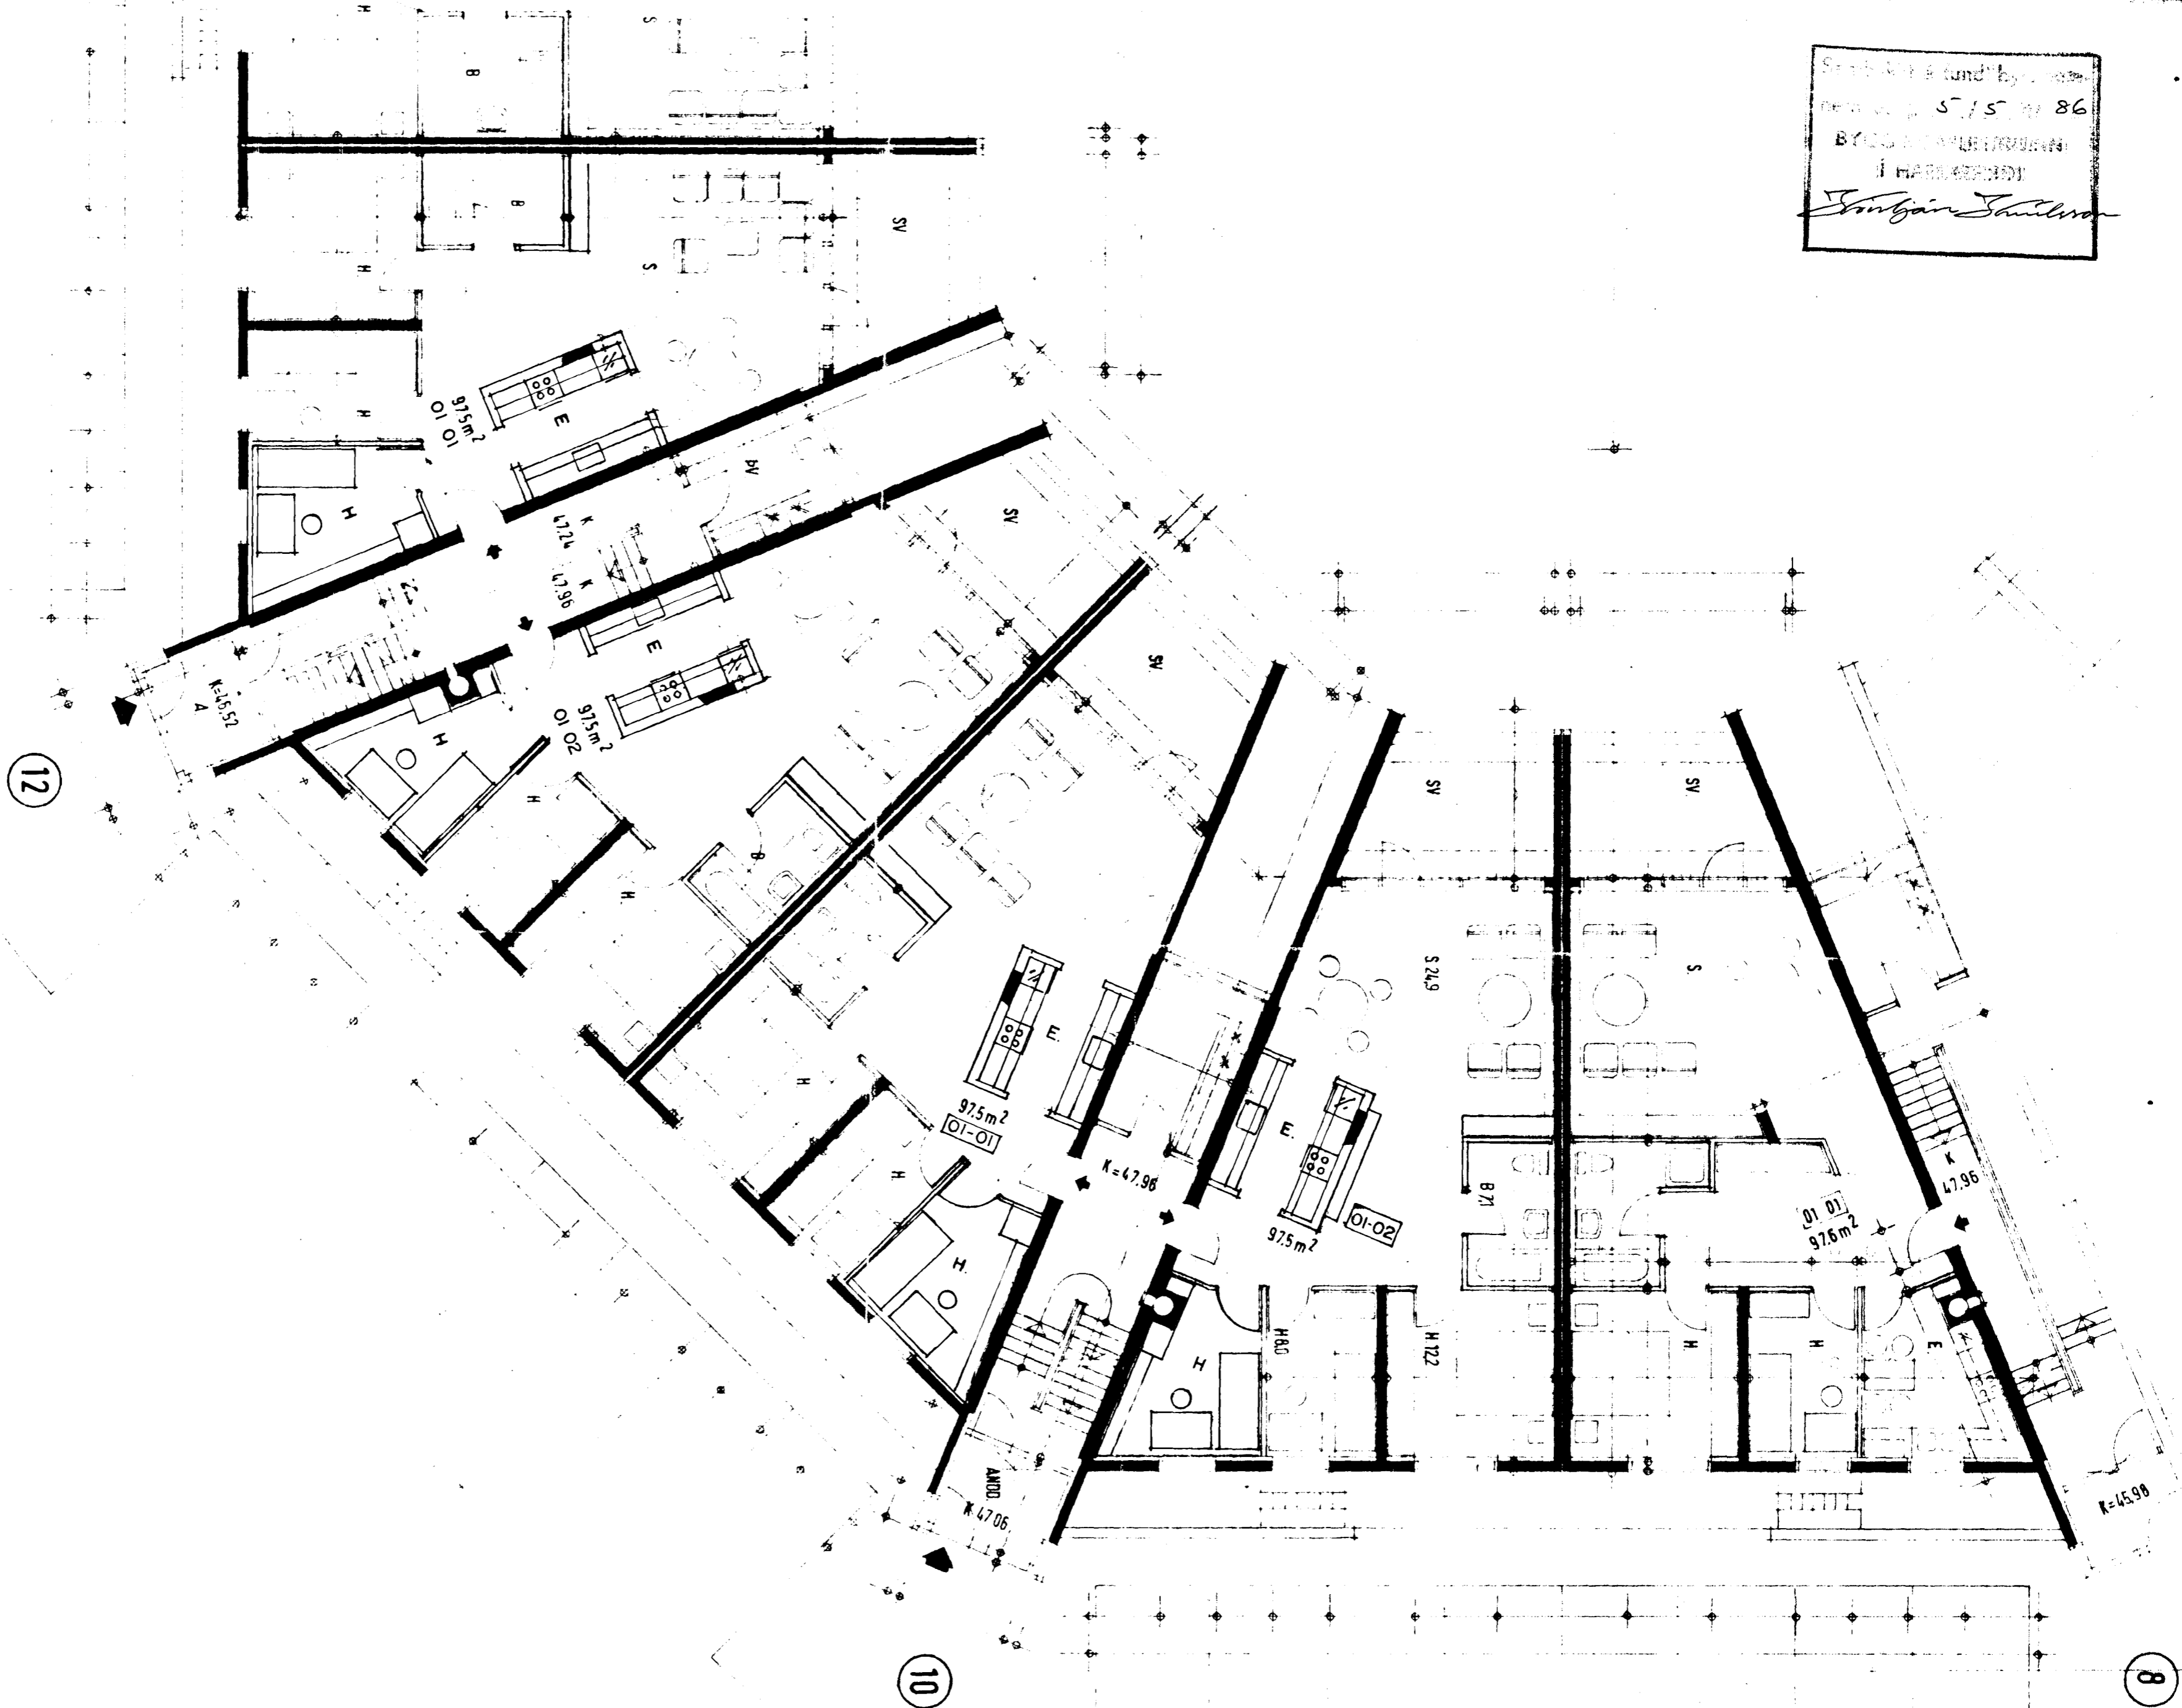

HVAMMABRAUT 10 OG 12 HAFNARFIRÐI.

GRUNNMYND I HÆÐ M. 1:100 BREYTING INNRETTINGA
 BREYTINGAR UNNAR FYRIR HÚSEIGANDA Í JAN 1986.
 SIGURÐUR ÞORVARÐARSON BYGGINGAFR. BÍ. STRANDGÖTU II HAFNARFIRÐI. S. 651510.