



Samþykkt á fundi bygginga-  
nefndar þ. 9/6 1993

BYGGINGAFULLTRÚINN  
Í HAFNARFIRÐI

*Sigríður Halldóttir*

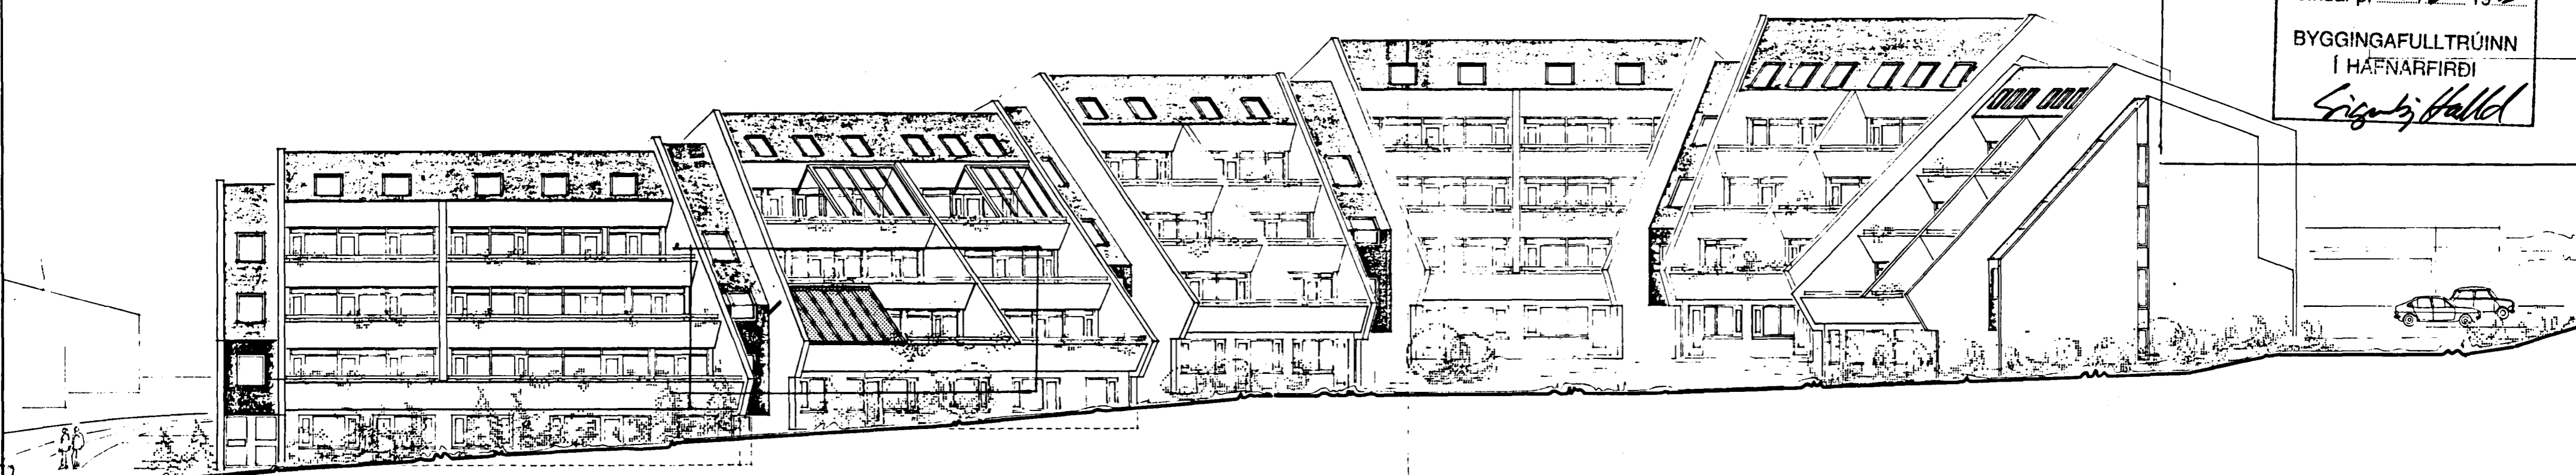

SUÐURHLÍÐ

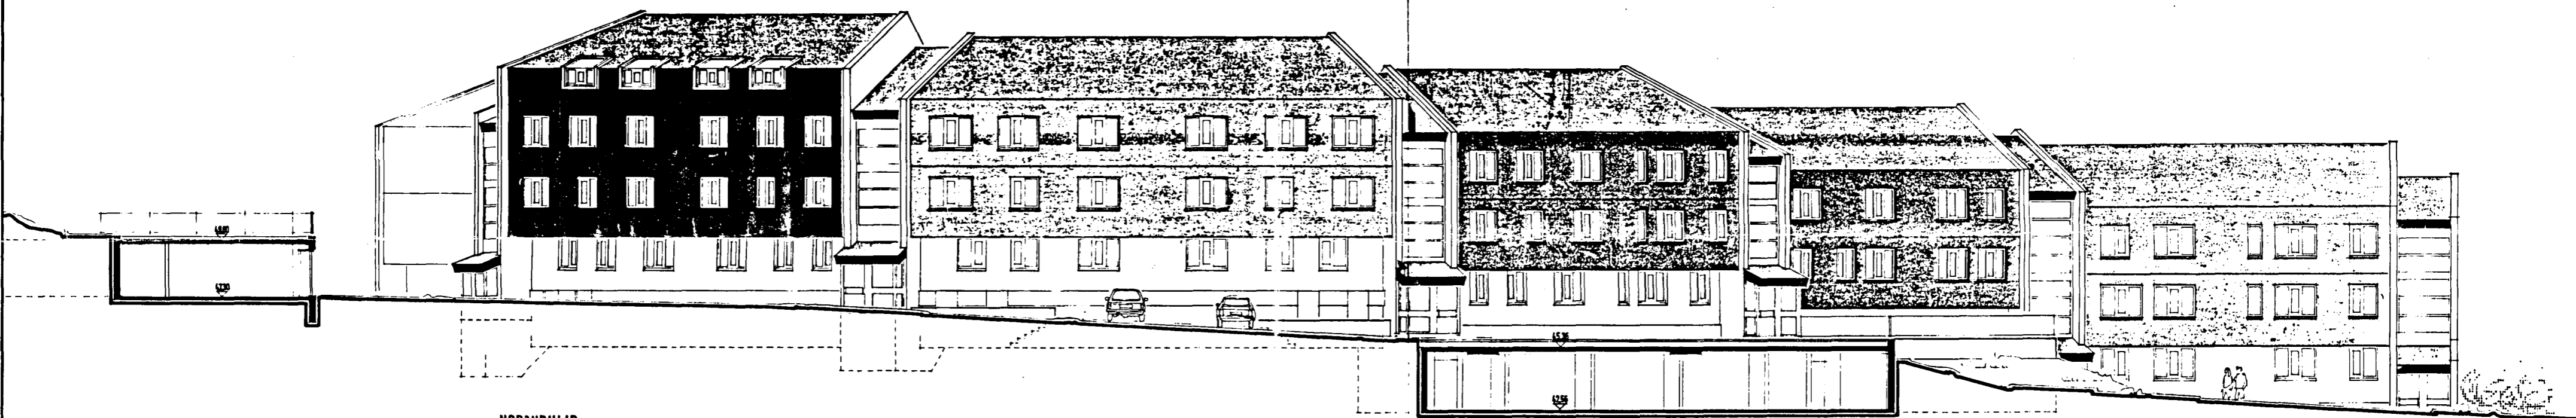

NORÐURHLÍÐ

SÓLSTOFA Á HVAMMABRAUT 4, íbúð nr. 01.01.

Teiknað inn á teikninguna með heimild  
frá Ingimundi Sveinssyni.

Mái 1993  
Andrés Ásmundsson  
Byggingafræðingur B.F.I.

TEIKNISTOFA GYLFI GUÐJÓNSSON INGIMUNDUR SVEINSSON ARKITEKTAR FAL DSA <small>TEIKNINGASTOFU- &amp; GYFNA-ÁBYRGINGARFÉLAGIÐ</small>	HVAMMABRAUT 2-16 HAFN.	BYG. NÚM. 83-151
	ABALTEIKNING ÚTLITSMYNDIR	111
