



GRUNNMYND 3. HÆÐ

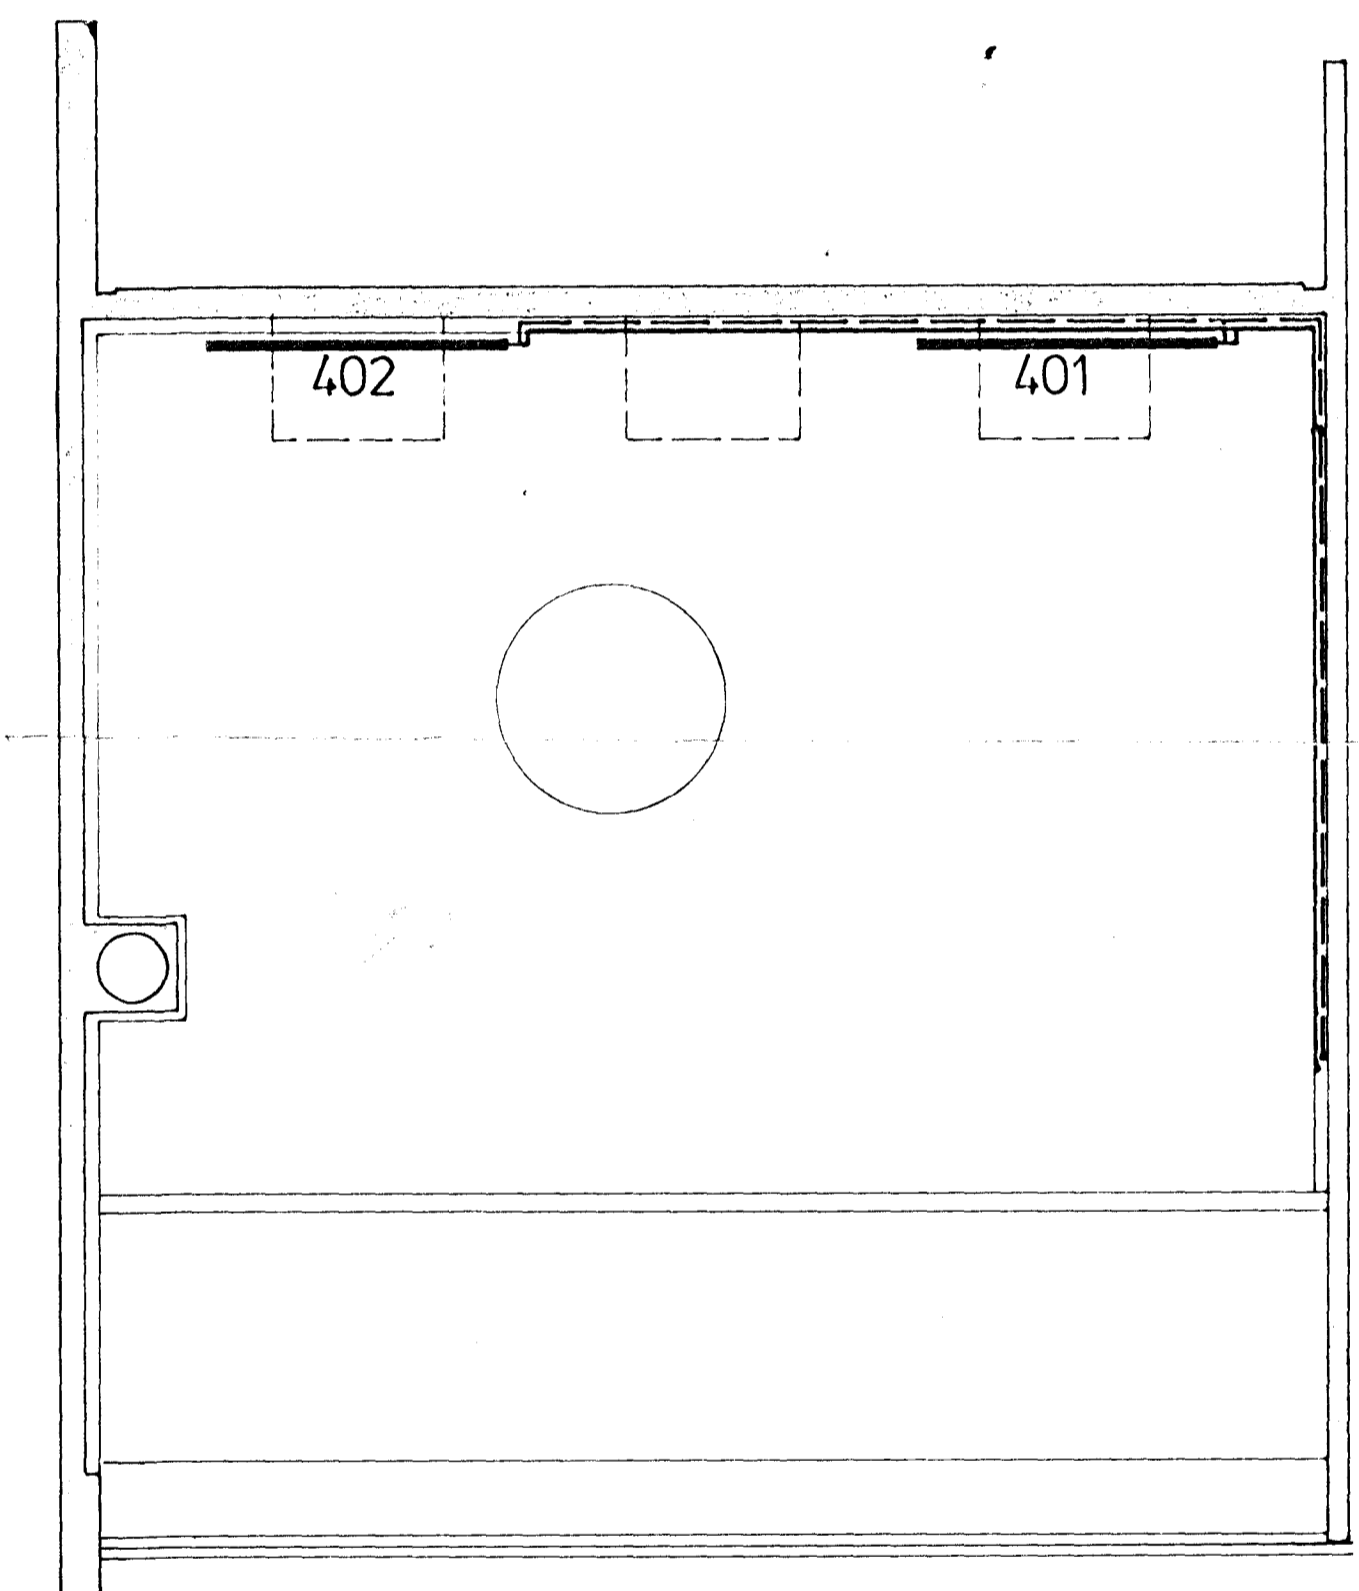

GRUNNMYND RISHÆÐAR

HITALÖGNUM A ÖLLUM HÆÐ ER
BREYTT AÐ ÖSK BYGGJANDA

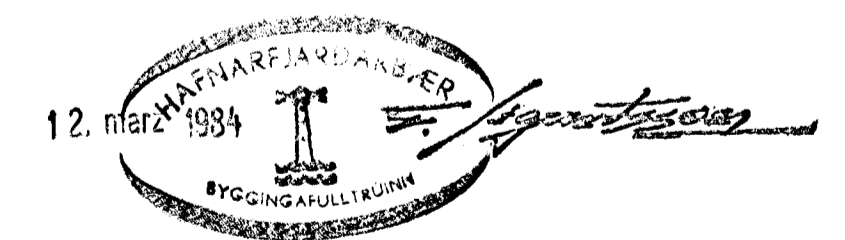

SKÝRINGAR SJÁ TEIKNINGU NR. 2.0.

HVAMMABRAUT 6, HAFNARFIRÐI	Mælikv. 1:50	Verk 83.11	Teikn. nr. 3.4
HITALÖGN GRUNNMYND 3. HÆÐ	Hannað Teiknað	Yfirfarið Samp.	Dags. JÚLÍ '83
VERKFRÆÐIÐJÓNUSTA JÓHANNIS G. BERGÞÓRSSONAR N/Í. HAFNARFIRÐI - SIMAR 53315 09/50241			