


GRUNNMYND 1. HÆÐ

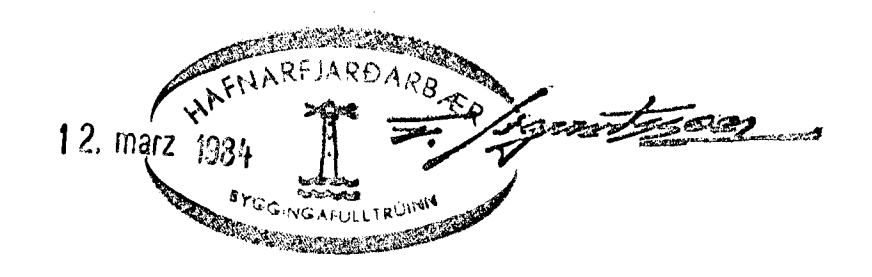

BREYTT SAMKV. OSK HÚSBYGGJANDA

SKÝRINGAR SJA TEIKNINGU NR 2.0

HVAMMABRAUT 6, HAFNARFIRÐI	Mælikv. 1 50	Verk 83017	Teikn. nr. 3.2
HITALÖGN GRUNNMYND 1. HÆÐ	Hannað. <i>[Signature]</i>	Yfirfarið. <i>[Signature]</i>	Dags. JÚLÍ '83
VERKFRÆÐIÞJÓNUSTA JÓHANNIS G. BERGPÓRSSONAR h/f.			
VERKFR. MVFI		HAFNARFIRÐI - SIMAR 5315 OG 50241	