


GRUNNMYND 1. HÆÐ

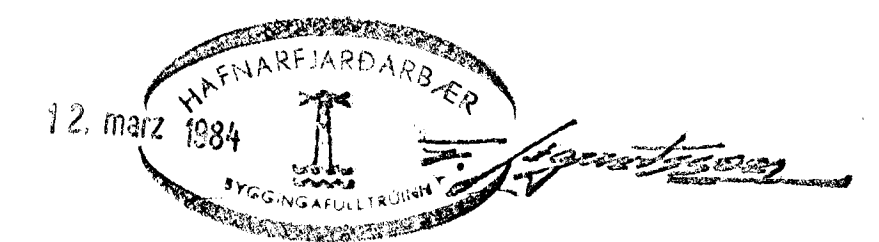

BREYTT SAMKV. ÖSK. HÚSBYGGJANDA

SKÝRINGAR SJÁ TEIKNINGU NR. 2.0

HVAMMABRAUT 6, HAFNARFIRÐI	Mælikv. 1:50	Verk 83017	Teikn. nr. 2.7
VATNSLOGN GRUNNMYND 1. HÆÐ	Hannað Teiknað	Yfirfarið Samp	Dags JULÍ 83
VERKFRÆÐIÞJÓNUSTA JÓHANNIS G. BERGPÓRSSONAR h/f. VERKFR. MVFI HAFNARFIRÐI - SIMAR 53315 OG 50241			