


GRUNNMYND 3. HÆÐ

FRÁGANGUR SVALANIDURFALLA SKAL VERA SAMKVÆMT TEIKNINGU ARKITEKTA.

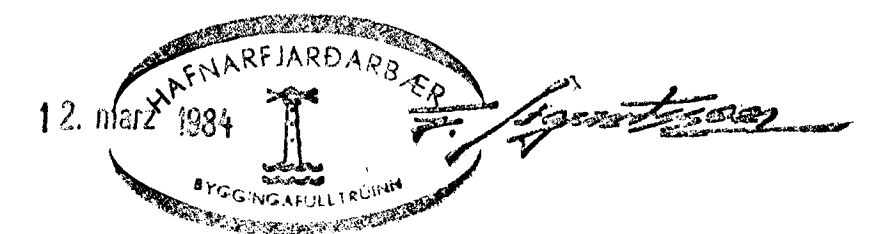

SKÝRINGAR SJÁ TEIKNINGU NR 2.0

BREYTT SAMKV. ÖSK  
HÚSBYGGJANDA

HVAMMABRAUT 6, HAFNARFIRÐI	Mælikv 1-50	Verk 83017	Teikn nr 2.4
FRÆRENNSLIÐGN GRUNNMYND 3. HÆÐ	Hannas Teiknað	Yfirfarið Samþ	Dags JÚLÍ '83
VERKFRÆÐIÐJÓNUSTA JÓHANNIS G. BERGPÓRSSONAR h/f.			
VERKFR. M/FI		HAFNARFIRÐI SIMAR 53315 (TG 50241)	