


GRUNNMYND 1:50

FRÁGANGUR SVALANIDURFALLA SKAL VERA SAMKVÆMT TEIKNINGU ARKITEKTA.

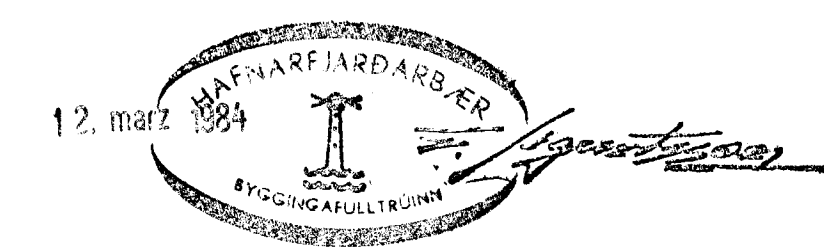

SKÝRINGAR SJÁ TEIKNINGU NR 2.0

BREYTT SAMKV. ÖSK
HÚSBYGGJANDA

HVAMMABRAUT 6, HAFNARFIRÐI	Mælikv 1:50	Verk 83017	Teikn. nr. 2.2
FRÆNNISLISLÖGN GRUNNMYND 1. HÆÐ	Hannað Teiknað	Yfirfarið Samb.	Dags. JÚLÍ 83
VERKFRÆÐIÞJÓNUSTA JÓHANNS G. BERGÞÓRSSONAR h/f.			
VERKER MVFI		HAFNARFIRÐI - SIMAR 53315 OG 50241	