


KERFI ~ 1 : 50

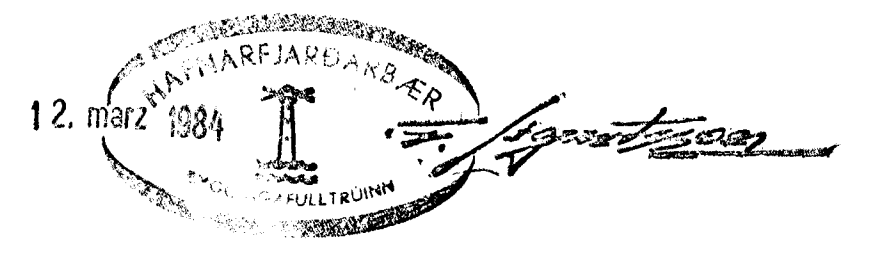

BREYTT SAMKV. ÖSK
HÚSBYGGJANDA

SKÝRINGAR SJÁ TEIKNINGU NR. 2.0

HVAMMABRAUT 6, HFJ	Mælikv. ~ 1 : 50	Verk 83017	Teikn. nr. 3.5
HITALÖGN KERFI	Hannað Teiknað	Yfirfarið Samb.	Dags. JÚLÍ '83
VERKFRÆÐIÞJÓNUSTA JÓHANNIS G. BERGPÓRSSONAR h/f. HAFNARFIRÐI - SIMAR 53315 OG 50241			