


GRUNNMYND 2. HÆÐ.

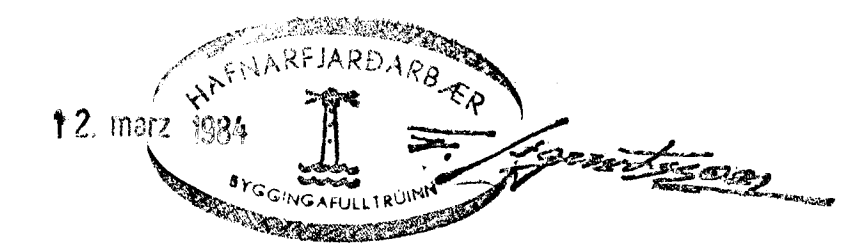

BREYTT SAMKV. OSK HÚSBYGGJANDA

SKÝRINGAR SJÁ TEIKNINGU NR. 2.0

HVAMMABRAUT 6, HAFNARFIRÐI	Mælikv. 1: 50	Verk 83017	Teikn. nr. 3.3
HITALÖGN GRUNNMYND 2. HÆÐ	Hannað: Teiknað:	Vfirfarið: Samb.	Dags. JÚLÍ '83
VERKFRÆÐIÞJÓNUSTA JÓHANNIS G. BERGPÓRSSONAR h/f. VERKFR. MVFI HAFNARFIRÐI - Símar 53315 04 50241			