


GRUNNMYND 2. HÆÐ.

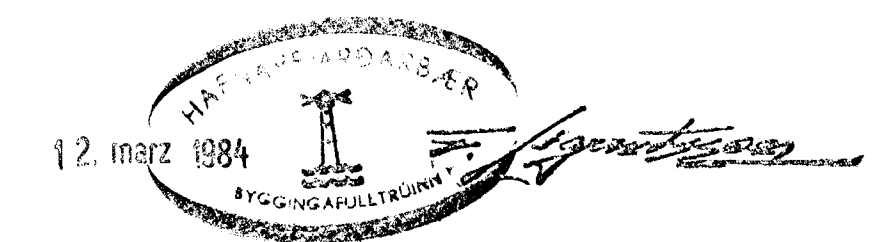

BREYTT SAMKV. ÖSK. HÚSBYGGJANDA

SKÝRINGAR SJÁ TEIKNINGU NR. 2.0

HVAMMABRAUT 6, HAFNARFIRÐI	Mælikv. 1:50	Verk 83017	Teikn. nr. 2.8
VATNSLÖGN GRUNNMYND 2. HÆÐ	Hannað Teiknað	Yfirfarið Samb.	Dags. JULI 83
VERKFRÆÐIÞJÓNUSTA JÓHANNIS G. BERGÞÓRSSONAR h/f.			
VERKFR. MVFI		HAFNARFIRÐI - SIMAR 53315 OG 50241	