


GRUNNMYND 3. HÆÐ

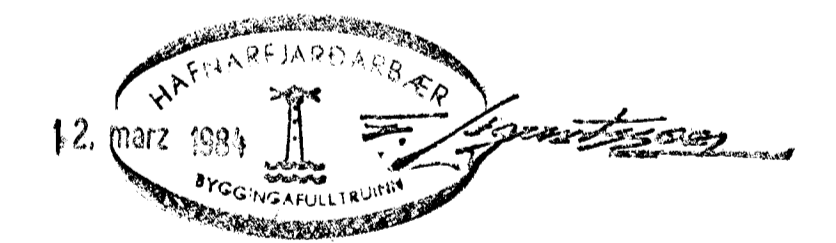

BREYTT SAMKV. ÖSK. HÚSBYGGJANDA

SKÝRINGAR SJÁ TEIKNINGU NR. 2.0

HVAMMABRAUT 6, HAFNARFIRÐI	Mælikv. 1:50	Verk 83017	Teikn. nr. 2.9
VATNSLÖGN GRUNNMYND 3. HÆÐ	Hannað	Yfirfarið	Dags
VERKFR/EDIÞJÓNUSTA JÓHANNIS G. BERGÞÓRSSONAR h/f.	Teiknað	Sámp.	JÚLÍ '83
VERKFR. M.V.F.I.	HAFNARFIRÐI - SIMAR 53315 OG 50241		