


KERFI ~ 1 : 50

BREYTT SAMKV. OSK
HÚSBYGGJANDA

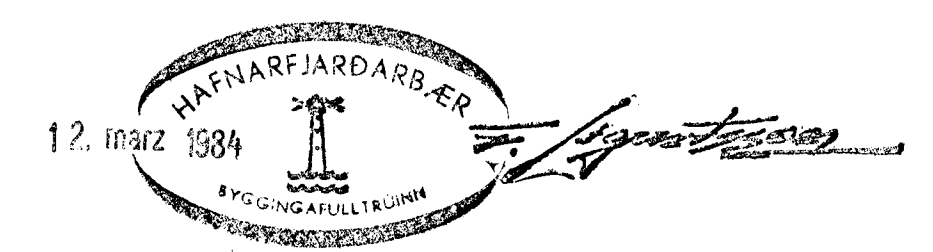

SKÝRINGAR SJÁ TEIKNINGU NR. 2.0

HVAMMABRAUT 6, HFJ.		Mælikv. ~1:50	Verk 83017	Teikn. nr. 2.5
FRÆRENNSLISLÖGN KERFI		Hannað Teiknað	Yfirfarið Samb.	Dags. JÚLÍ '83
VERKFRÆÐIÞJÓNUSTA JÓHANNIS G. BERGÞÓRSSONAR h/f.				
		VERKFR. MVFI HAFNARFJÓRÐI - SIMAR 53315 OG 50241		