


GRUNNMYND 2. HÆÐ.

FRÁGANGUR SVALANIDURFALLA SKAL VERA SAMKVÆMT TEIKNINGU ARKITEKTA.

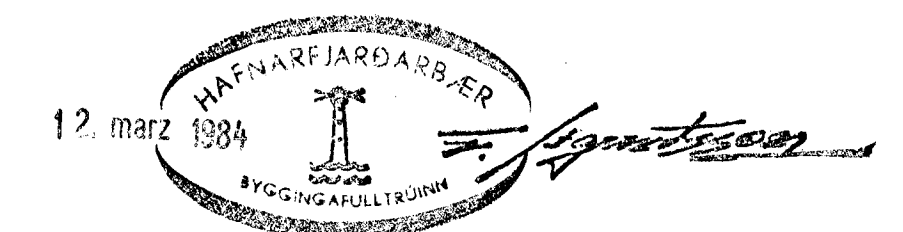

SKÝRINGAR SJÁ TEIKNINGU NR 20

BREYTT SAMKV. ÖSK  
HÚSBYGGJANDA

HVAMMABRAUT 6, HAFNARFIRDI	Mælikv 1. 50	Verk 83017	Teikn. nr 23
FRÆNNISLISLÖGN GRUNNMYND 2. HÆÐ	Hannað Teiknað	Yfirfarið Samb.	Dags. JÚLÍ 83
VERKFRÆÐIÞJÓNUSTA JÓHANNIS G. BERGÞÓRSSONAR h/f. HAFNARFIRDI - SIMAR 53315 OG 50241			