



GRUNNMYND KJALLARA 1 : 50

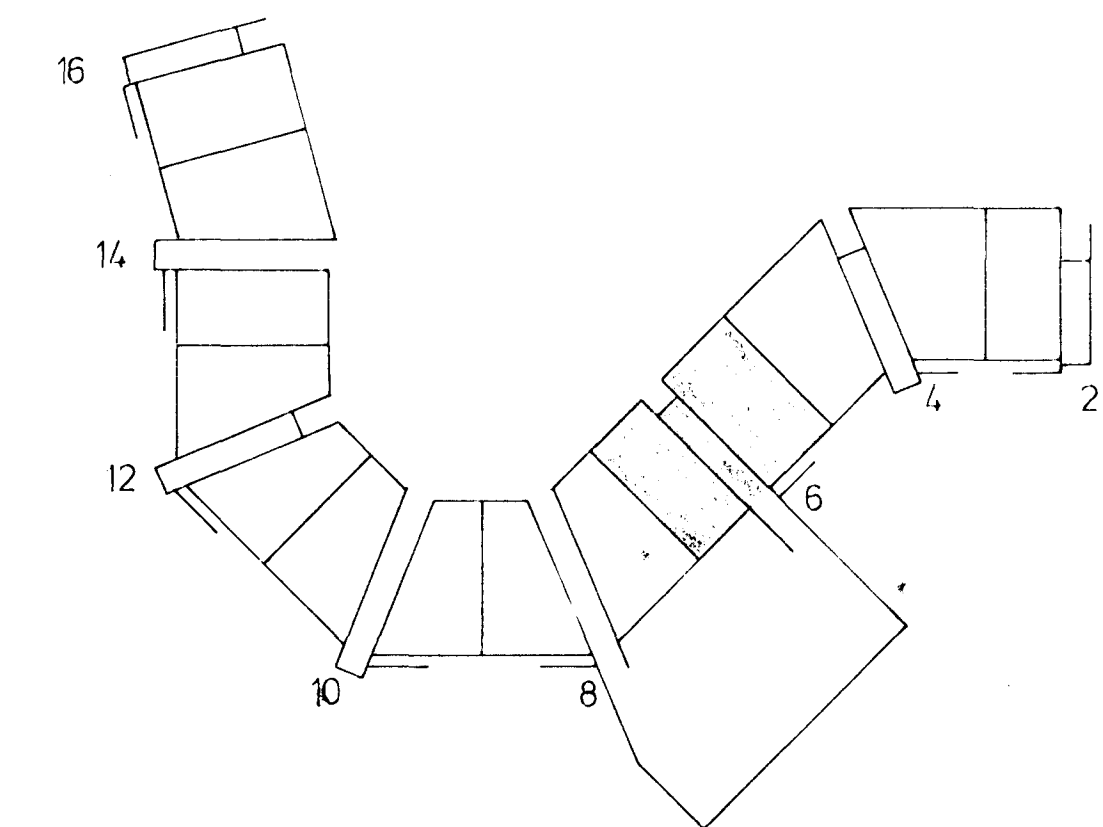

AFSTADA 1 : 50

BREYTT SAMKV ÖSK HÚSBYGGJANDA

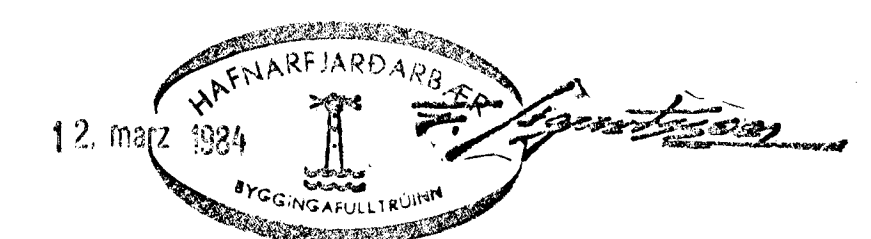

SKÝRINGAR SJÁ TEIKNINGU NR. 20.

HVAMMABRAUT 6, HAFNARFIRDI	Mætkv. 1 : 50 1 : 500	Verk 83017	Teikn. nr. 2.6
VATNSLÖGN GRUNNMYND KJALLARA	Hannað Teiknað	Yfirfarið Samp.	Dags JULÍ '83
VERKFRÆÐIÞJÓNUSTA JÓHANNIS G. BERGÞÓRSSONAR h/f.			
VERKFR. MVFI		HAFNARFIRDI - SIMAR 53315 OG 50241	