


Samþykkt á fundi byggingar-  
nefndar þ. 5.15.1986  
BYGGINGAFULLTRÚINN  
Í HAFNARFIRÐI  
*[Signature]*

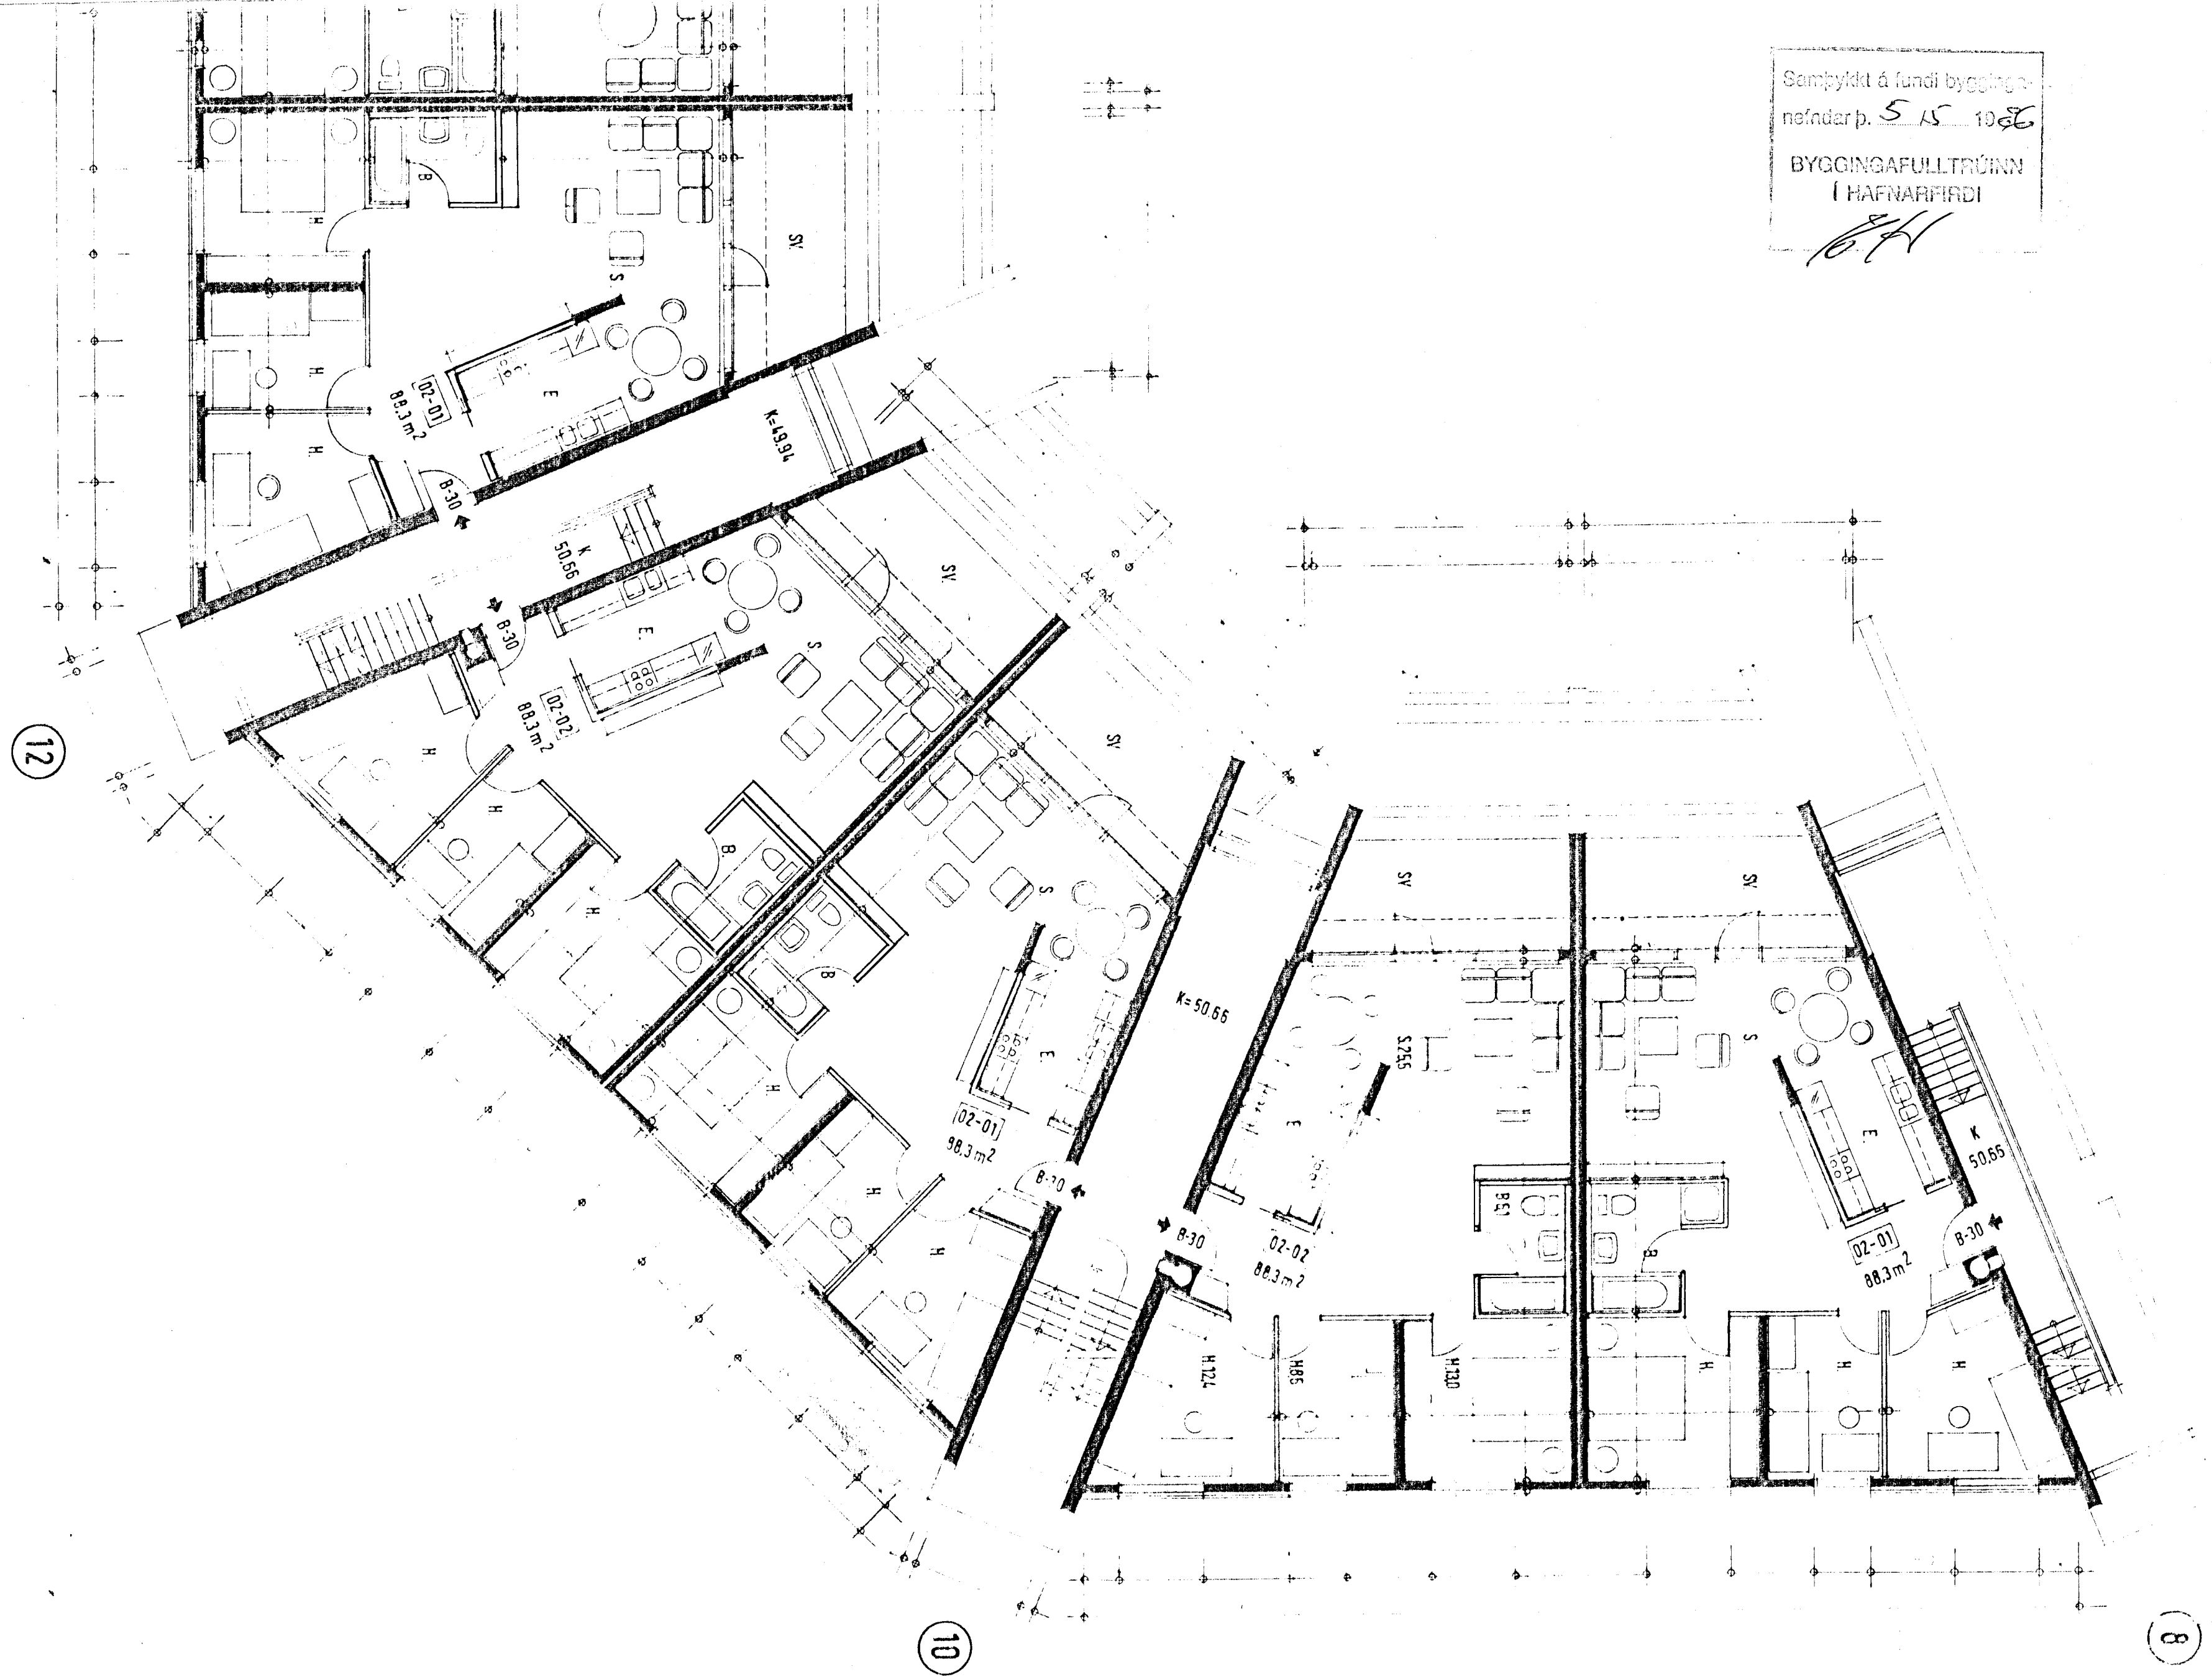

**HVAMMABRAUT 10 OG 12 HAFNARFIRÐI.**

GRUNNMYND 2. HÆÐ M. H:100. BREYTING INNRÉTTINGA.  
BREYTINGAR UNNAR FYRIR HÚSEIGANDA Í JAN 1986  
SIGURÐUR ÞORVARÐARSON BYGGINGAFR. BFÍ. STRANDGÖTU 11 HAFNARFIRÐI. S. 651510.

**no. 3/4-001-83**