


8

BYGGINGARLITNING
I HAFNARSTÍÐ
9.110.85

10

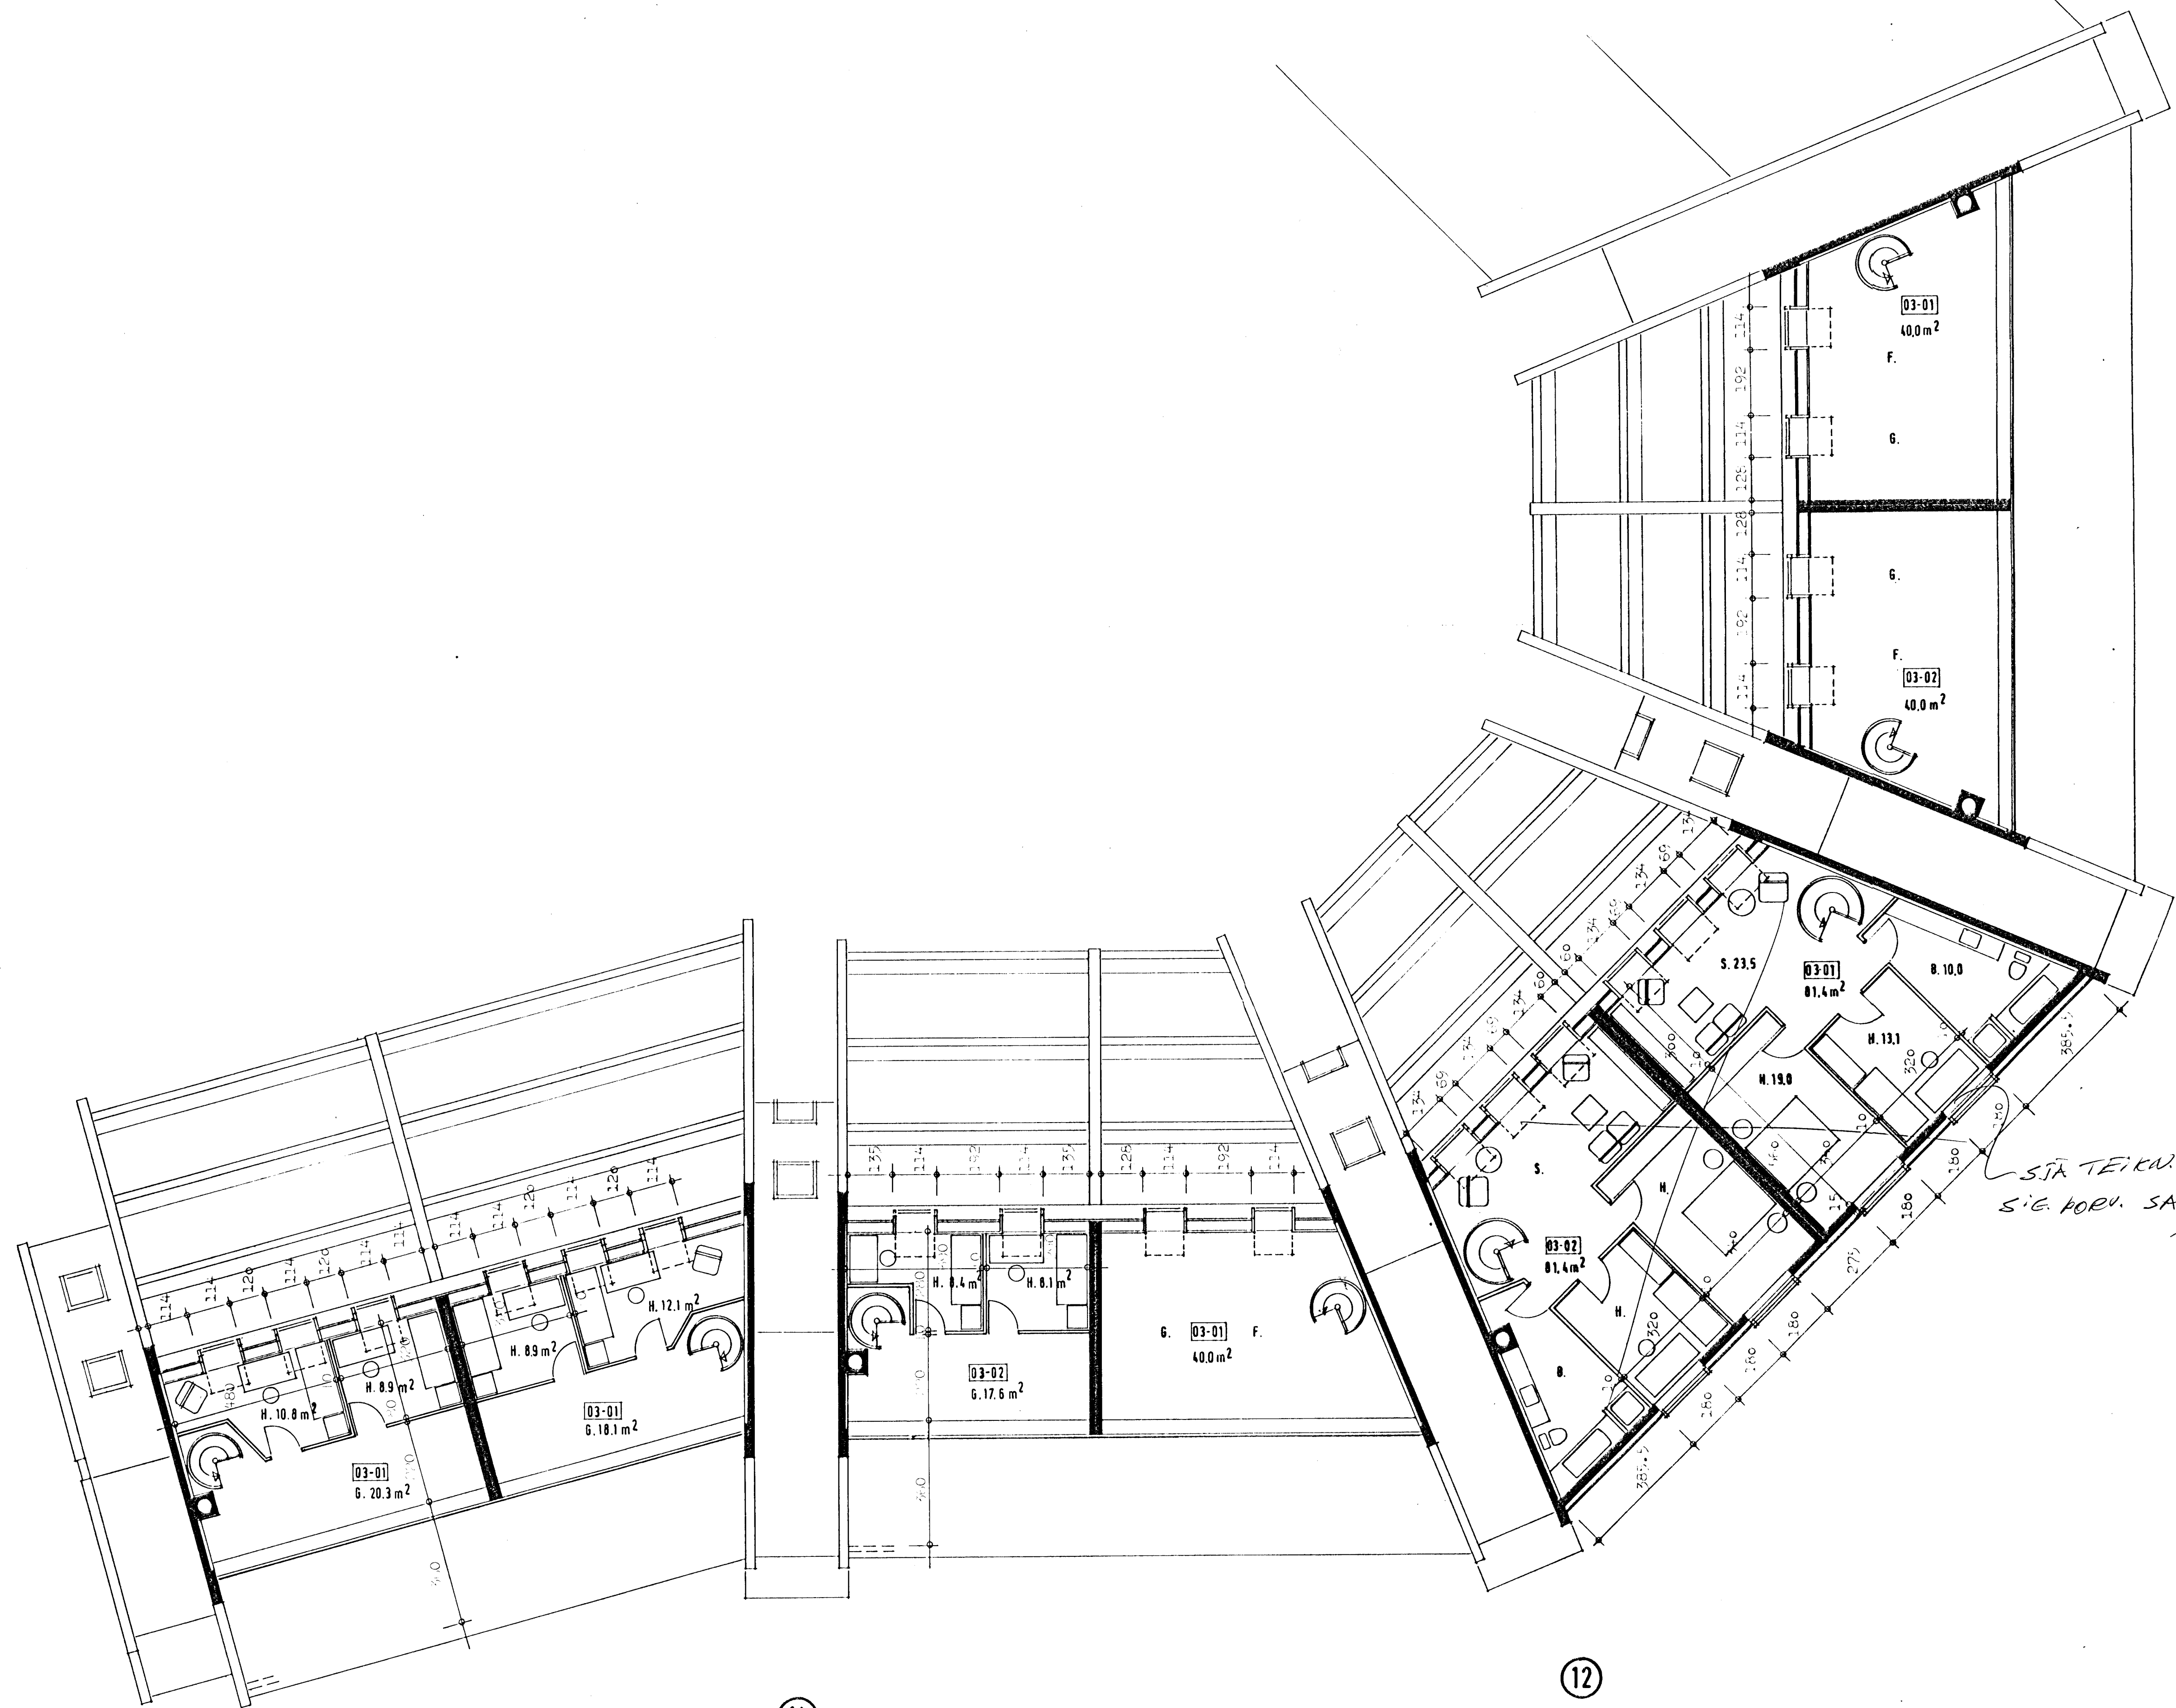

SÍA TEIKN.
SÍG. ÞORV. SAMB. 5/5 86

14

12

16

TEIKNISTOFA GYLFI GUDJÓNSSON INGIMUNDUR SVEINSSON ARKITEKTAR FAI DSA <small>SKÓLAHÖFUSTÍG 3, 101 HÍK, SÁSTAR 26140 OG 14990</small>		HVAMMABRAUT 2-16 HAFN	
ADALTEIKNING		VERK	83-151
GRUNNMYND 4. HÆÐ NR. 8-16		BLAÐ	114
FRÁMÁND GY IS	TEIKNAD HVS	TEIKNARFR. 1983-10-24	<i>[Signature]</i>
KVAÐOK 1:100	BREYTT 1986-11-10		