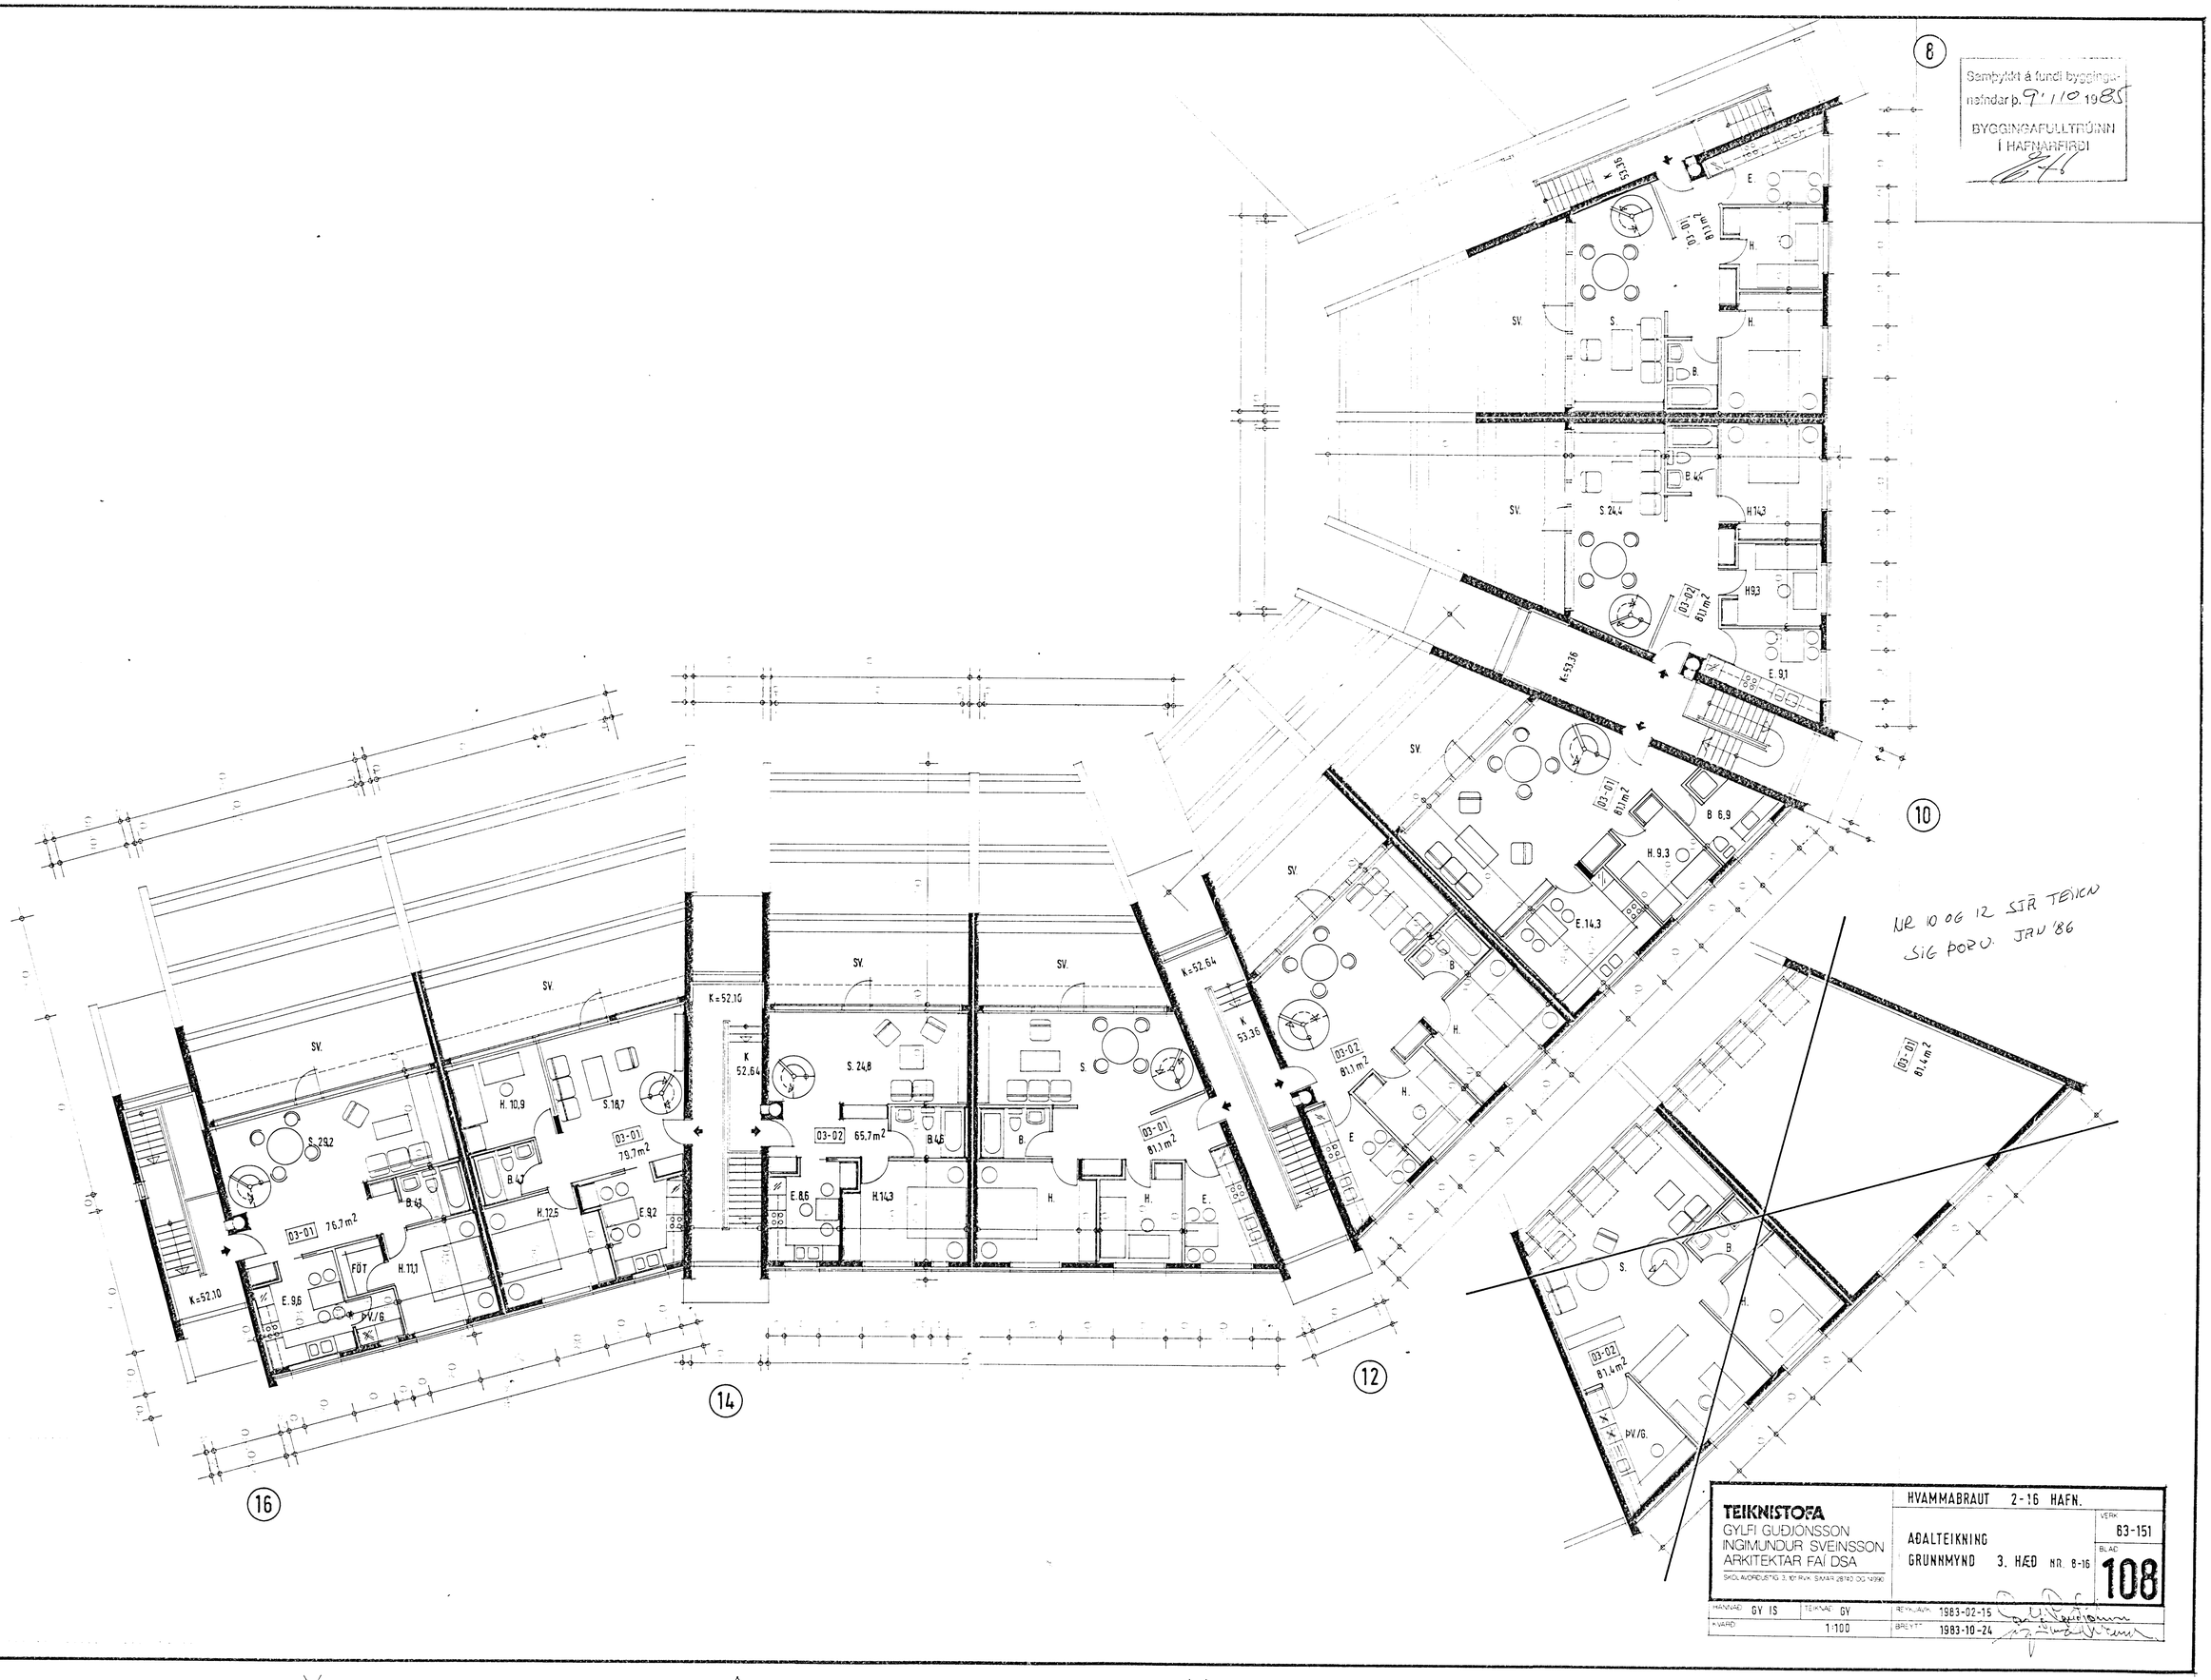

NR 10 OG 12 SJÁ TEIKN
SIG ÞORV. JAN '86

Samþykkt á fundi byggingu-
nefndar þ. 9/10 1985
BYGGINGAFULLTRÚINN
Í HAFNARFIRÐI

TEIKNISTOFA
GYLFI GUÐJÓNSSON
INGIMUNDUR SVEINSSON
ARKITEKTAR FAÍ DSA
SKÓLAVÖRÐUSTÍG 3, 101 RVK. SÍMAR 28740 OG 14990

HVAMMABRAUT 2-16 HAFN.

AÐALTEIKNING
GRUNNMYND 3. HÆÐ NR. 8-16

VERK 83-151
BLAÐ 108

HANNAÐ GY IS	TEIKNAÐ GY	REYKJAVÍK 1983-02-15	
KVARÐ	1:100	BREYTT 1983-10-24	