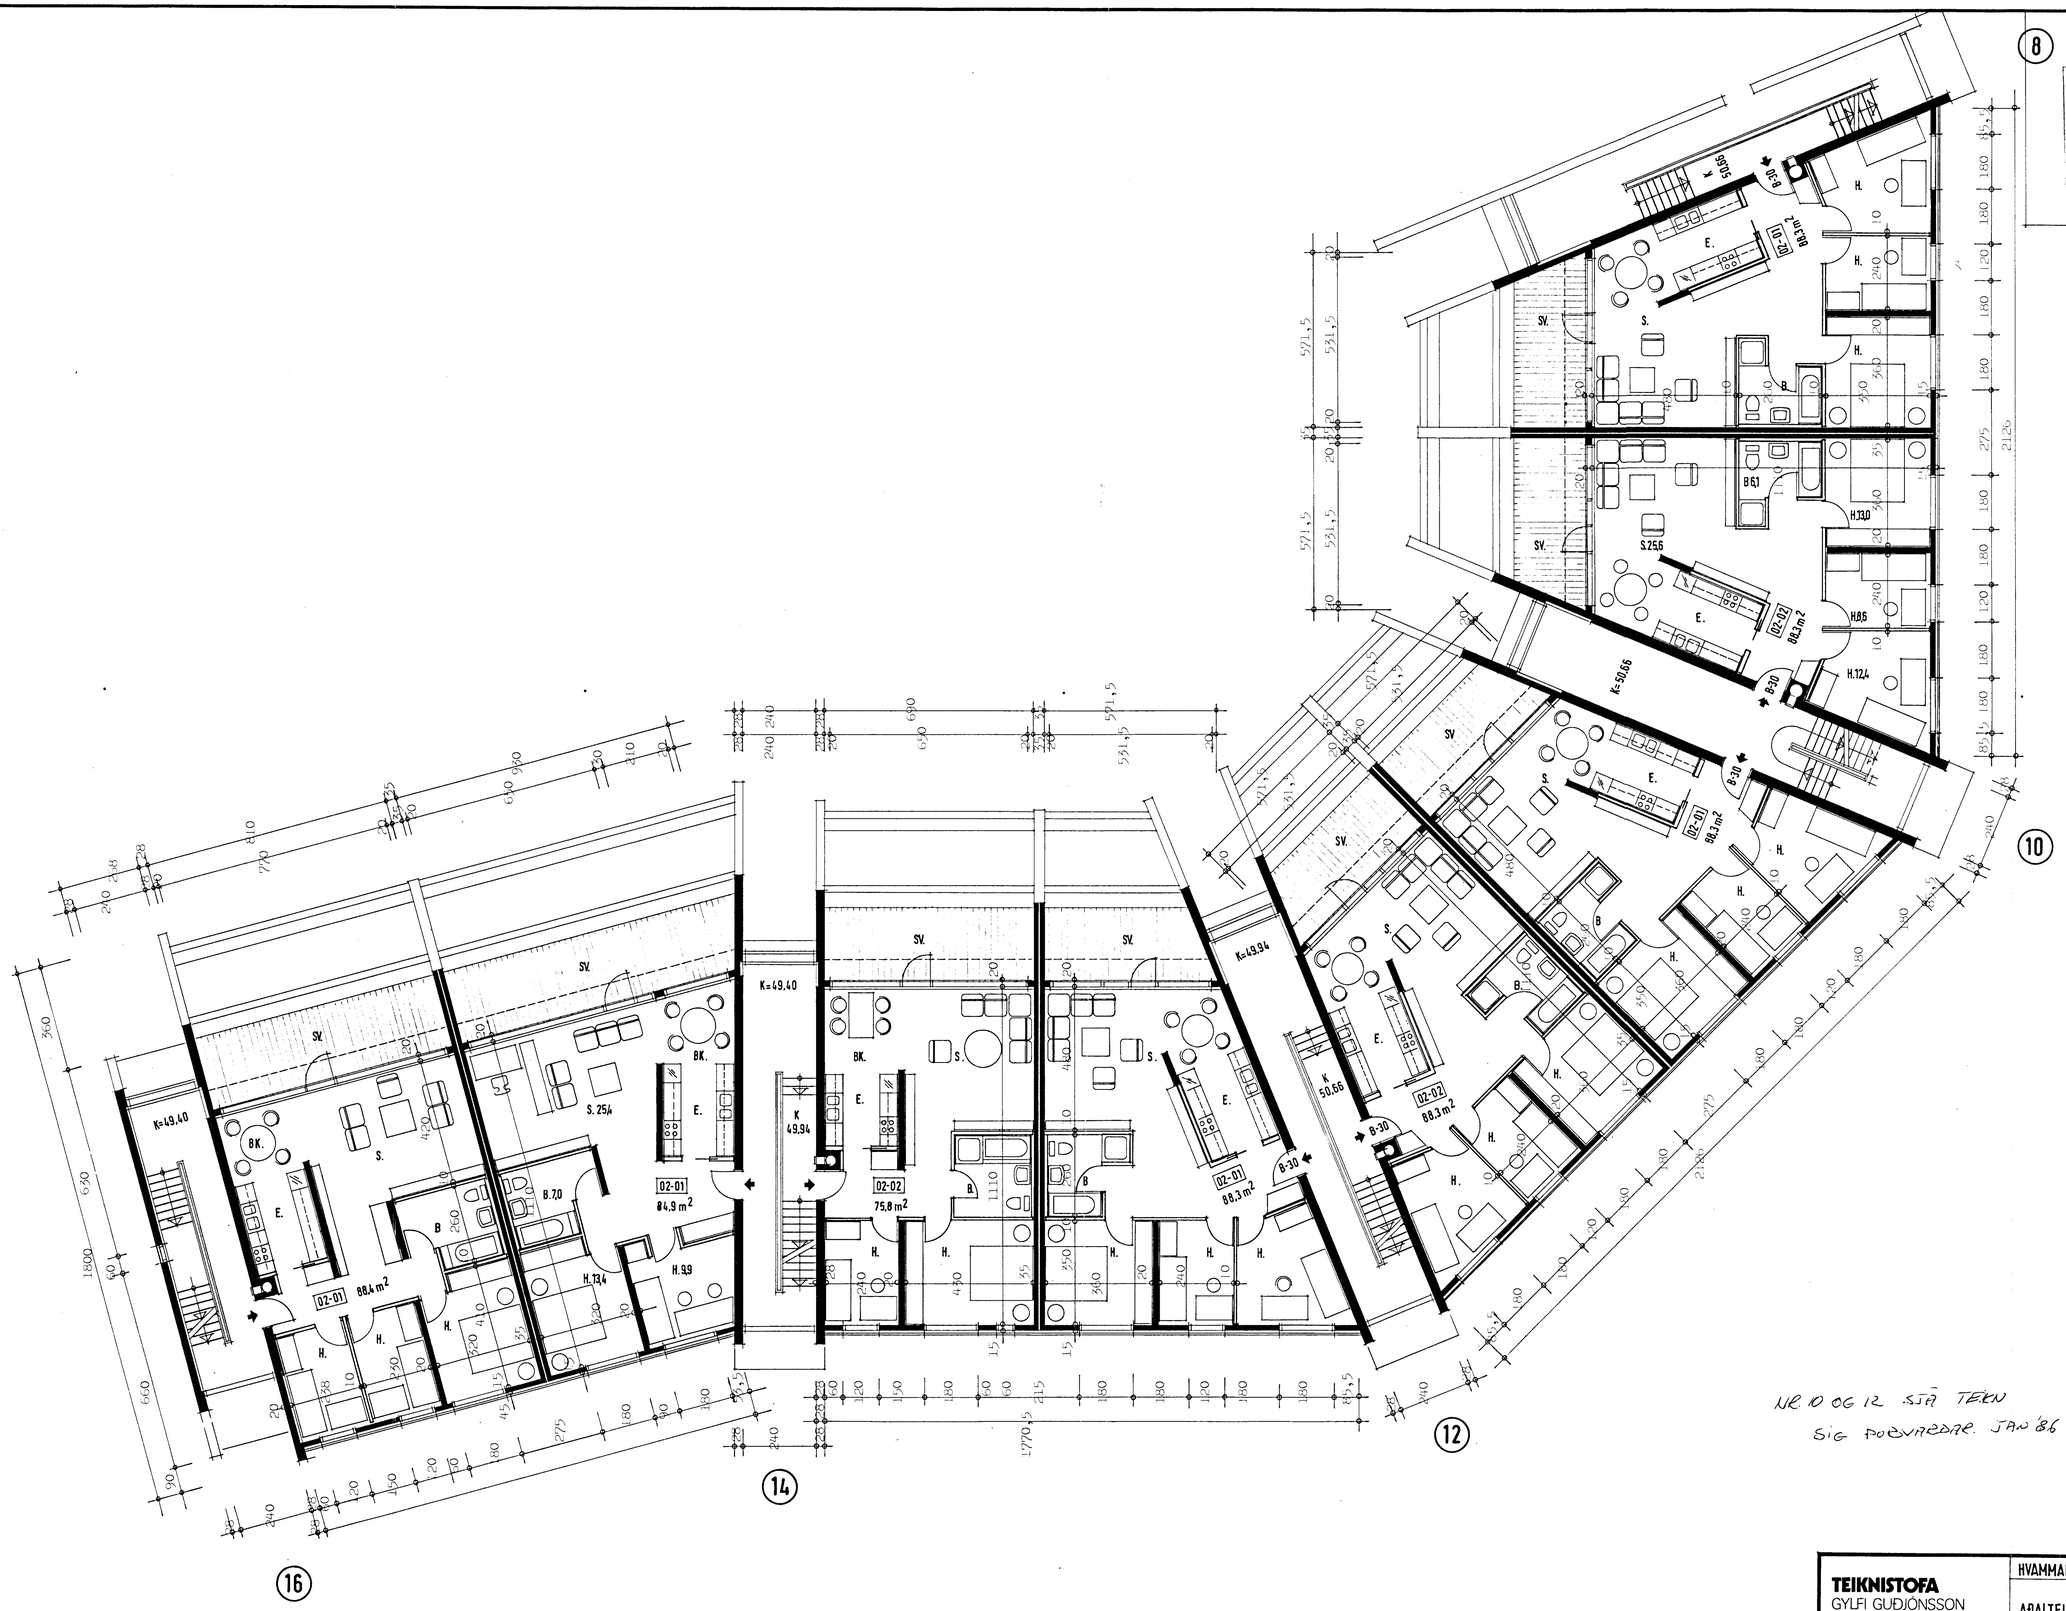

Samþykkt á fundi byggingarnefndar þ. 9 / 10 1985
BYGGINGAFULLTRÚINN Í HAFNARFIRÐI

NR. 10 OG 12 SJÁ TEIKN
SIG PORVARÐAR. JAN '86

TEIKNISTOFA GYLFI GUÐJÓNSSON INGIMUNDUR SVEINSSON ARKITEKTAR FAÍ DSA SKÓLAVÖRÐUSTÍG 3, 101 RVK SÍMAR 28740 OG 14990	HVAMMABRAUT 2-16 HAFN. AÐALTEIKNING GRUNNMYND 2. HÆÐ NR 8-16	VERK 83 151 BLAÐ 106
HANNAÐ GY IS / TEIKNAÐ GY	REYKJAVÍK 1983-02-15	
KVARÐI 1:100	BREYTT	