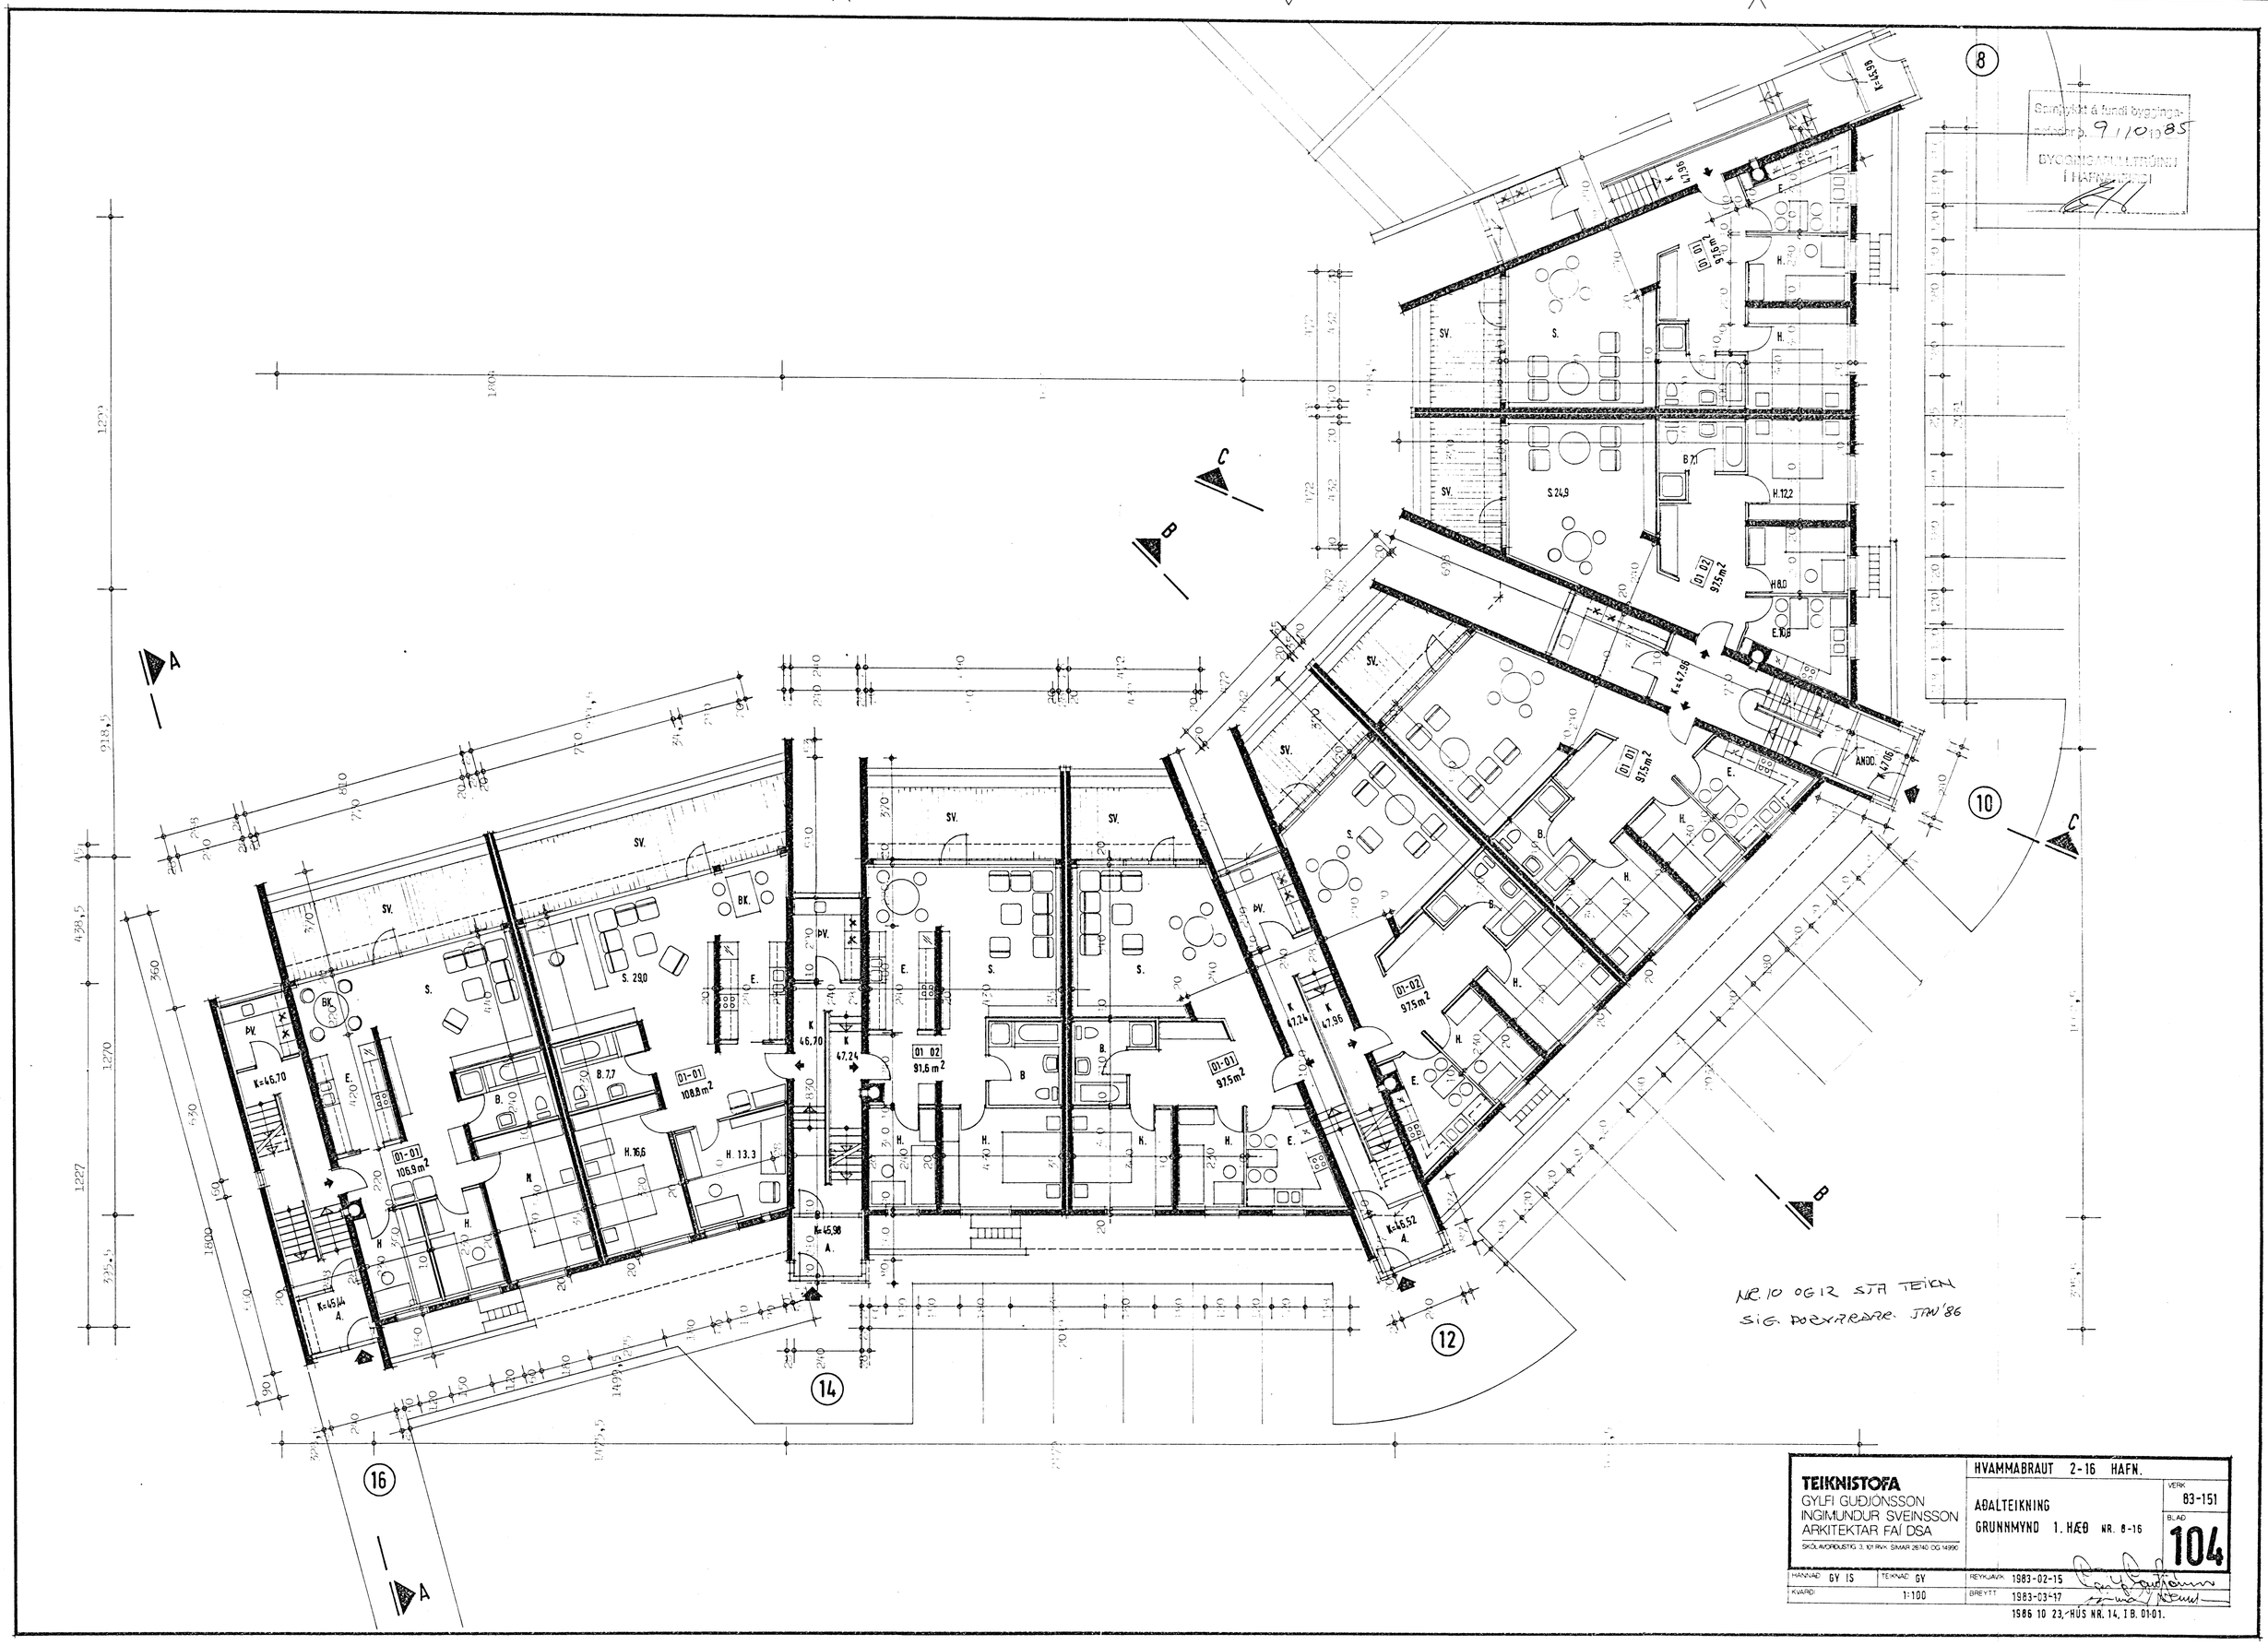

TEIKNISTOFA GYLFI GUÐJÓNSSON INGIMUNDUR SVEINSSON ARKITEKTAR FAÍ DSA SKÓLAVORÐUSTÍG 3, 101 RVK SÍMAR 28740 OG 14990	HVAMMABRAUT 2-16 HAFN. AÐALTEIKNING GRUNNMYND 1. HÆÐ NR. 8-16	VERK 83-151 BLAÐ 104
HANNAÐ GY IS / TEIKNAÐ GY / KVARÐI 1:100	REYKJAVÍK 1983-02-15 BREYTT 1983-03-17	

1986 10 23, HÚS NR. 14, I B. 01-01.