
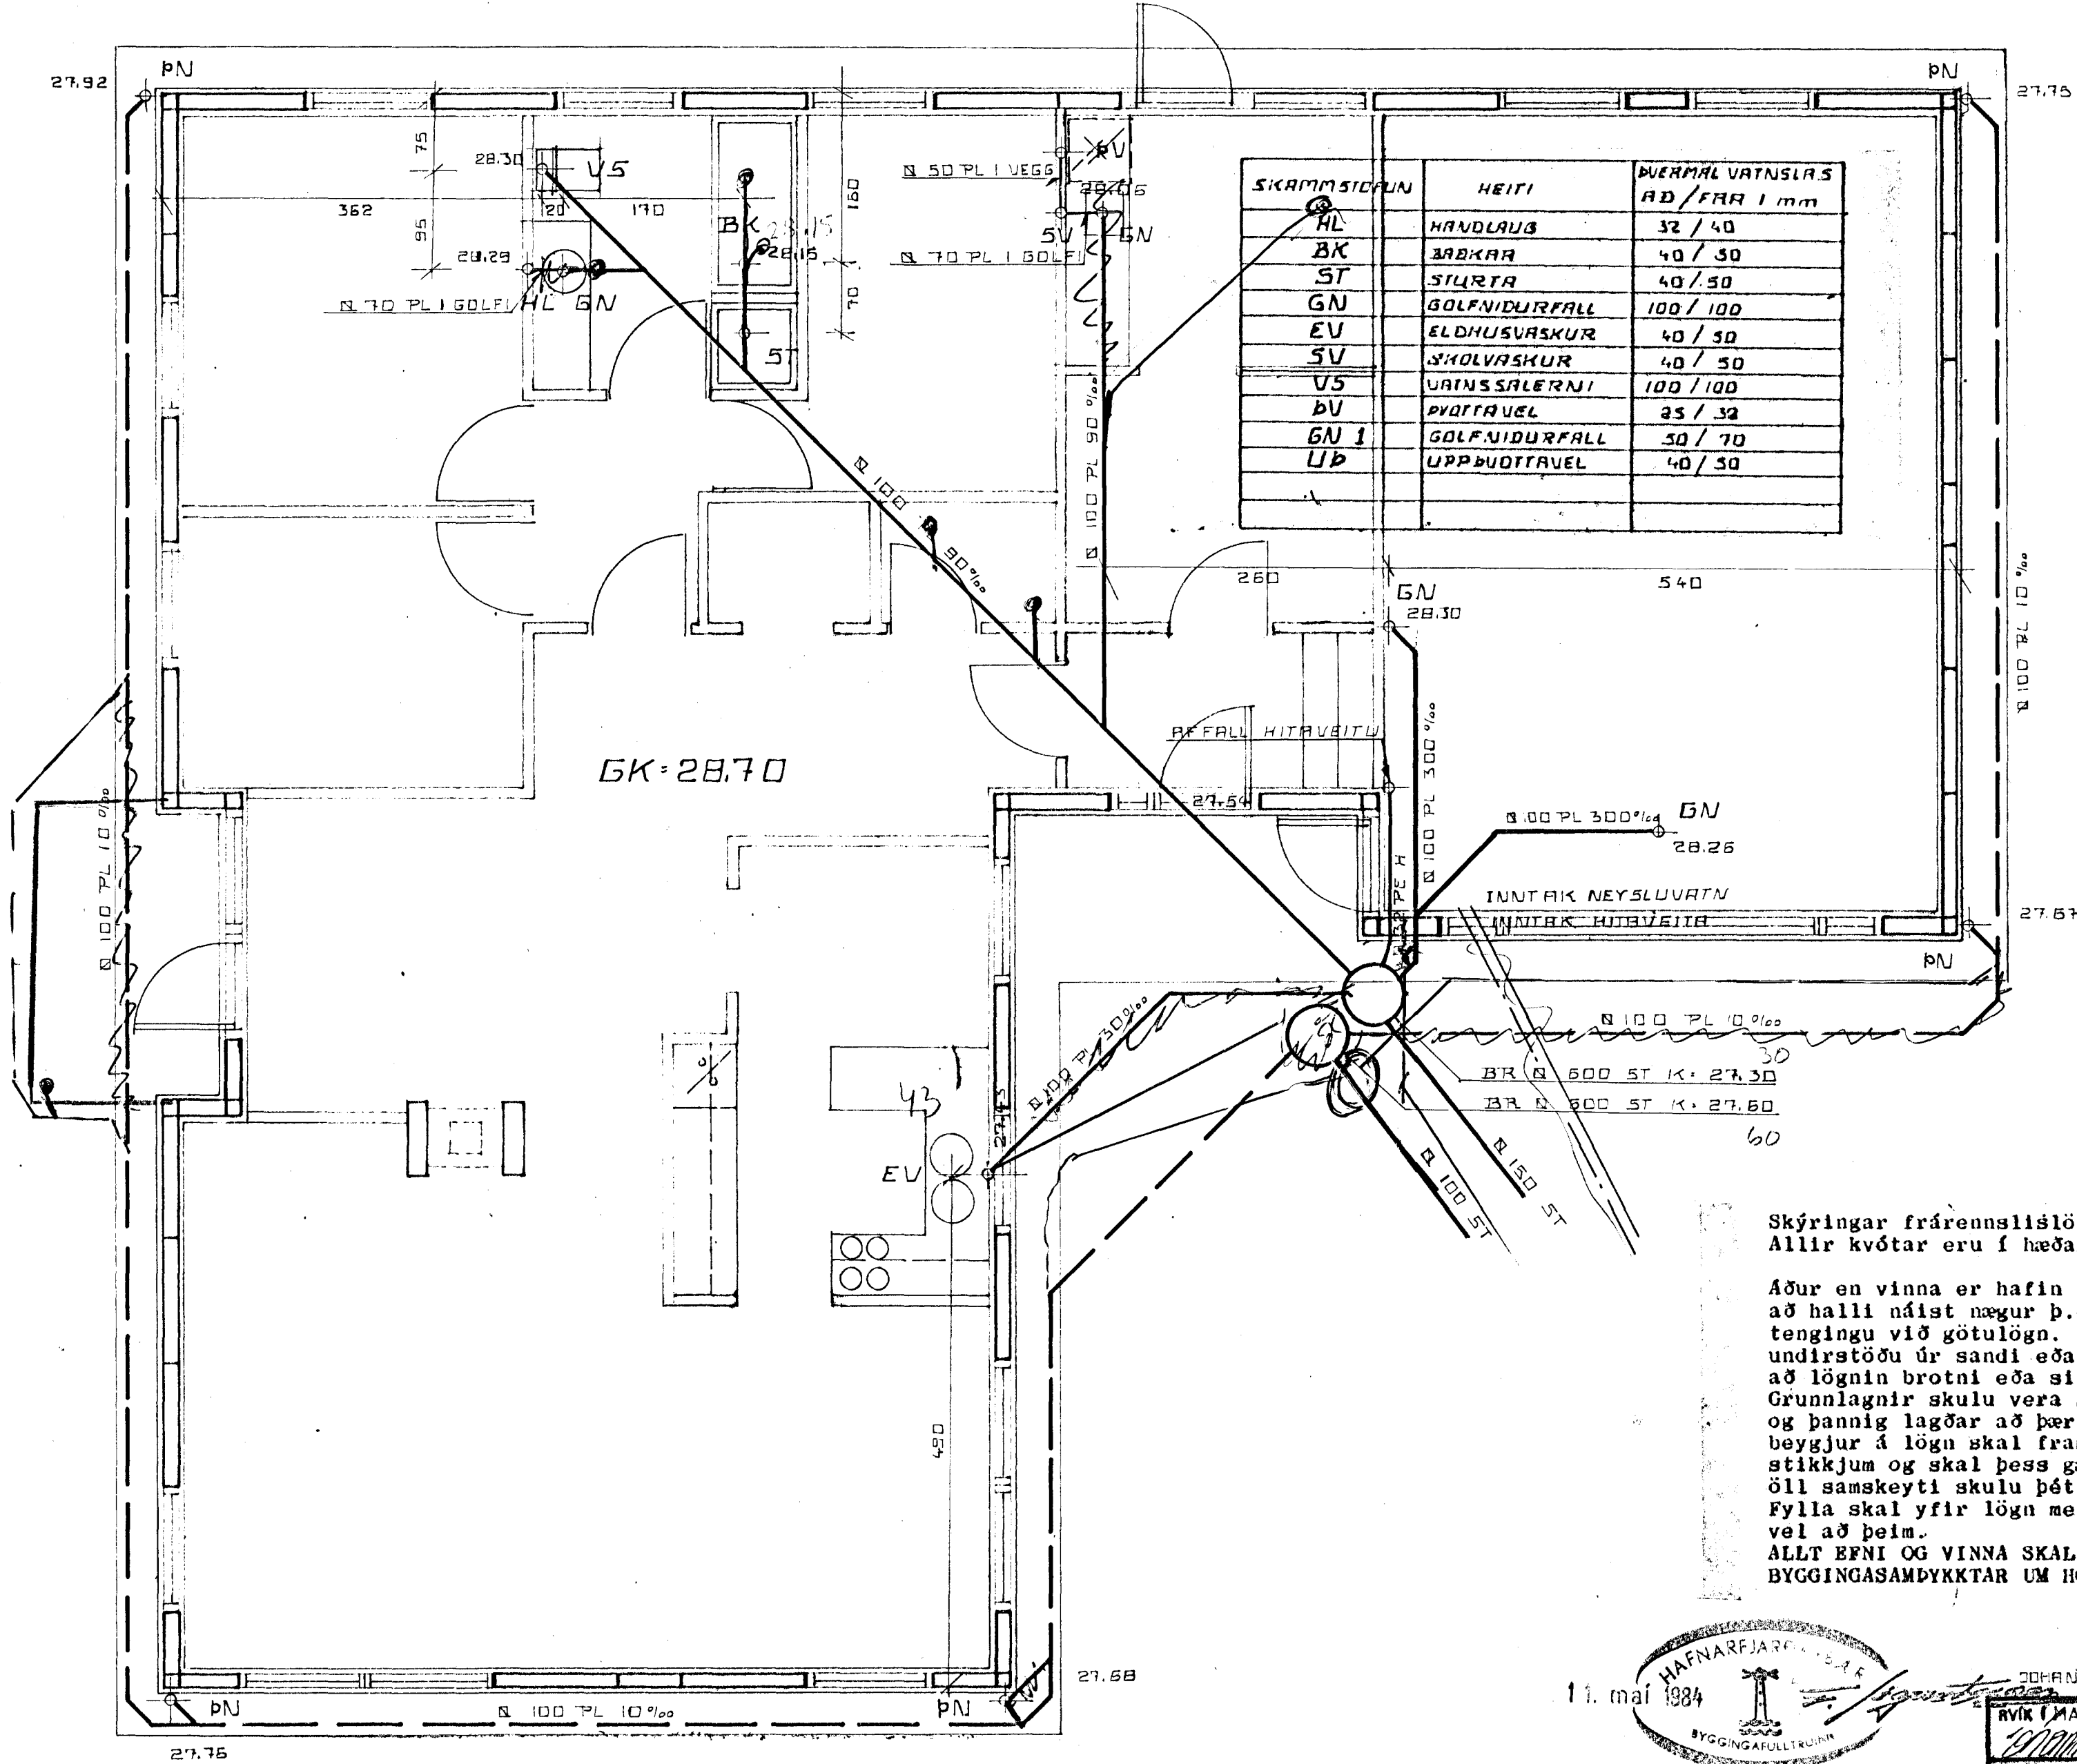


SKAMMSIÐUN	HEITI	ÞVERMÁL VATNSLAÐS AD / FRA 1 mm
HL	HANDLAUB	32 / 40
BK	BARAAR	40 / 50
ST	STURTA	40 / 50
GN	GOLFNIDURFALL	100 / 100
EV	ELDHUSVASKUR	40 / 50
SV	SKOLVASKUR	40 / 50
V5	VATNSSALERNI	100 / 100
BV	ÞVOTTAVEL	25 / 32
GN 1	GOLFNIDURFALL	50 / 70
UP	UPPÞVOTTAVEL	40 / 50

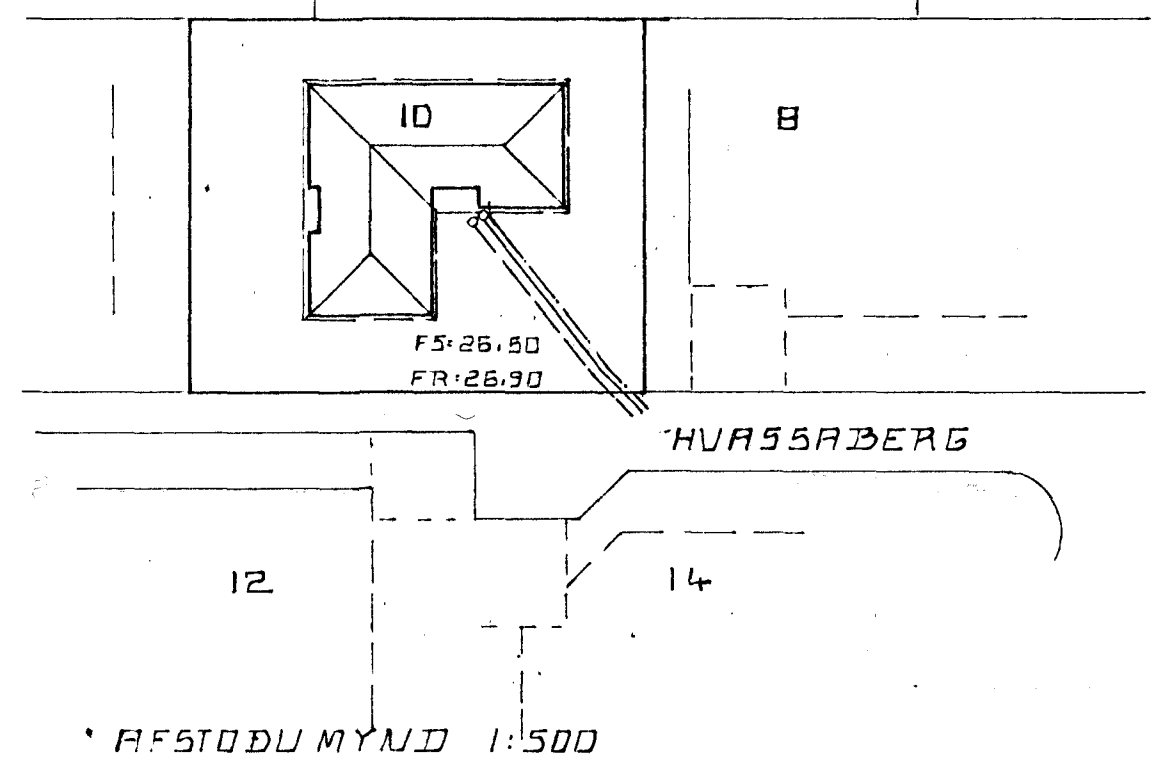

Skýringar frárennslislögn:  
Allir kvótar eru í hæðarkerfi HAFNARFJARDAR.

Aður en vinna er hafin við lögn skal ath. hvort tryggt sé að halli náist nægur þ.e. 20 o/oo frá brunni við hús að tengingu við götulögn. Pipur skulu lagðar á vel þjappaða undirstöðu úr sandi eða finni mól þannig að ekki sé hætt á að lögnin brotni eða sigi. Grunnlagir skulu vera steinsteyptar eða PVC grunnlagpipur og þannig lagðar að þær hvíli á belgjum en ekki múffum. Þeygjur á lögn skal framkvæma með þar til gerðum þeygju - stikkjum og skal þess gætt að lögnin sé hein á milli þeirra öll samskeyti skulu þétt með gúmmi hringjum. Fylla skal yfir lögn með sandi eða finni mól og þjappa efnis vel að þeim. ALLT EFNI OG VINNA SKAL VERA Í SAMRÁMI VIÐ ÁKVÆÐI GILDANDI BYGGINGASAMÞYKKTAR UM HOLRÆSALAGNIR.

11. maí 1984

JOHANNES PETURSSON FTFI

RYK 1. MAÍ 84	<b>HÚSAMÍÐJAN</b>	SÓBAYOGI 3-B. RYK. SÍMI 687700	GERÐ NR.
REIKN. TEIKN. GLI. YFIR. JP	<b>HVASSABERG 10</b>	FIRUHVAMMI KÓPAV. SÍMI 43621	VERK NR.
MÆLIKV.	HAFNARFIRÐI		<b>T 768</b>
1:50 1:500	FRÁRENNSLI GRUNNMYND		TEIKN NR.