


Ganga skal frá opm  
eldstaði í samráði við  
Alékkvilióssjóra


Samþykkt á fundi bygginga-  
nefndar þ. 22/2 1984  
BYGGINGAFULLTRÚD N  
Í HAFNARFIRÐI  
*[Signature]*

*Gróðurhúsið er ekki í þessari  
senn mynd. 5.87*

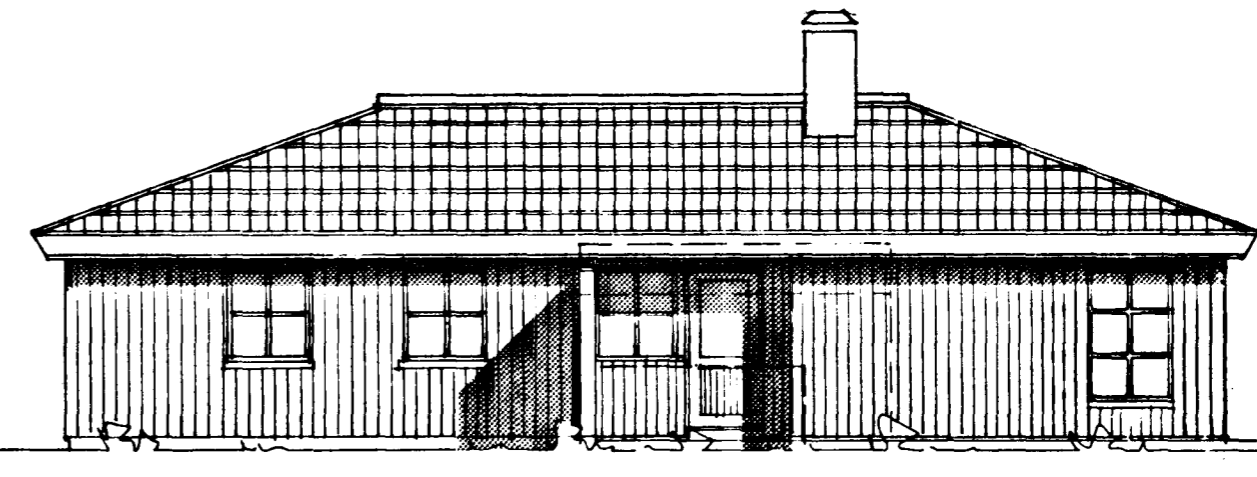


tifftopdf - www.rubissoftware.com - Demo Version

FYRIRHUGAÐ GRÓÐURHÚS

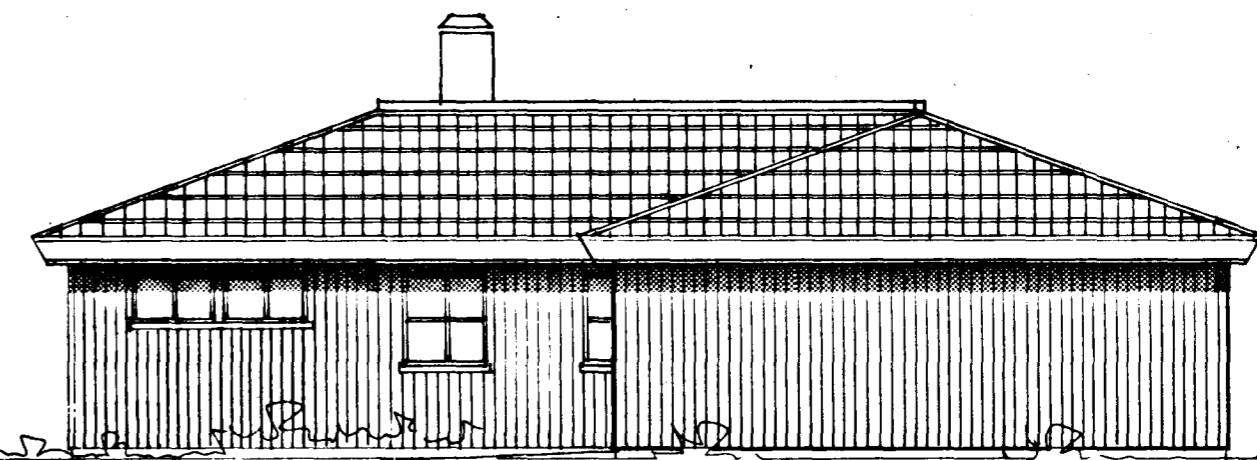

G=27.82

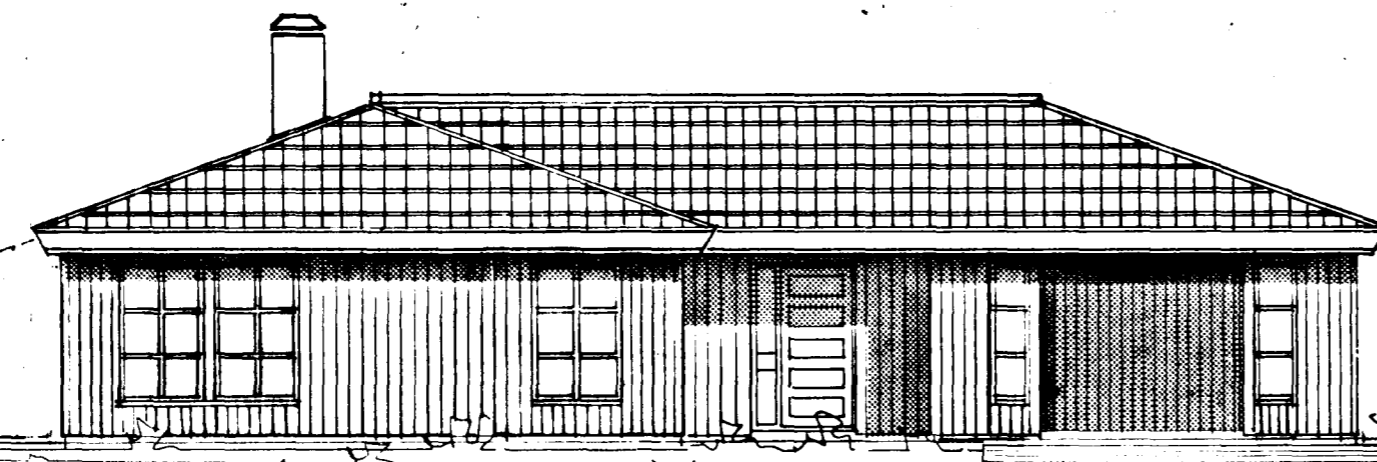

G=28.10

FYRIRHUGAÐ GRÓÐURHÚS

G=27.82

4460-0100 01  
02

JÓHANNES PÉTURSSON M.T.F.Í — SIGURÐUR SIGURÐSSON		GERD NR.	
RVÍK 1. JAN 84 <i>[Signature]</i>	<b>HÚSASMÍÐJAN</b> H SÚÐAVOGI 3-5, RVÍK. SÍMI 84599	VERK NR.	
REIKN. TEIKN. SS JP	HVASSAÐERG 10	T 768	
MÆLIKV.	HAFNARFIRÐI	TEIKN NR.	
1: 100	ÚTLIT	2	