
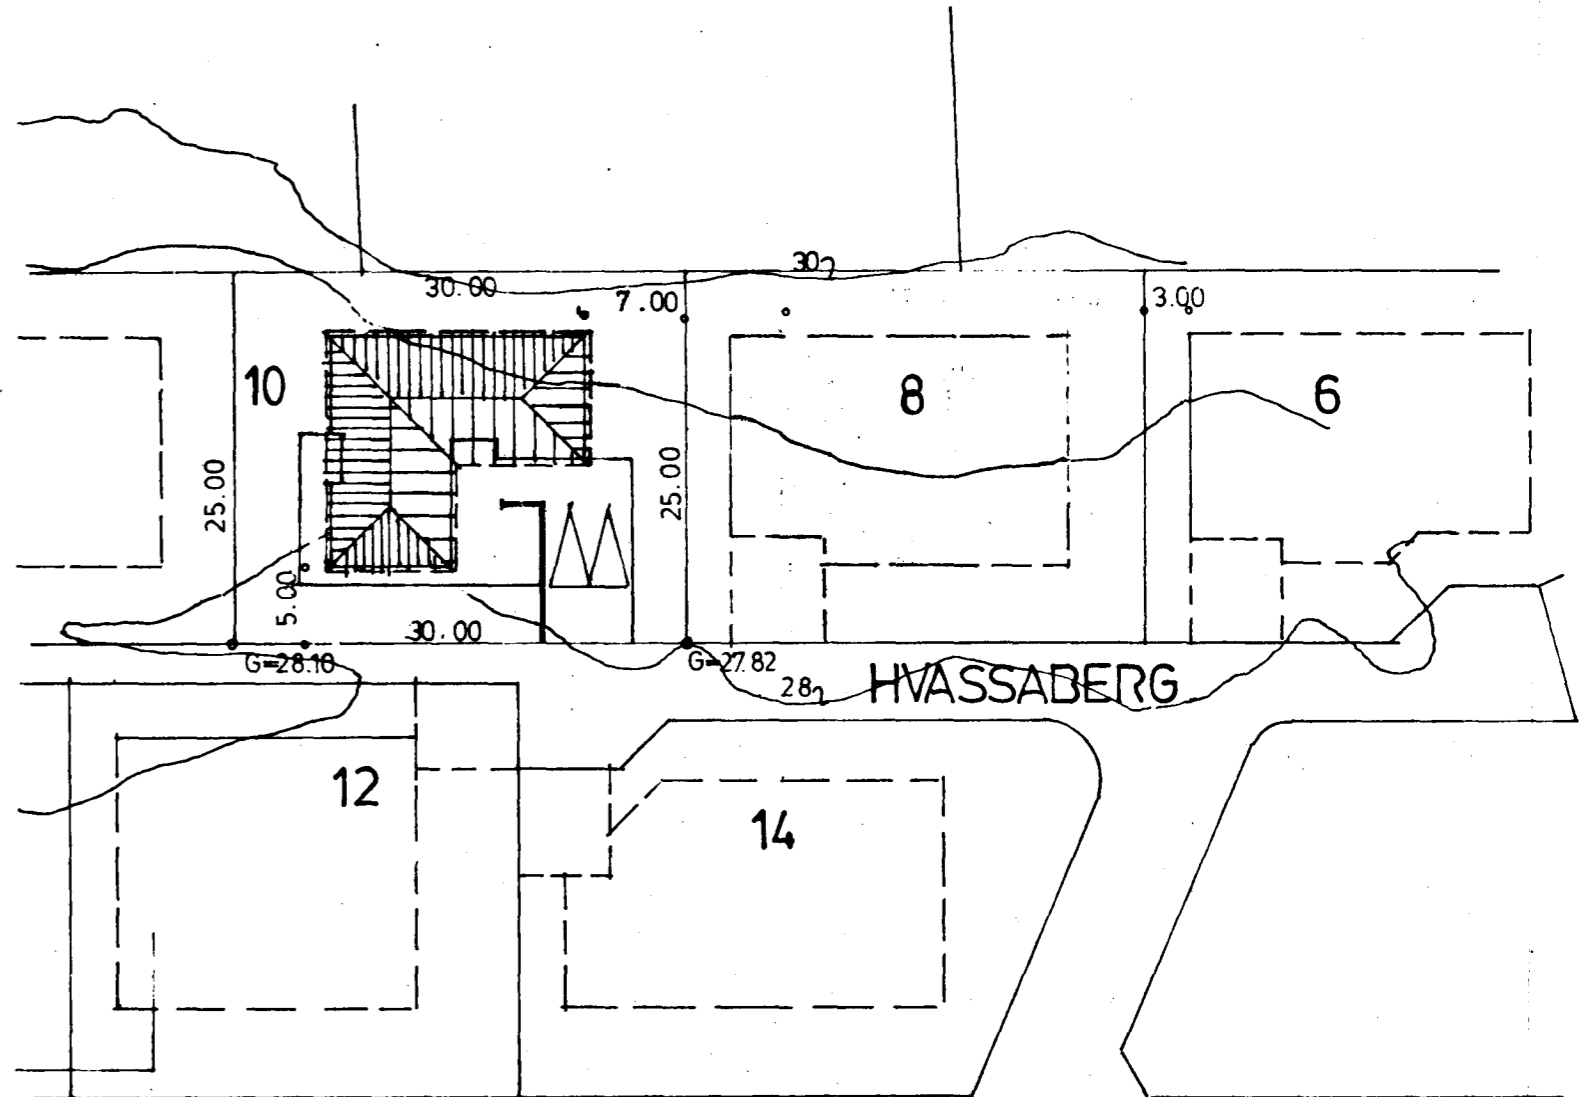
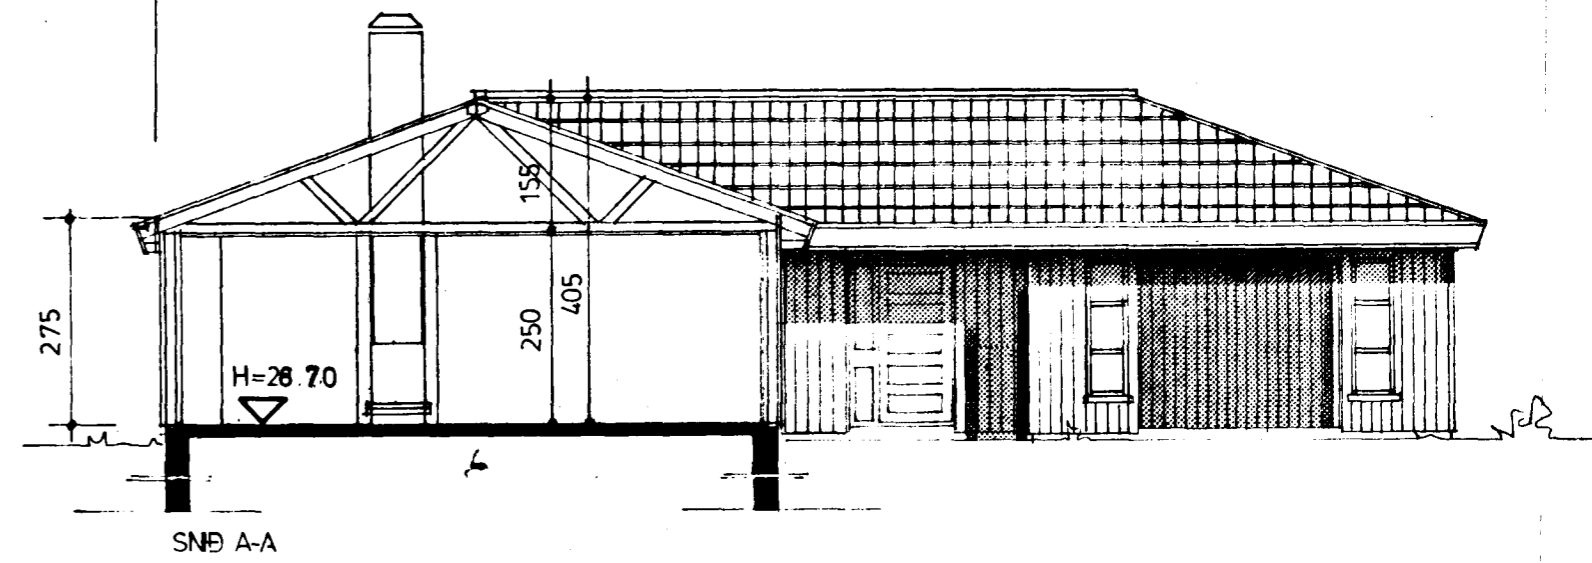


Ganga skal frá opnu
eldstæði í samráði við
slökkvildisstjóra

Samykktt á fundi bygginga-
nefndar þ. 22/2/1984
BYGGINGAFULLTRÚÐIN
Í HAFNARFIRÐI

*Gröðurhúsið er ekkert í
þessari samþ. E. Sig.*

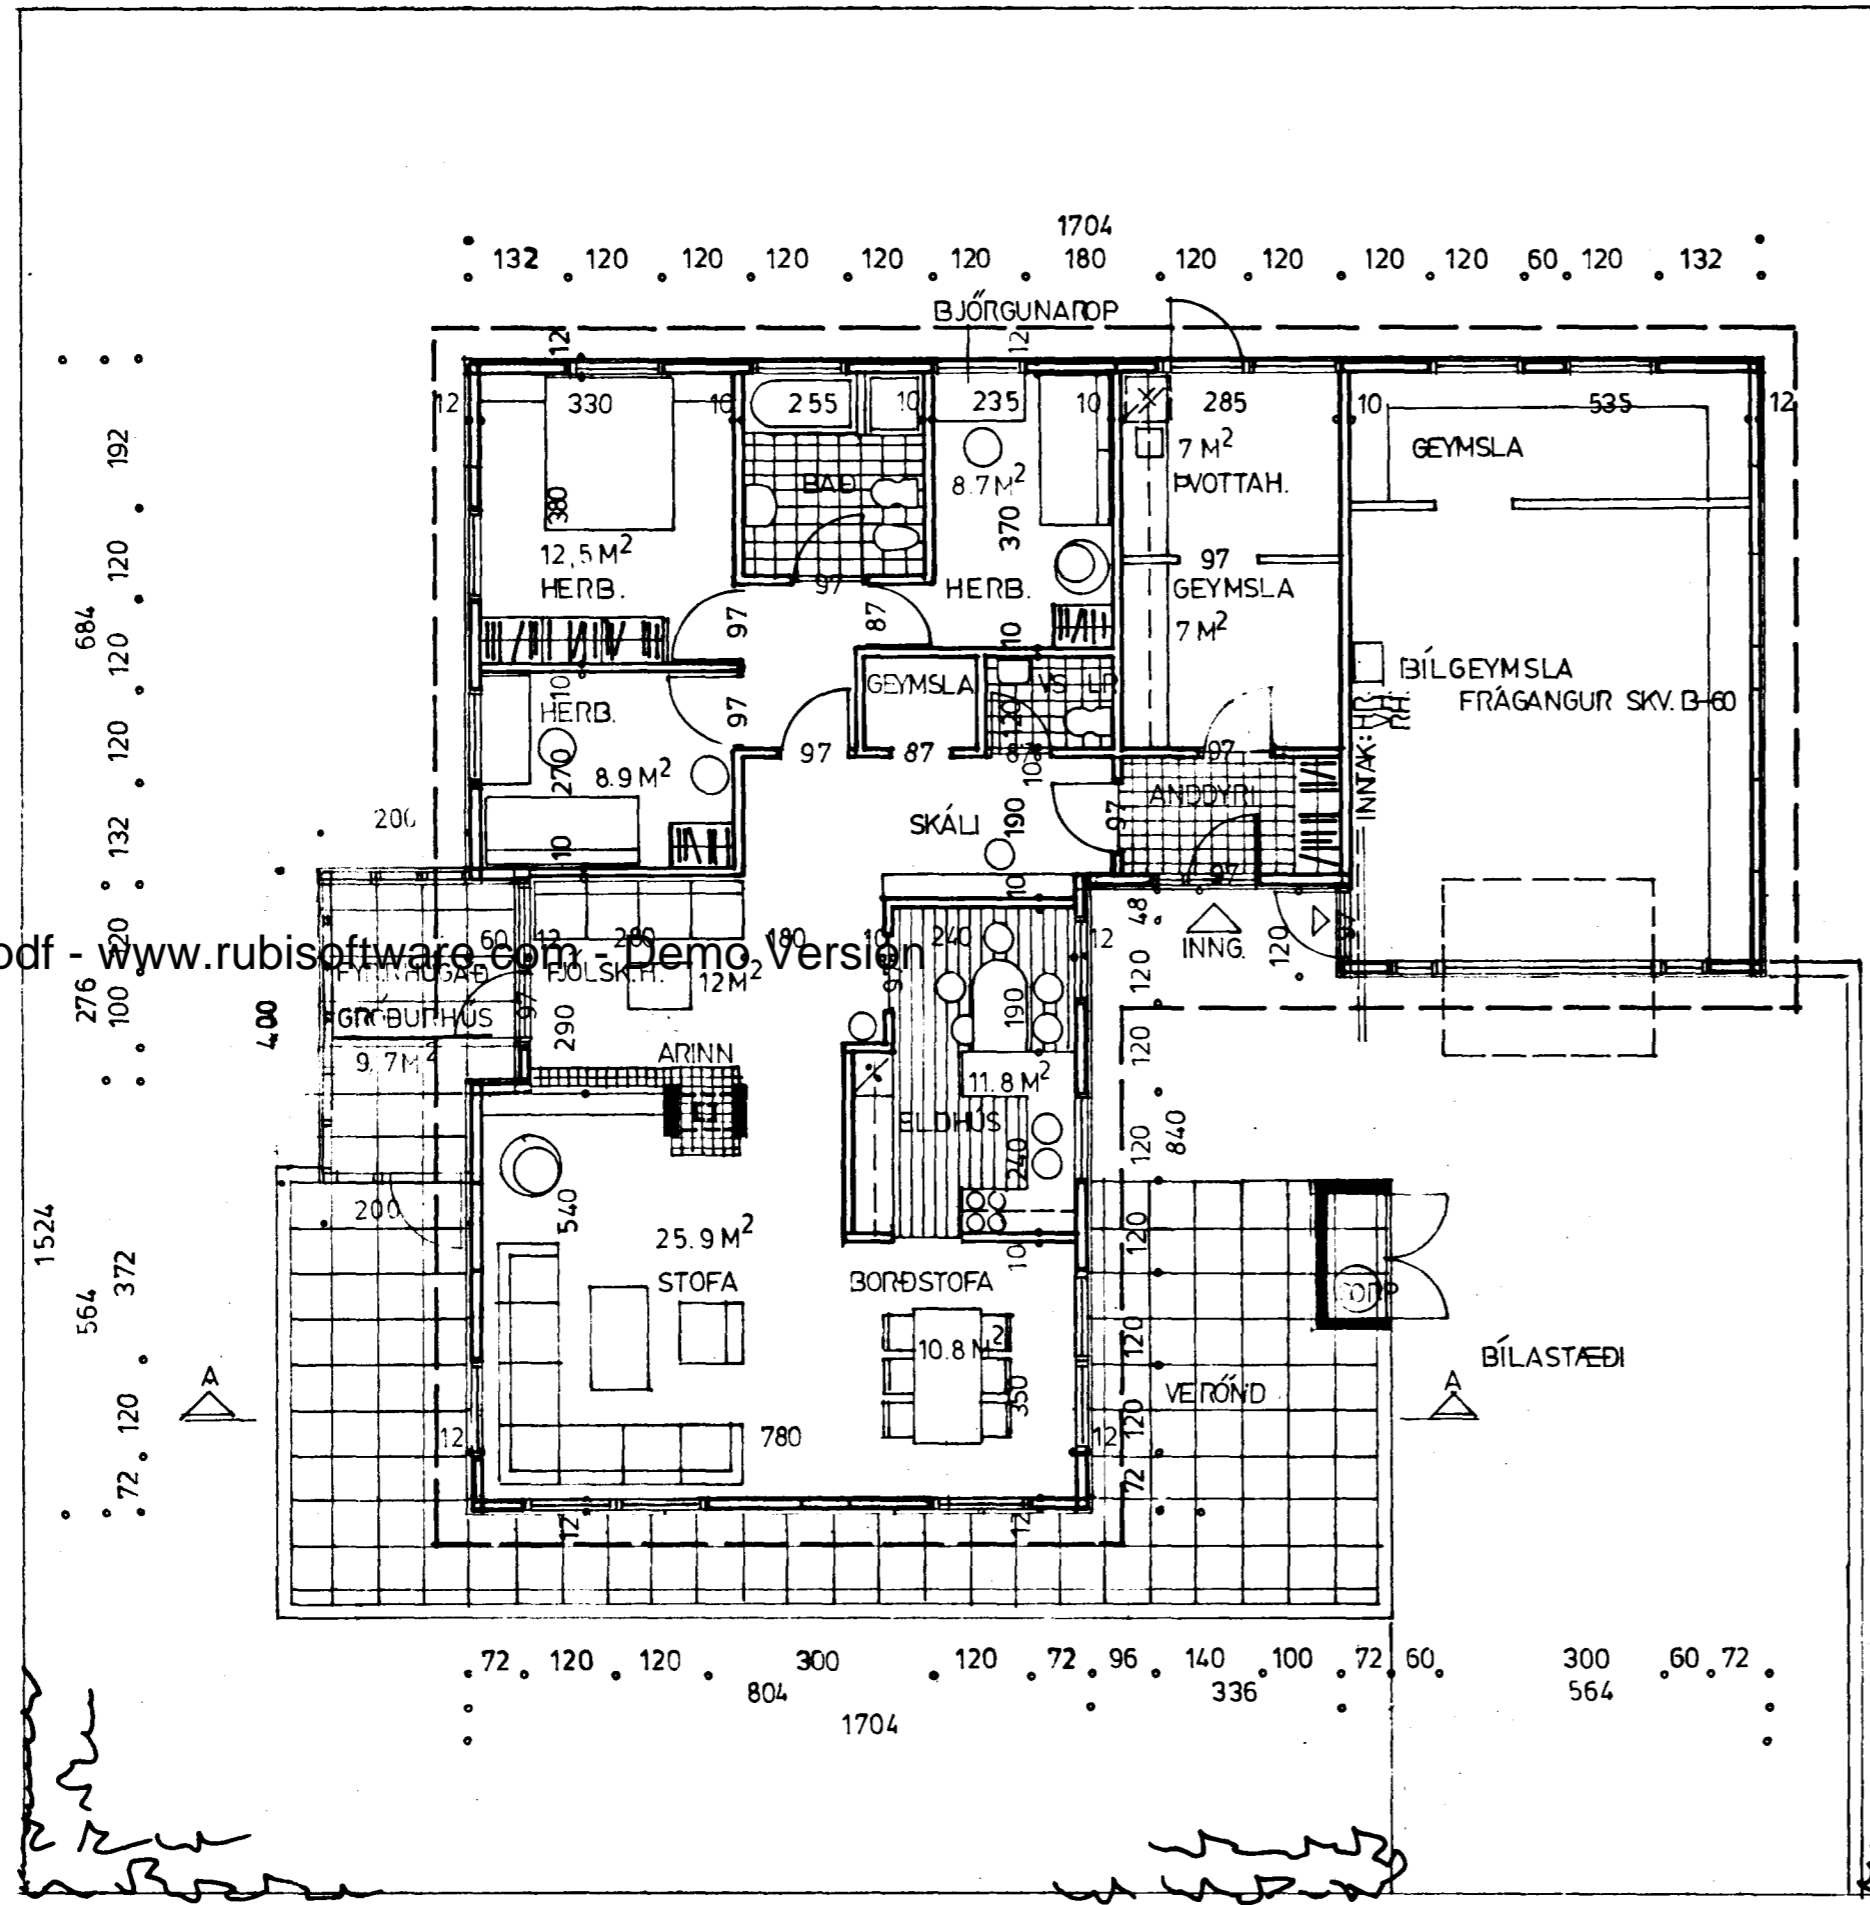

tifftopdf - www.rubissoftware.com - Demo Version

STÆRÐIR: ÍDÚÐ DRÚTTÓ 143.8 M²
BÍLGEYMSLA 45.4 M²
ALLS 189.2 M²
LÓB 750 M²

4460-0100-01
02

BR. APRÍL '84
JÓHANES PÉTURSSON M.T.F.I. SIGURÐUR SIGURSSON

RVÍK 1/JAN 84	HÚSASMÍÐJAN H SÚÐAVOGI 3-5, RVÍK. SÍMI 84599	GERÐ NR.
REIKN. TEIKN. JP SS VFIRF.	HVASSABERG 10 HAFNARFIRÐI	VERK NR. T 768
MÆLIKV.	GRUNNMYND, SNÍÐ OG AFSTÓÐUMYND	TEIKN NR. 1