

4460-0140.01
02


Ganga skal frá önnu
eldstæði í samræði við
slökkviliðsliðara

Samþykkt á fundi bygginga-
nefndar þ. 27.6.1984
BYGGINGAÞULLTRÚNN
Í HAFNARFIRÐI
S. Sigurðsson

Leggja þess þann sérhæfð
af húsþömmum.
E.S.




SUE-AUSTUR

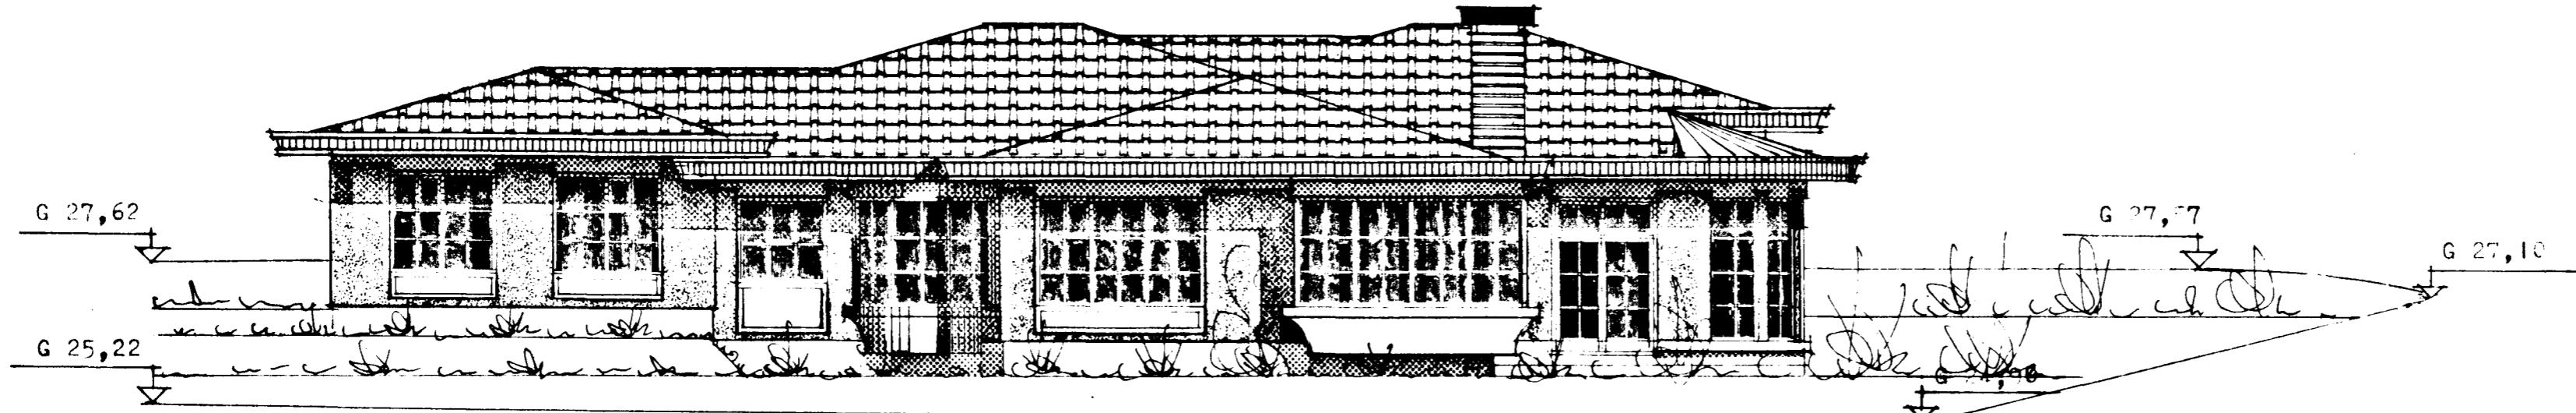


NORE-VESTUR

tifftopdf - www.rubissoftware.com - Demo Version

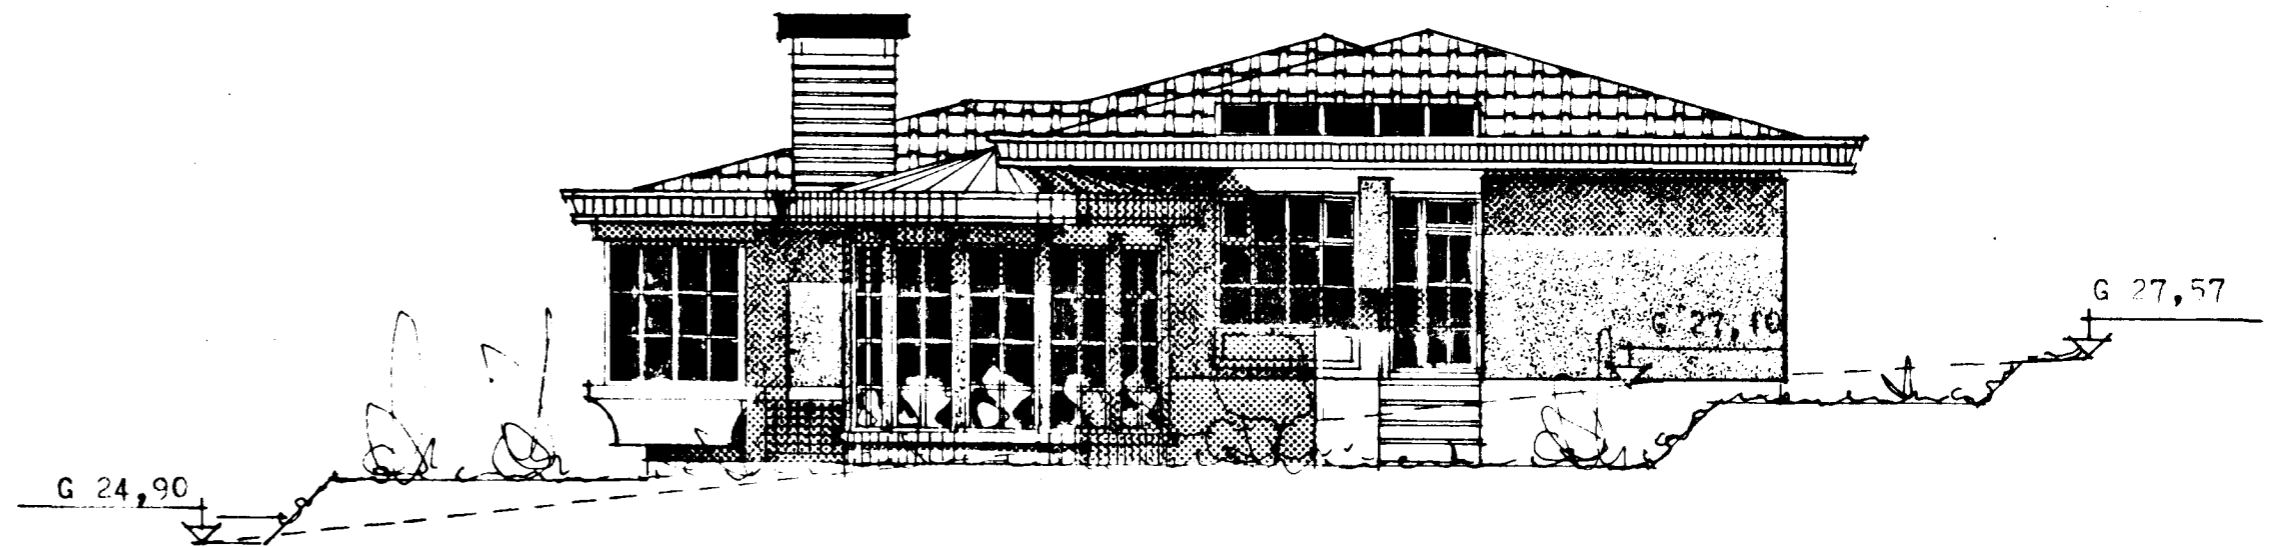

SUE-VESTUR

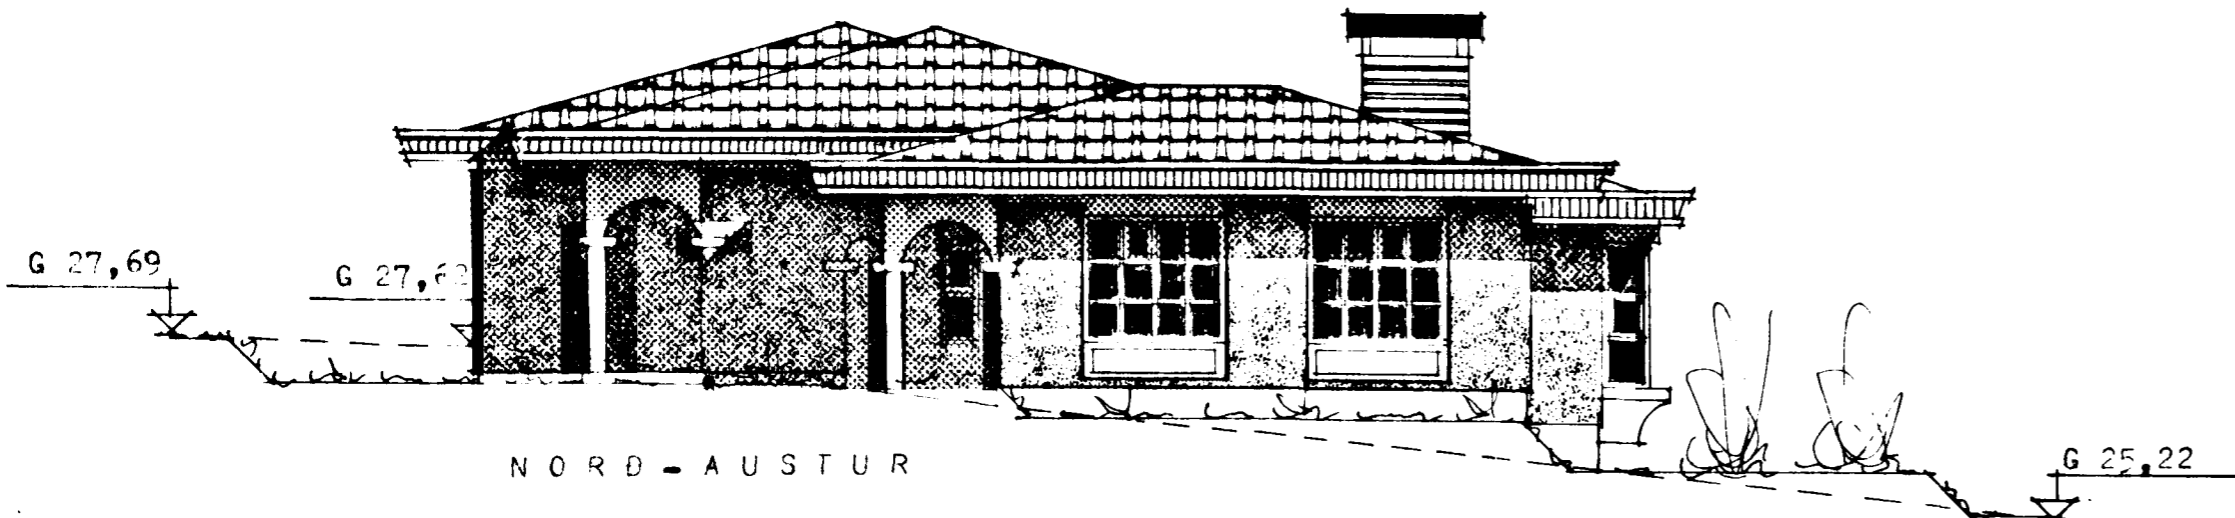

NORD-AUSTUR