HVASSABERG NR. 14 HAFNARFIRÐI M 1:100

4460-0140. 01
02

Ganga skal frá opnu eldstæði í samráði við slökkviliðsstjóra

Samþykkt á fundi byggingarnefndar þ. 27/6 1984
BYGGINGAFULLTRÚINN
Í HAFNARFIRÐI
F. Sigurðsson

Leggja þarf fram sérteikningar af hreinlætistækjum.
F. Sig.

ANNARS SKV. SÉRTEIKNINGUM.

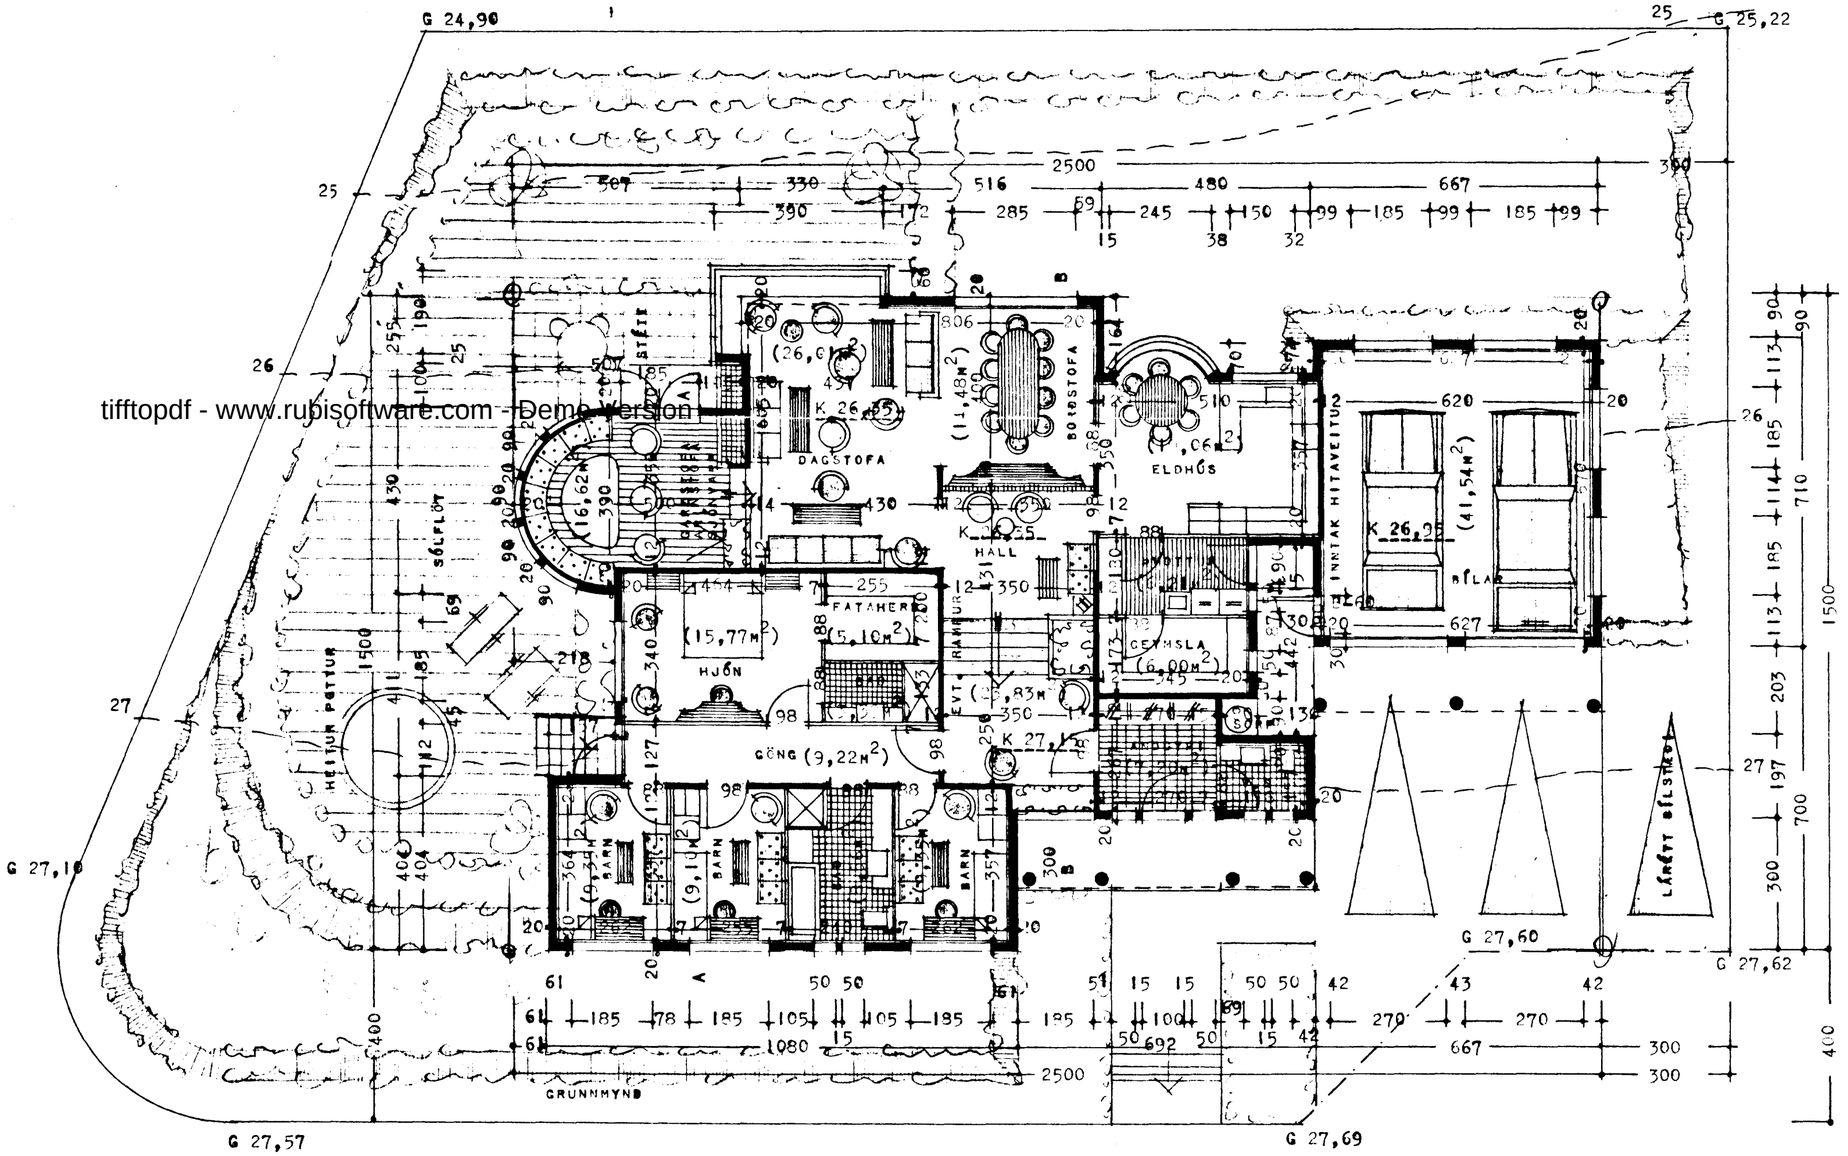

tifftopdf - www.rubisoftware.com - Demo Version

REYKJAVÍK 1 JÚNÍ 1984
Gartan Steinsson