HVASSABERG NR. 14 HAFNARFIRÐI M 1:100

4460-0140. 01
02

KÓLNUNARTÖLUR

ÚTVEGGIR	0,95	W / M² C°
ÞAK	0,30	— — —
GÓLF	0,40	— — —

Ganga skal frá opnu eldstæði í samráði við slökkviliðsstjóra

Samþykkt á fundi bygginganefndar þ. 27/6 1984
BYGGINGAFULLTRÚINN
Í HAFNARFIRÐI
[signature]

FLATARMÁL ÍBÚÐAR		216,08 M²
— — BIFREIÐAGEYMSLU		46,52 M²
	ALLS	262,60 M²
RÚMMÁL HÚSS	ALLS	917,00 M³

Leggja þarf fram séruppdrátt af heitpottinum. F.Sig.

NÝTINGARHLUTFALL 0,31

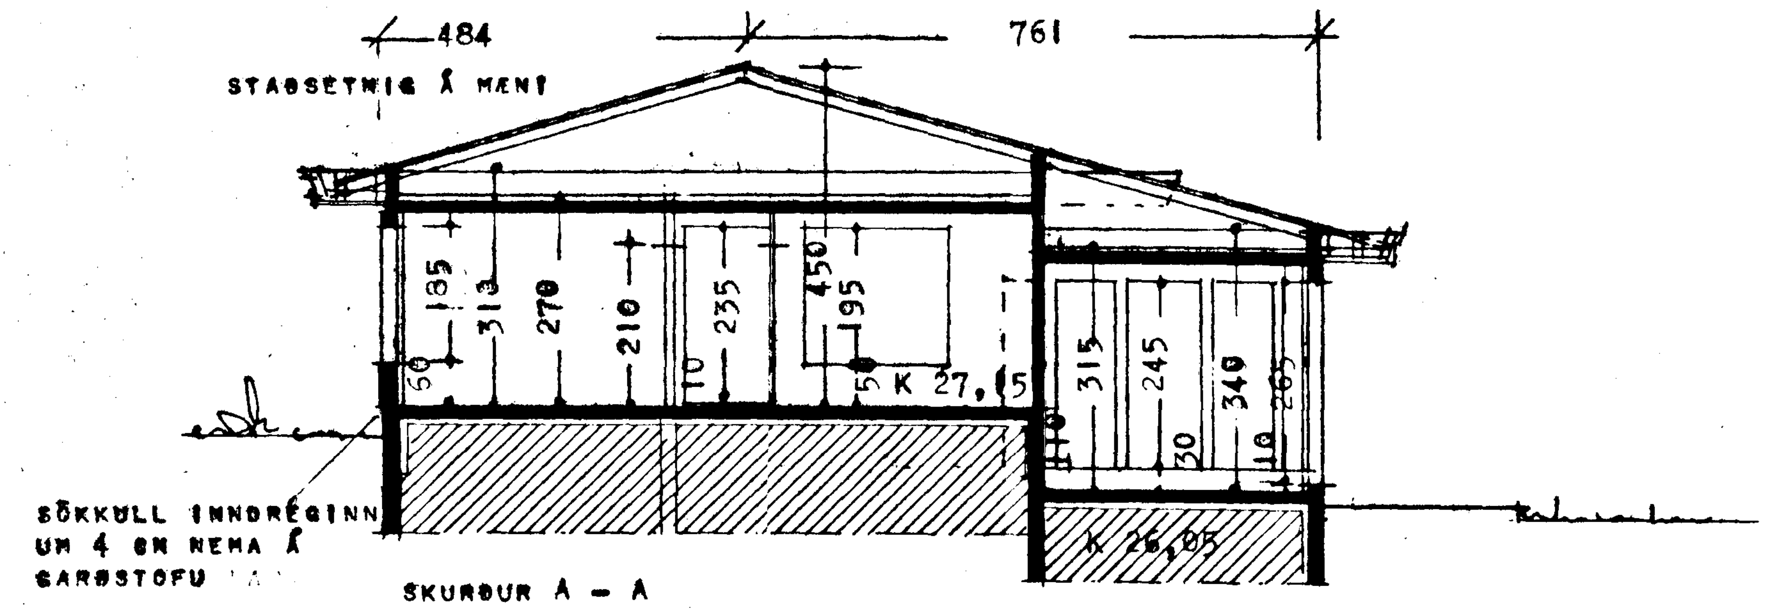

SKURÐUR A – A

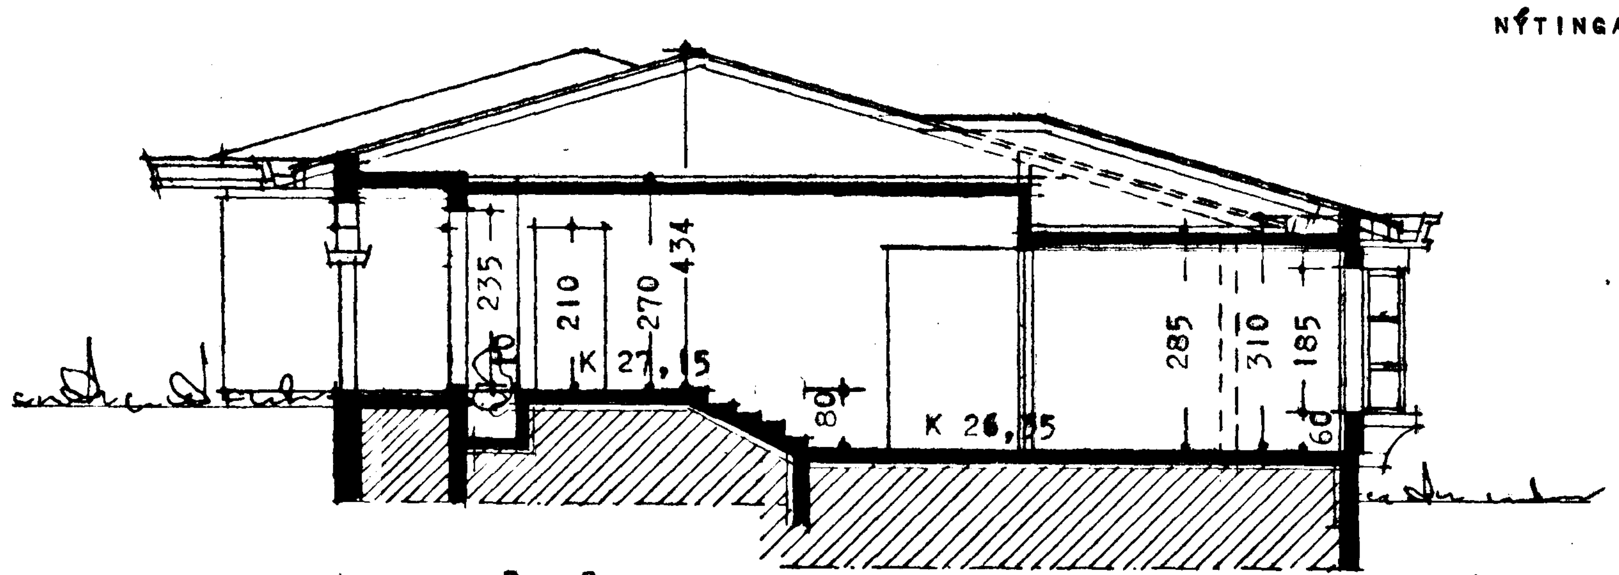

SKURÐUR B – B

AFSTÖÐUMYND M 1 : 500

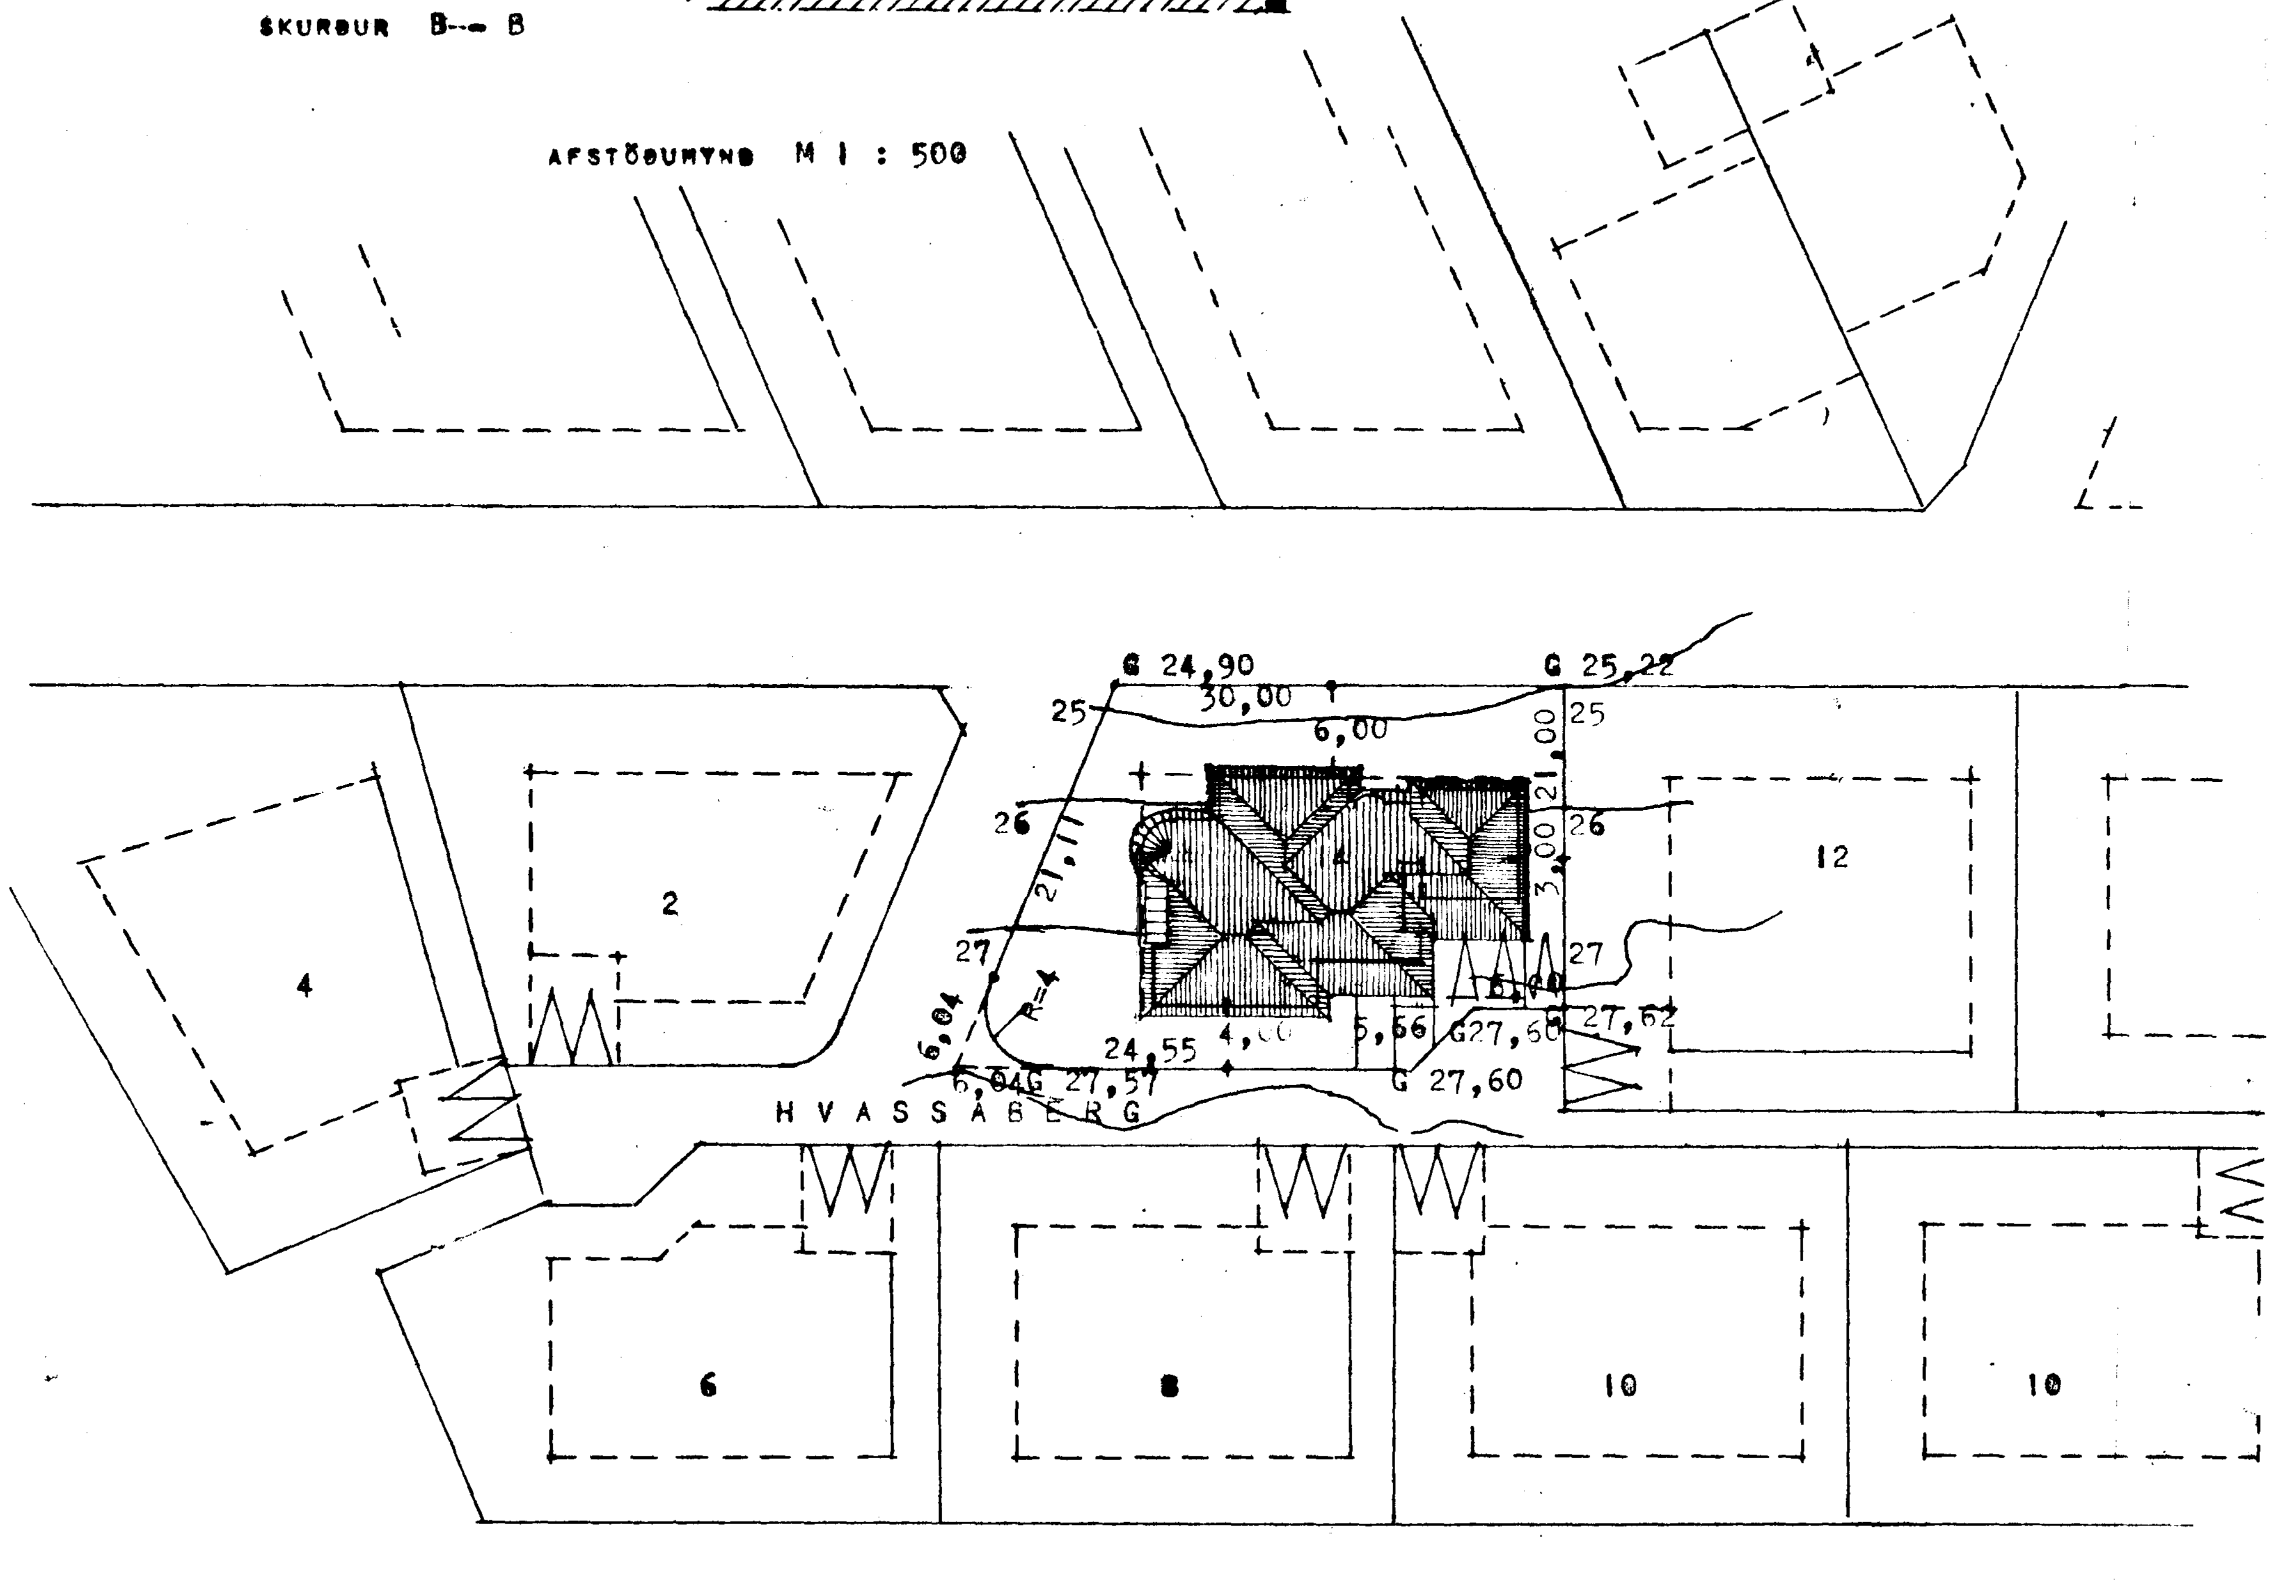

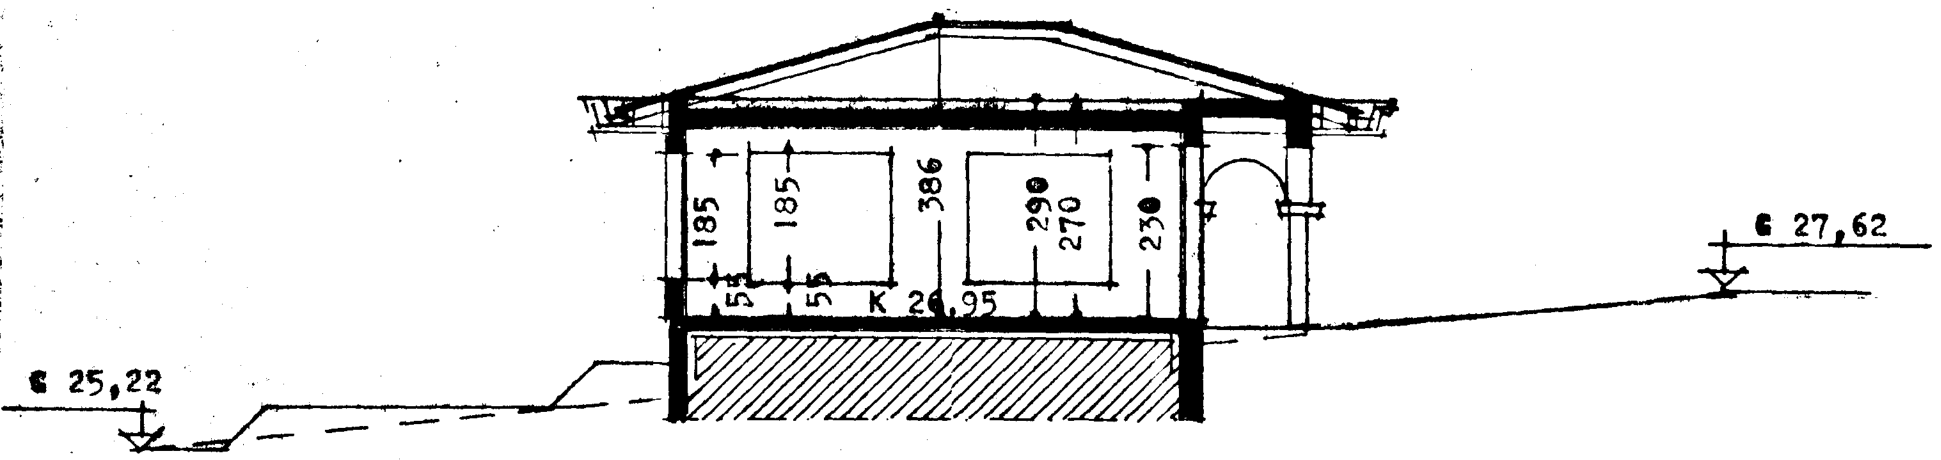

SKURÐUR Í BIFREIÐAGEYMSLU

tifftopdf - www.rubisoftware.com - Demo Version

REYKJAVÍK Í JÚNÍ 1984
Kjartan Sveinsson