


GRUNNMYND 1:50

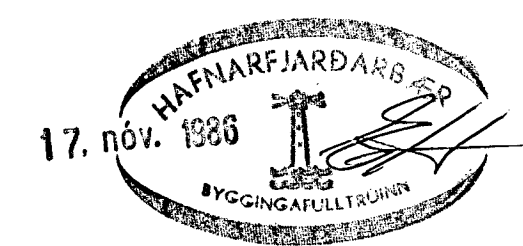

DI	14.11.86	DR. SKJ. LÖGN. PÍPULM.	
BR. NR.	DAGS	EDLI BREVTINGAR	SIGN.
HVASSABERG 2 HAFNARFJÖRÐI			DAGS 'AGUST '84
HITA: VATNS OG FRÆKENNLSISLAGNIR.			HANNAÐ
MÆLIKV. 1:50			TEIKNAD
SIGURÐUR ÞORLEIFSSON TEKNIFRÆÐINGUR F.T.F.I.			VERK NR. 8606
STRANDGÖTU 11 HAFNARFJÖRÐI SÍMI 54151			BLAÐ NR. 206