


RÜMMYND VATNSLAGNA ~1:50

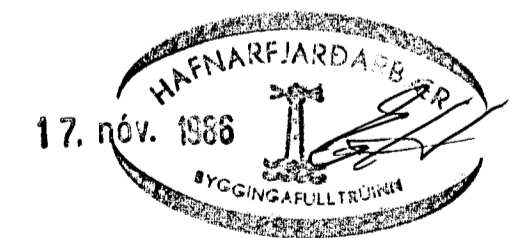

DI	14.11.86	BR. SKV LÖGN PÍPULM.	
BR.NR.	DAGS	EDLI BREVTINGAR	SIGN.
	HVASSA BERG 2 HAFNARFJÆRÐI		DAGS. AGÚST '86
	RÜMMYND VATNSLAGNA		HANNAÐ
	MÆLIKV. ~1:50		TEIKNAD
	SIGURÐUR ÞORLEIFSSON TEKNIFRÆÐINGUR F.T.F.I.		VERK NR. 8606
	STRANDGÖTU 11 HAFNARFJÆRÐI SÍMI 54751		BLAD NR. 2-05