


# HVASSABERG 4. HAFNARFIRÐI.


4460-0040.01

Samþykkt á fundi bygginga-  
nefndar þ. 19. 8. 1983  
27. 6. 84  
BYGGINGAFULLTÖLN  
Í HAFNARFIRÐI  
S. Sigurðsson


Skýttu skal kjallargryggu  
F. Sig

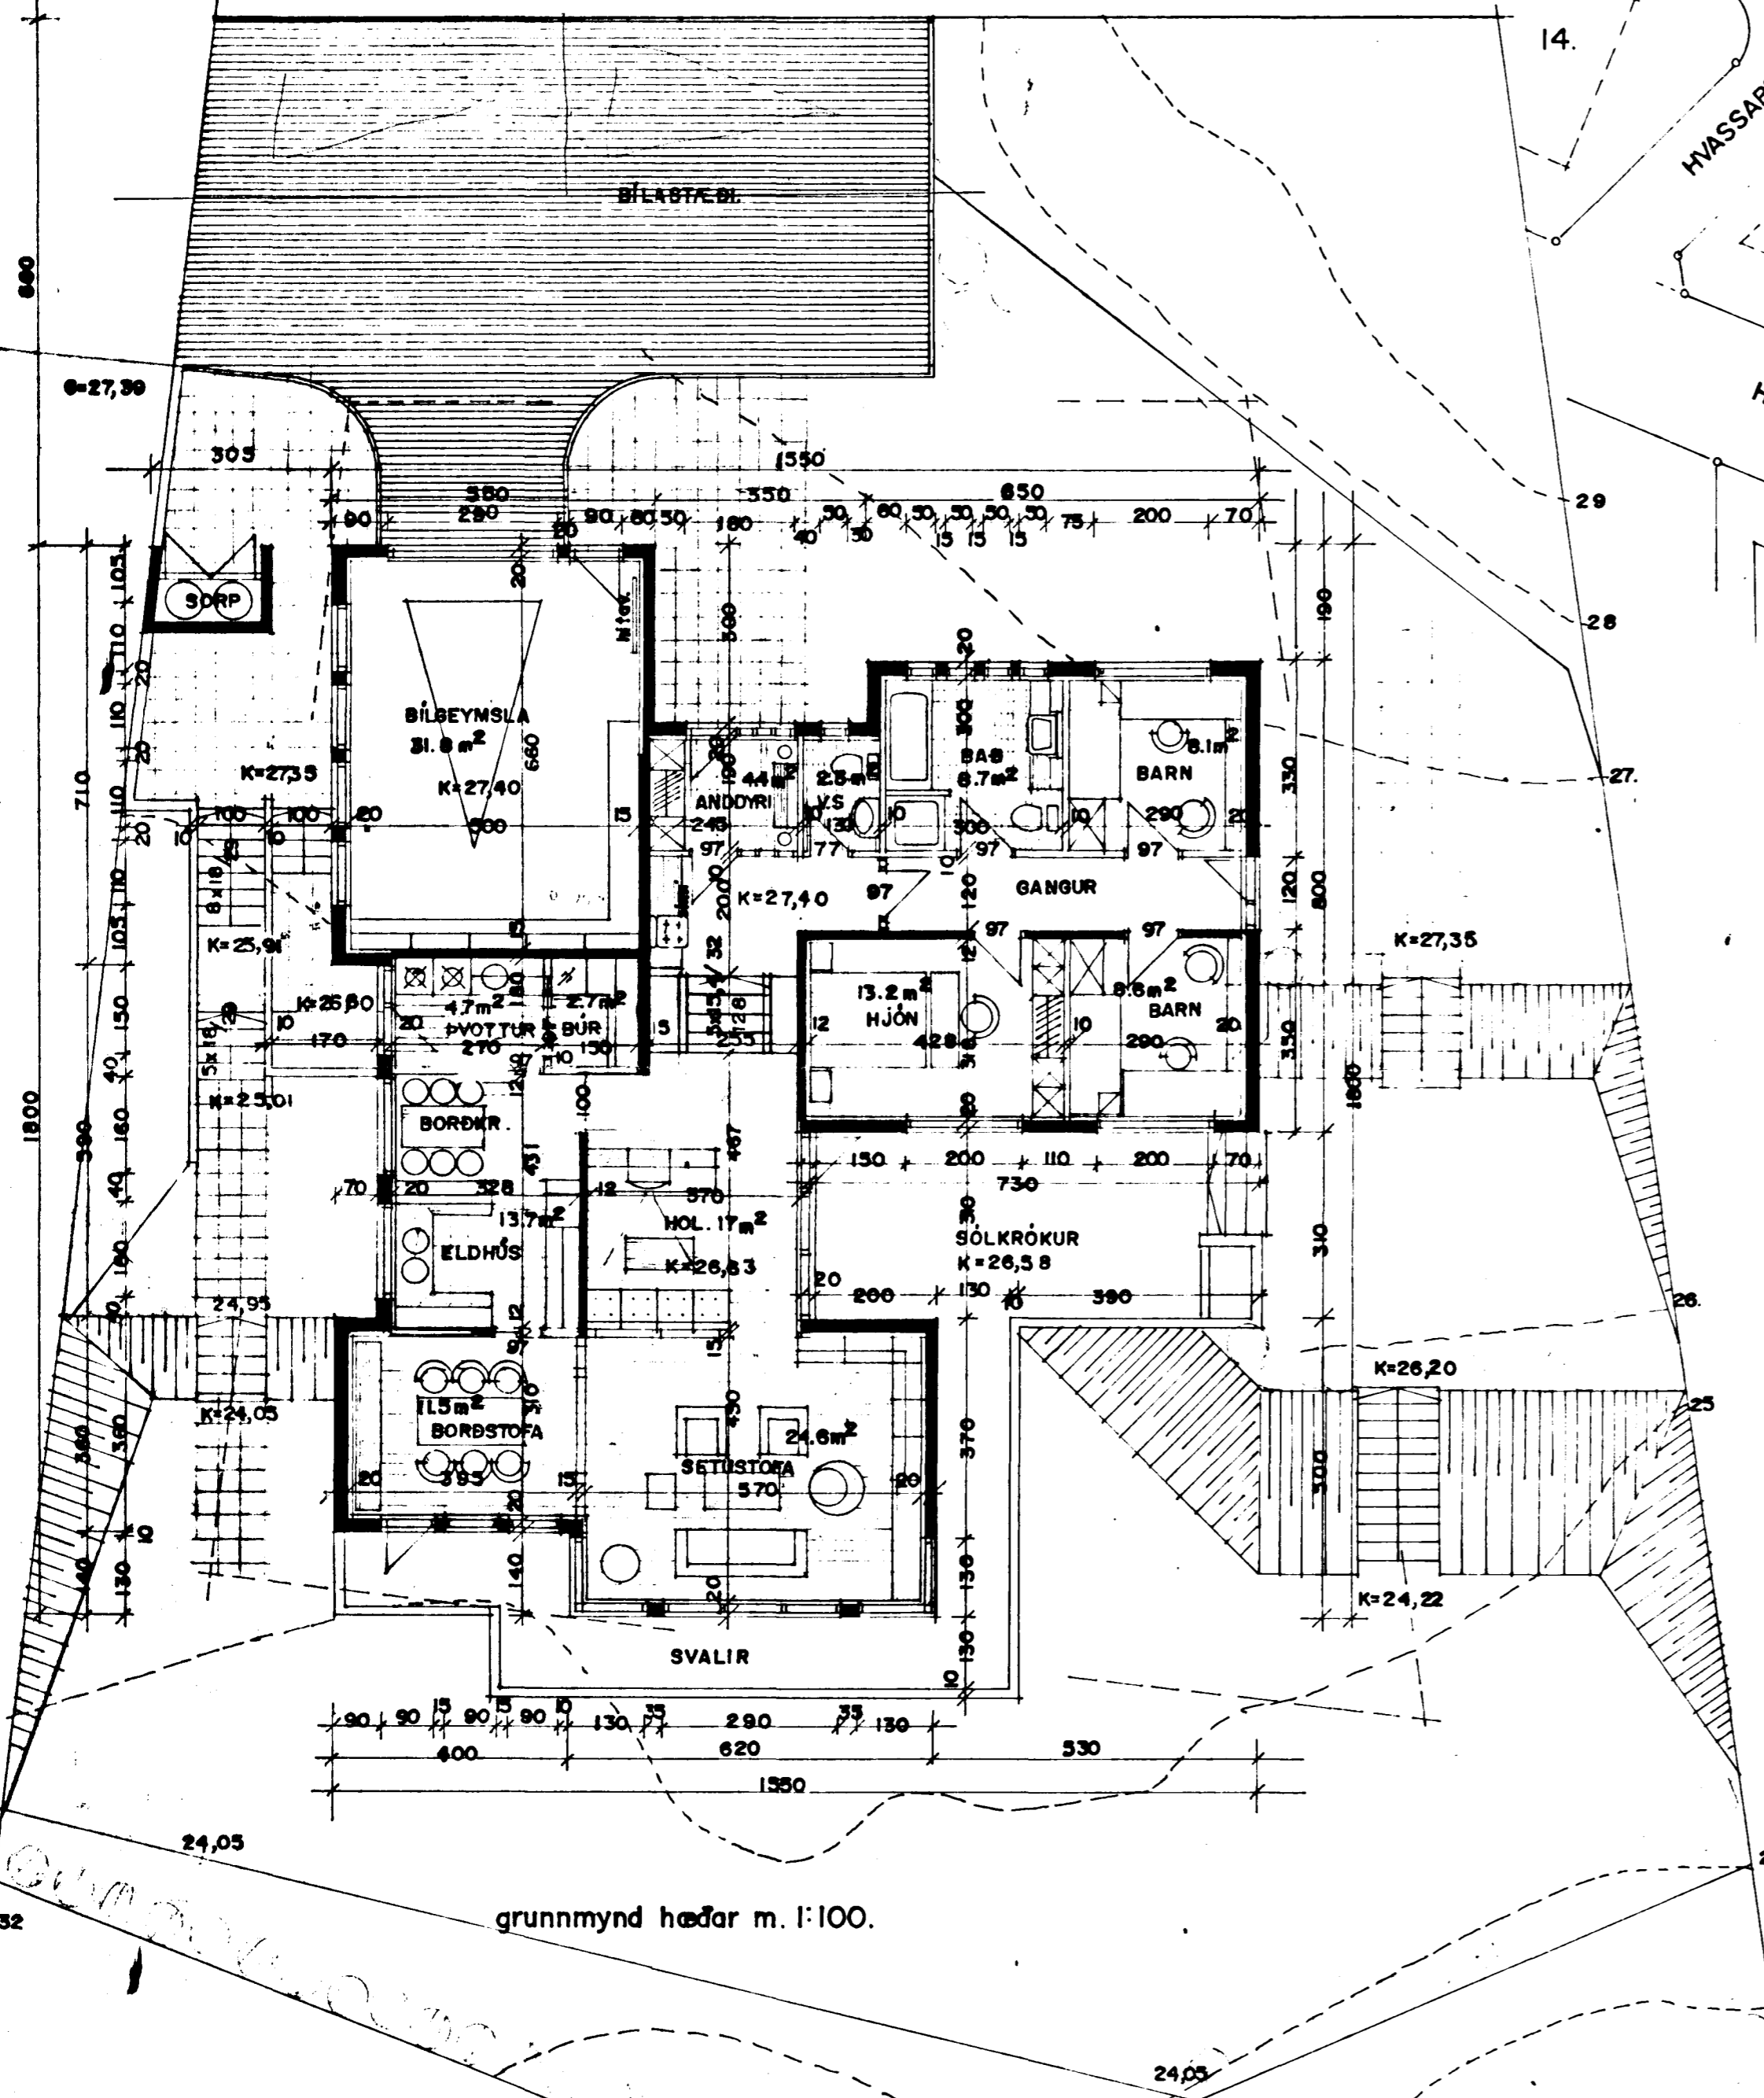

grunnmynd hæðar m. 1:100.

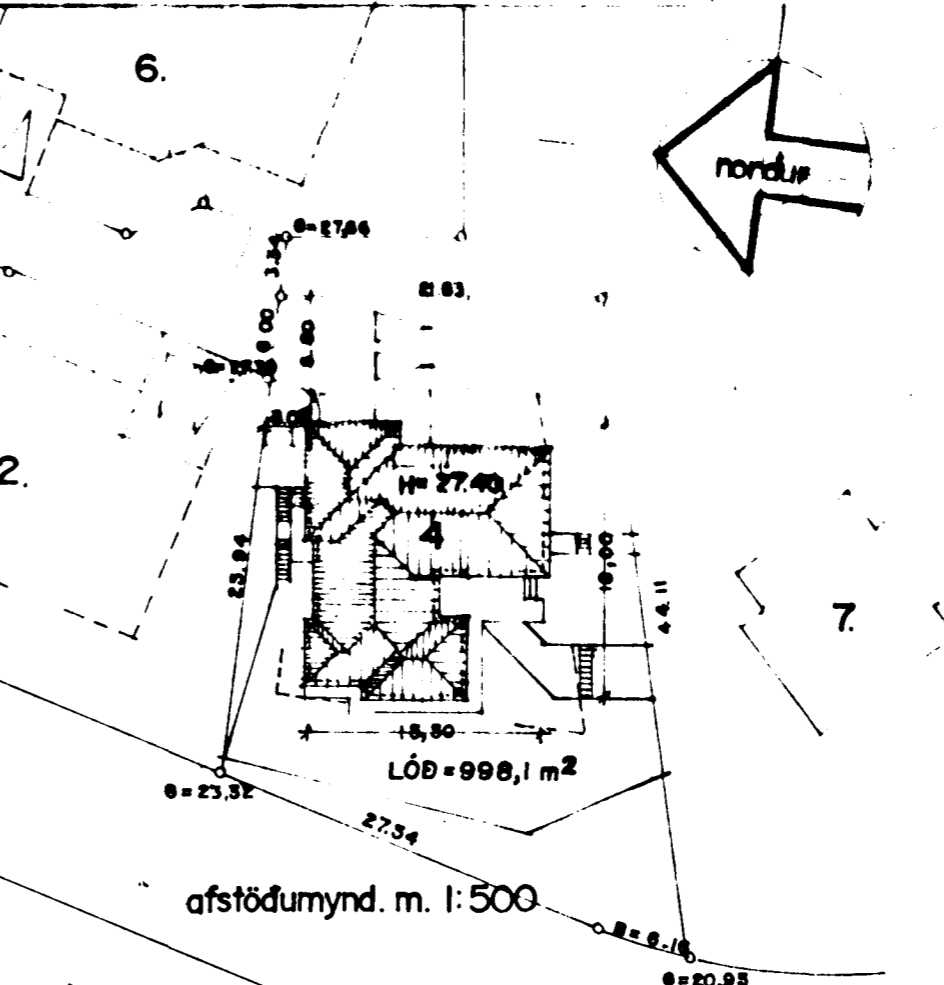

afstöðumynd. m. 1:500

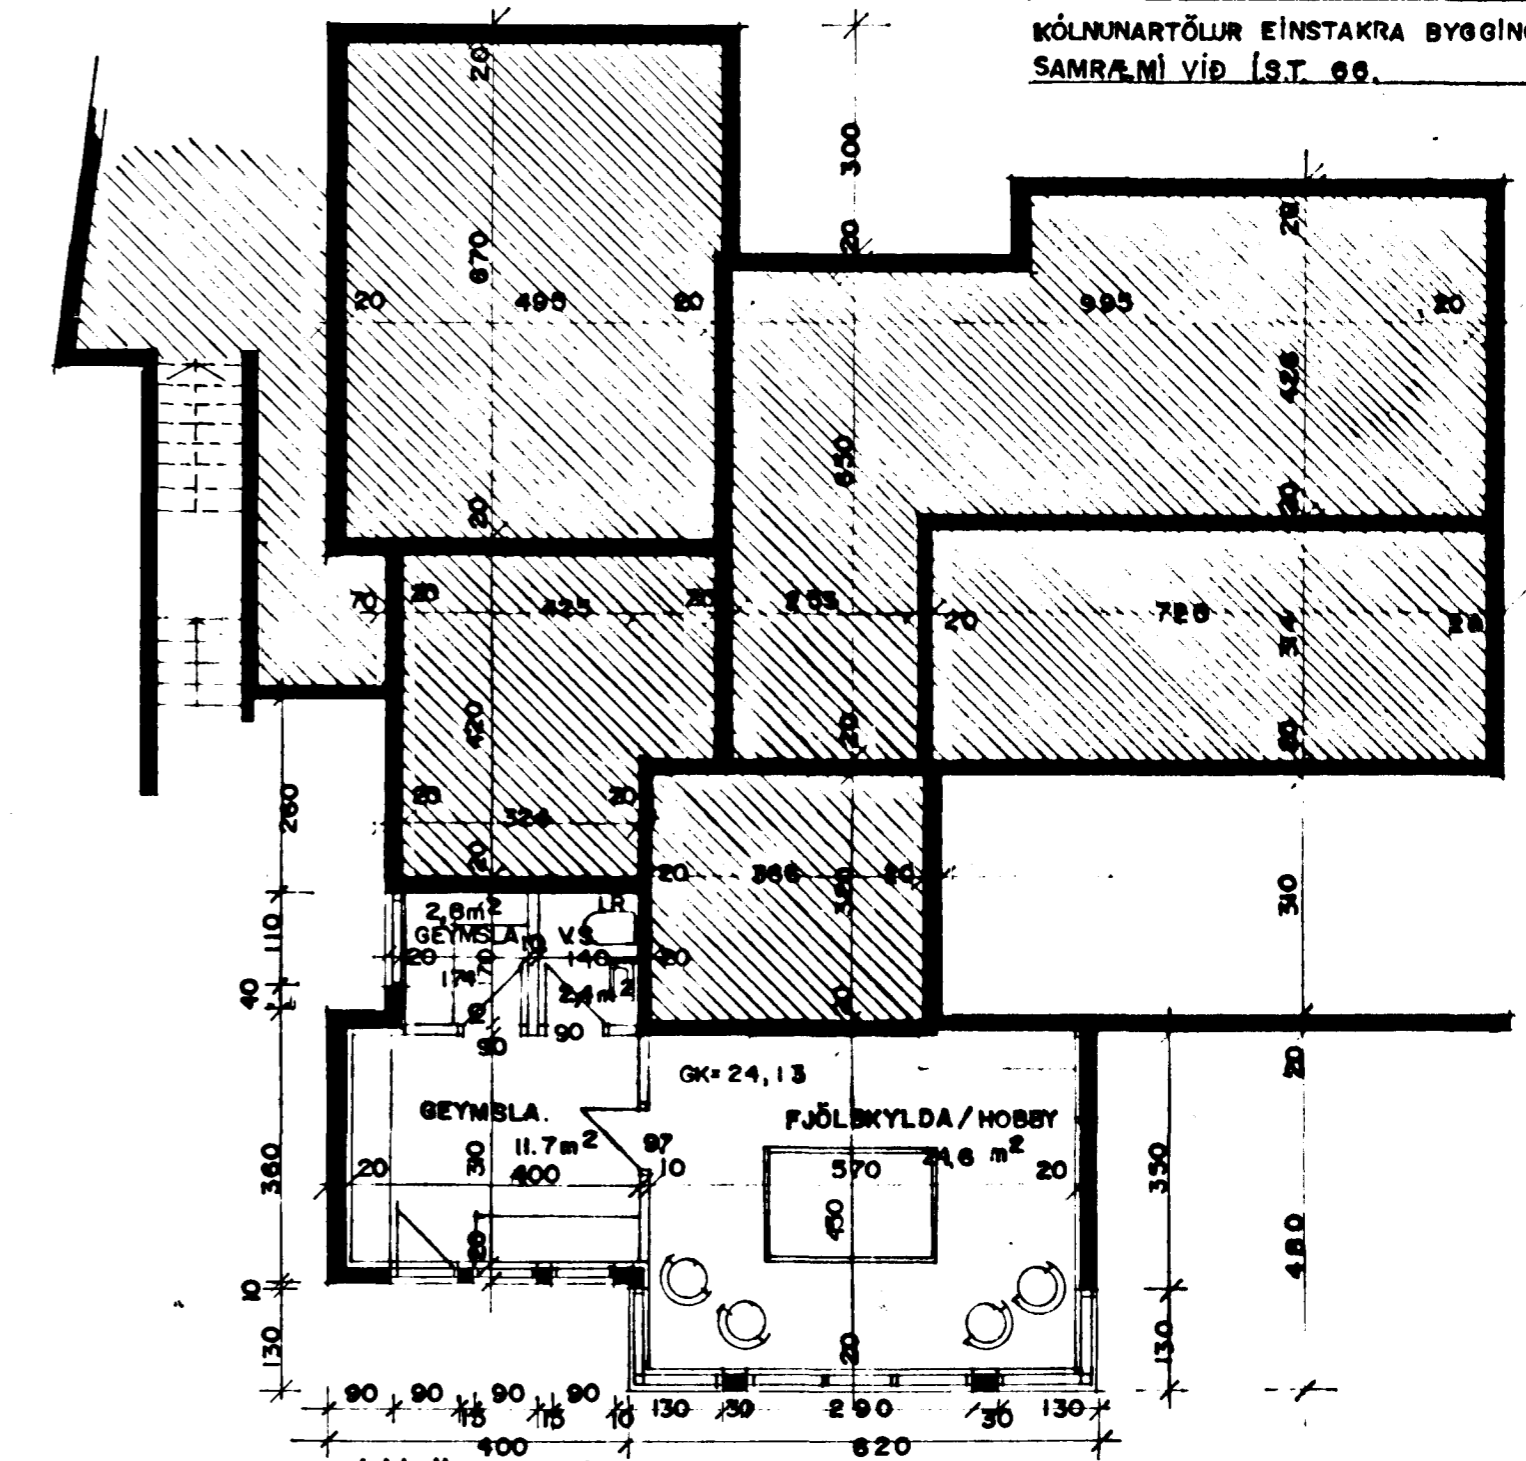

grunnmynd kjallara m. 1:100.

SKÝRINGAR:

FLATARMÁL ÍBÚÐAR	= 159,5 m <sup>2</sup> bruttó
" BÍLGEYMSLU	= 37,8 "
" KJALLARA	= 50,4 "
SAMTALS 247,7 m <sup>2</sup> bruttó	

RÚMMÁL HÚSS	607 m <sup>3</sup> bruttó
FLATARMÁL LÓÐAR	998,1 m <sup>2</sup>
NÝTINGARHLUTFALL LÓÐAR = 0,2	

HÚSIÐ ER STEINSTEYPT MEÐ TÍMBURPAKI KLÆDDU MEÐ PAKJARNI.  
KÓLNUNARTÖLUR EINSTAKRA BYGGINGARHLUTA SÉU Í SAMRÆMI VÍÐ Í ST. 66.