
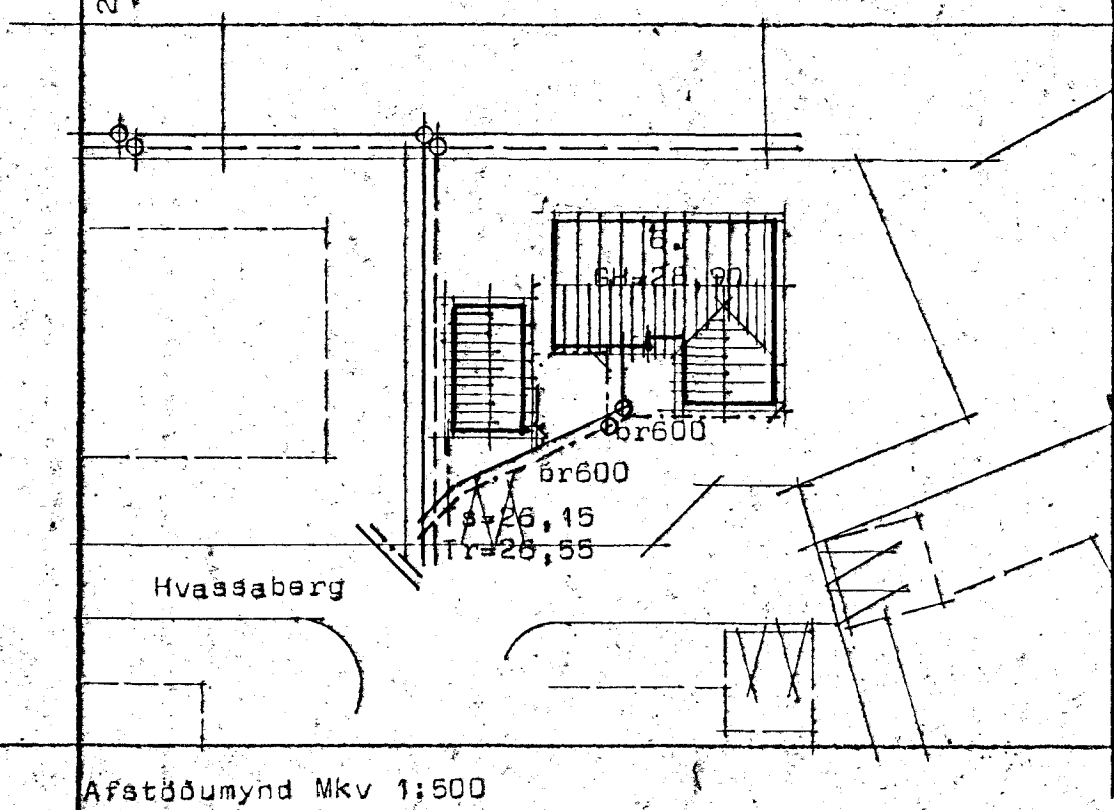
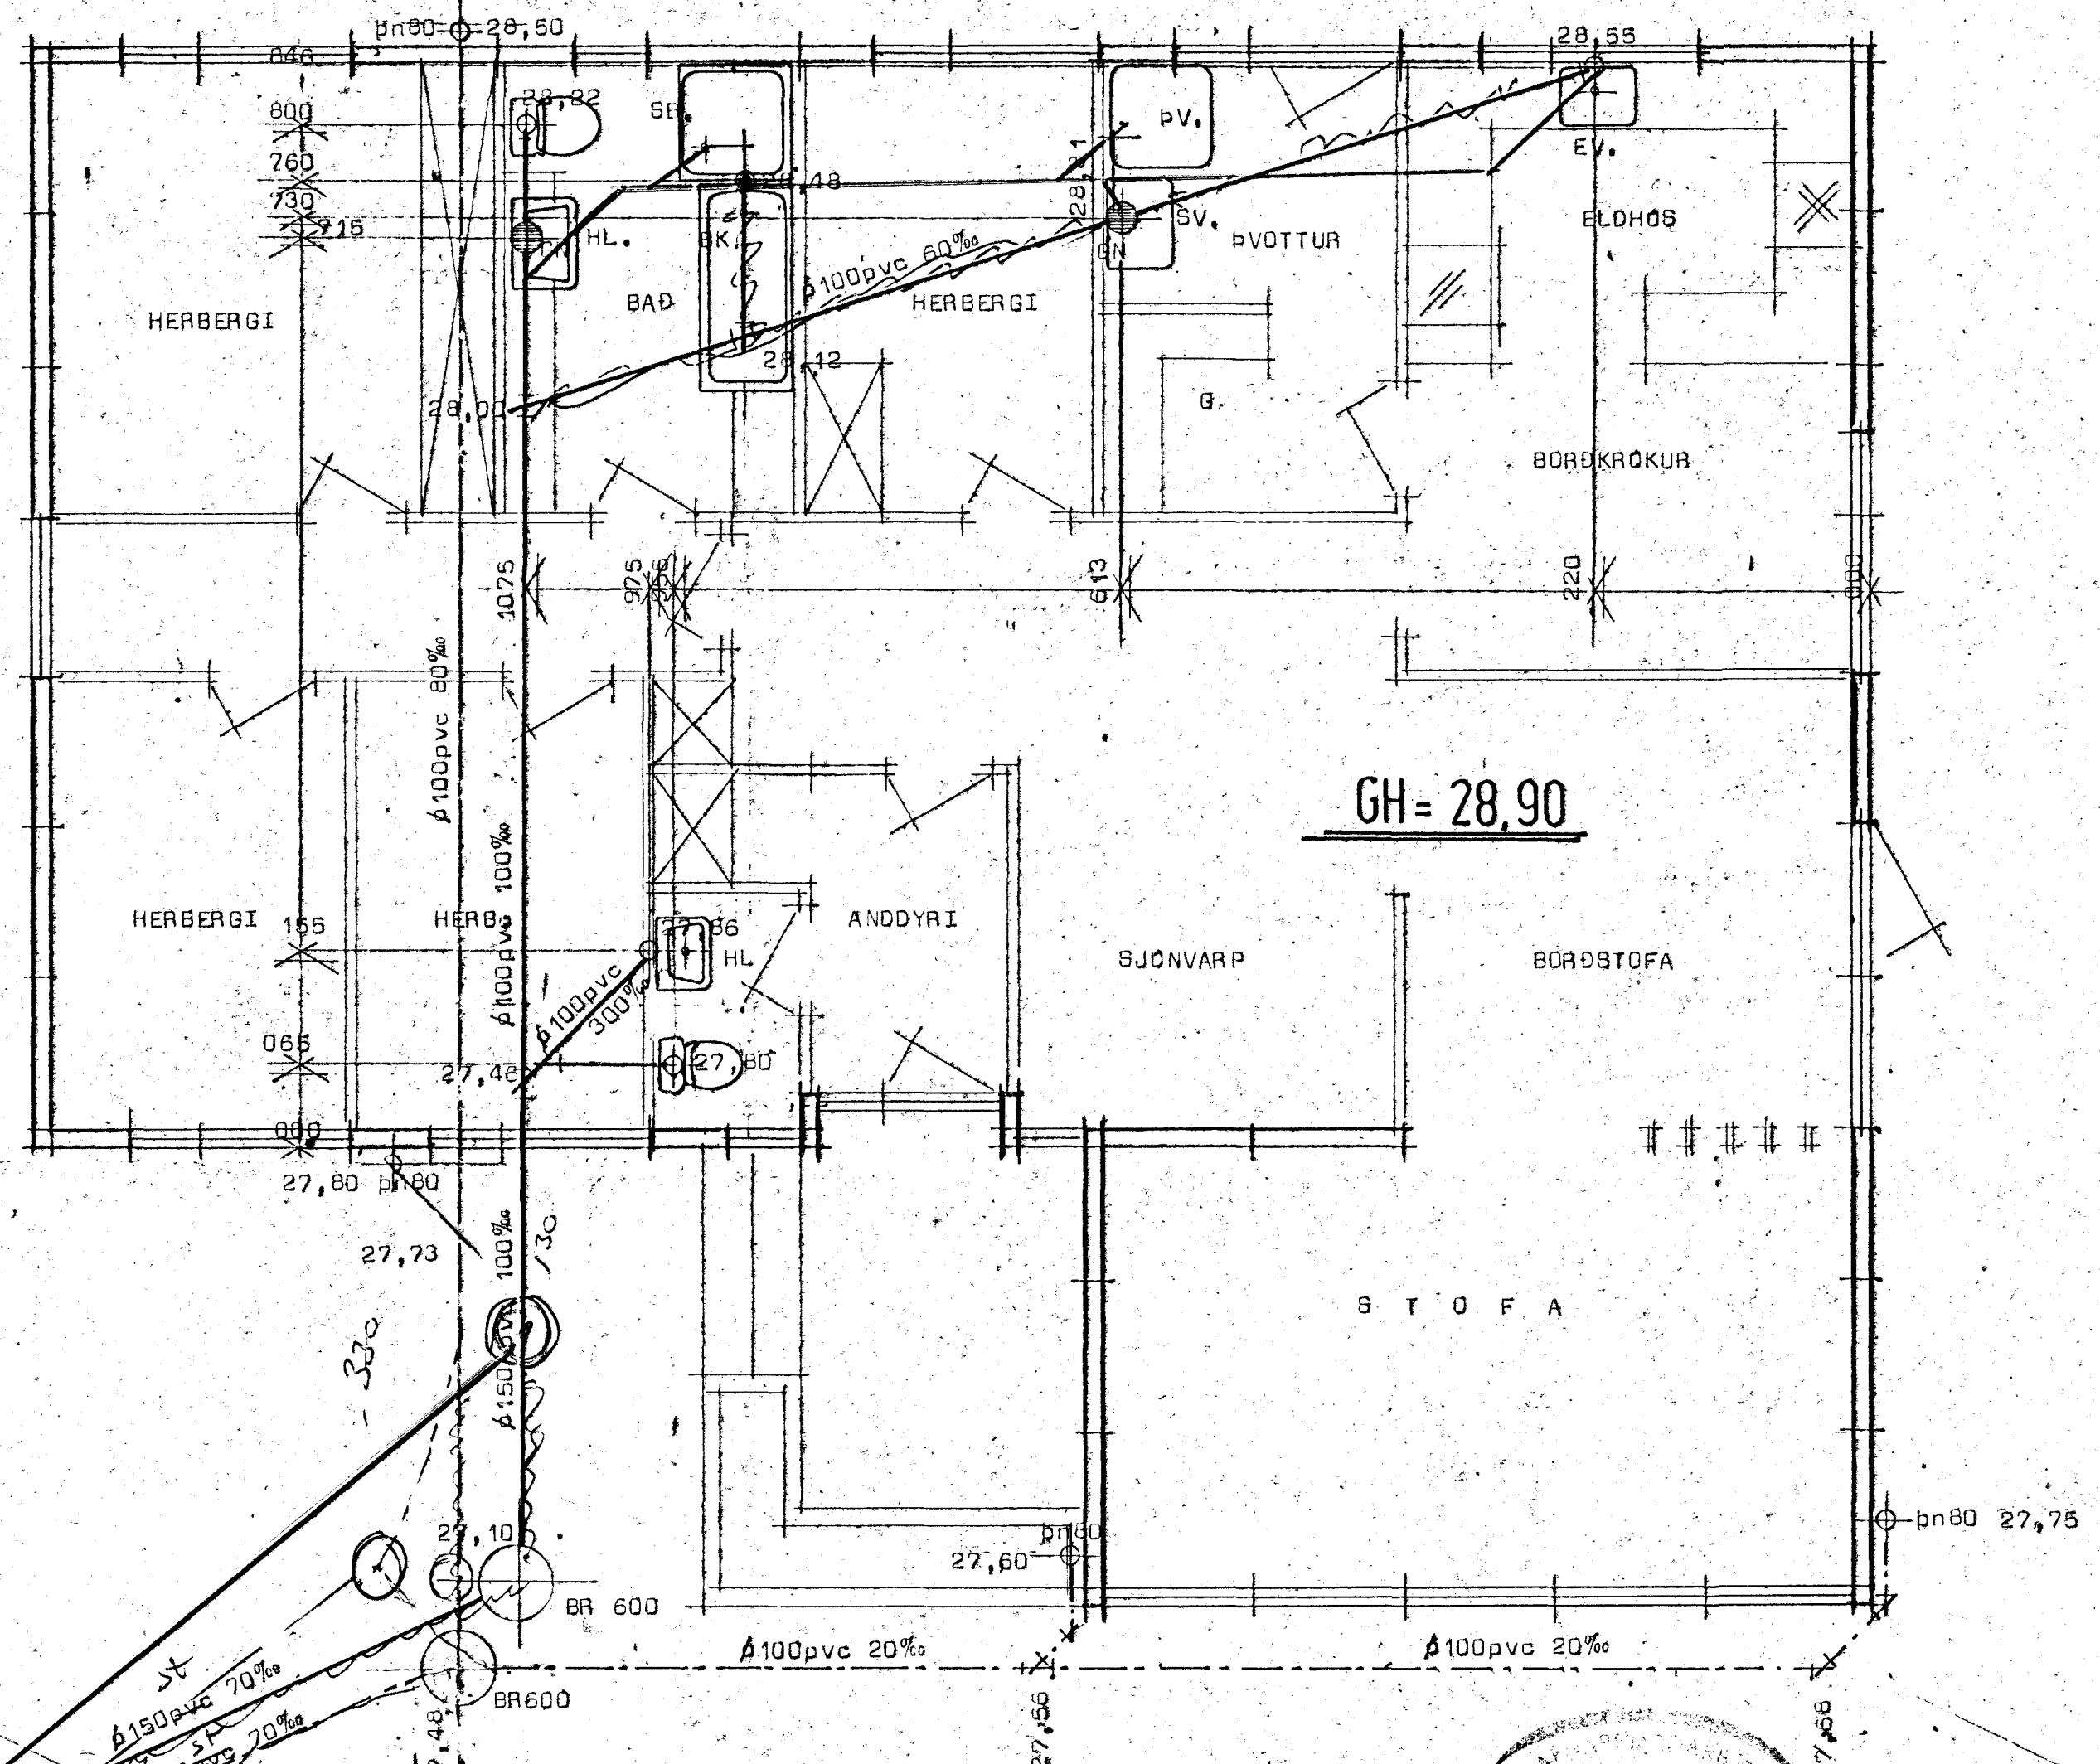


Hvassaberg 6 Hafnarfirði

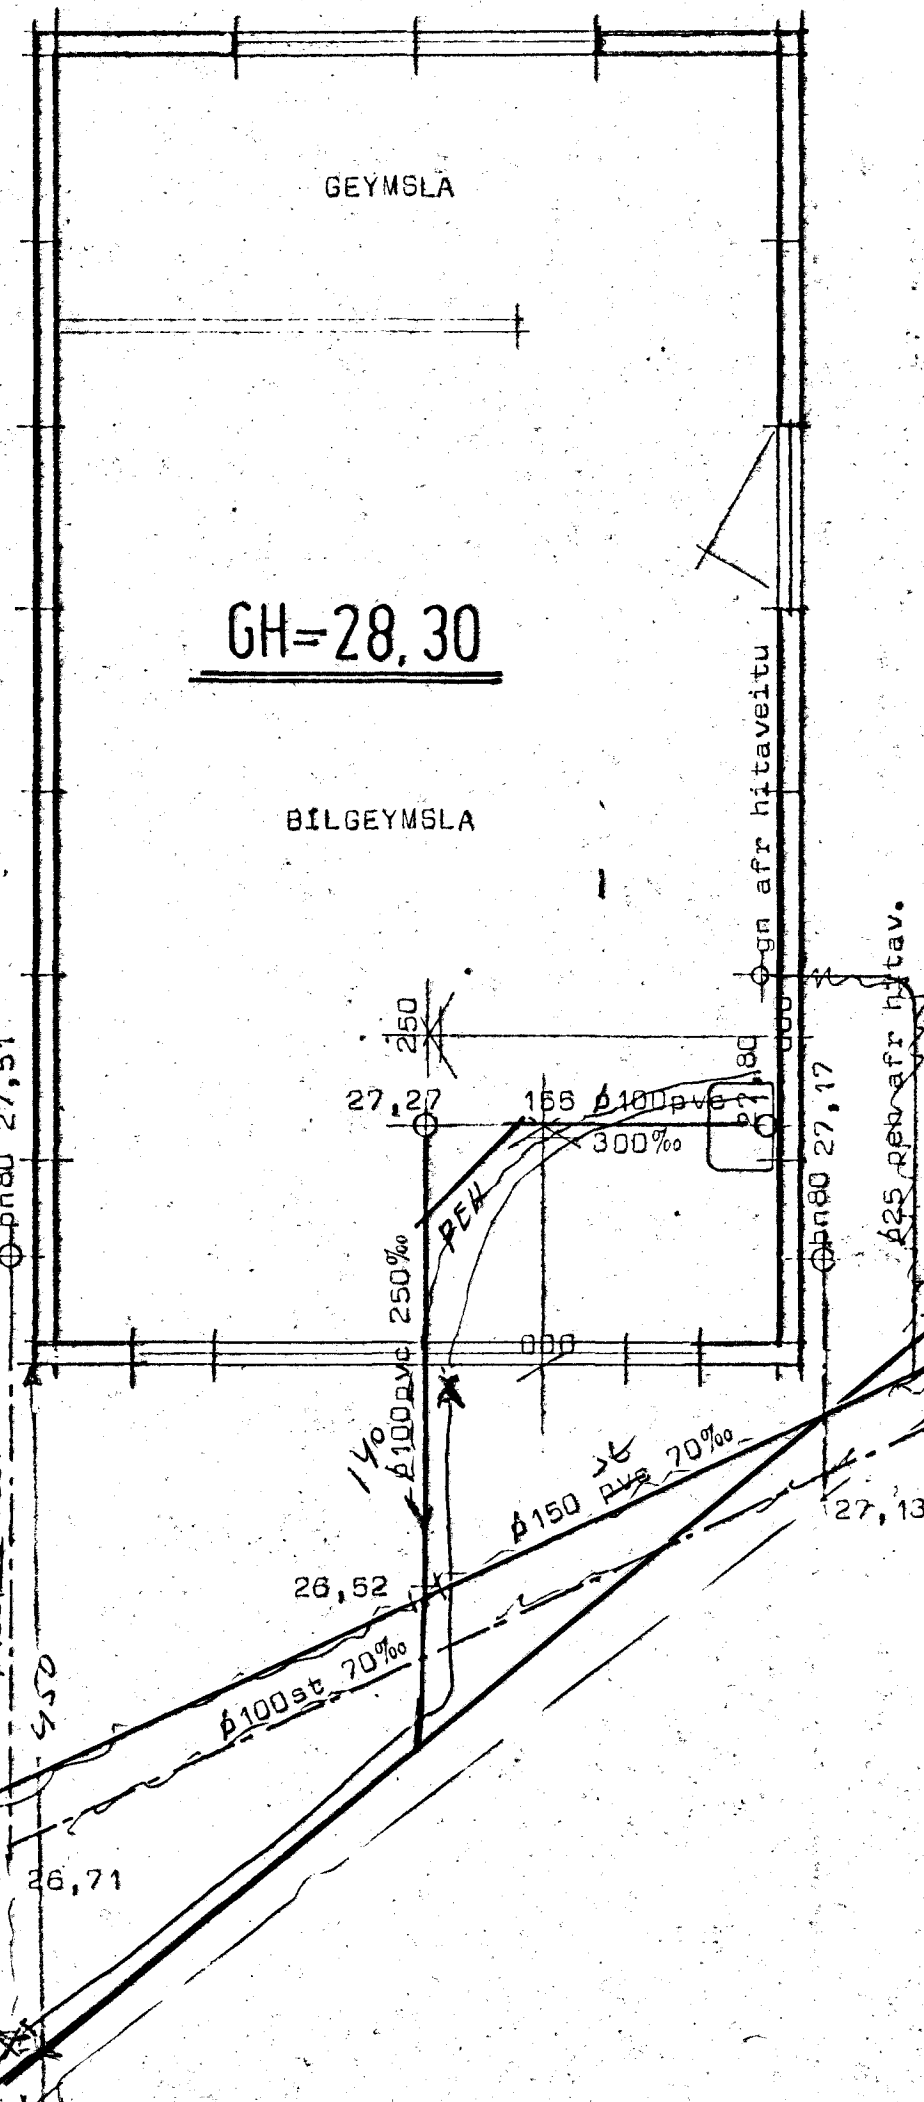

28. jan. 1984

Efni og frágangur lagna sá í samræmi við íst 65 og 68.

**STADALHÚS** T/S  
TEIKNISTOFA SÍÐUMÚLA 31 SÍMI 83141

VERKEFNI	DAGS.	1983	VERK NR
Frárennislagnir	MKV.	1:50 1:500	ST 192
Hvassaberg 6 Hafnarfirði	BR.		
	BLAD NR		

SÍGURÐUR GUÐMUNDSSON SÍGURÐUR P. KRISTJÁNSSON PTFÍ