


SKIPUL - OG BYGG. RÁÐ
11/2 03 *[Signature]*

Sótt er um leyfi til að færa hús að Hverfisgötu 13. Húsið skagar út í Hverfisgötu í dag en hugmyndin er að færa það um 5,8 m til norðurs, 2,5 m til austurs, og hækka um 0,5 m. Með færslunni er aðkoma að 13b breikkuð sem gefur aukið útsýni þar á móti hækkuninni. Húsið er innar á lóðinni sem er til samræmis við hús númer 11. Einnig er sótt um leyfi fyrir 26 m² bílgeymslu við gafi Hverfisgötu 15. Það á ekki að taka neitt útsýni frá 13b, vegna þess að þar er stór klettur í dag sem tekur sama útsýni. Breytingin bætir einnig útsýni frá húsi 11.


45° - kl. 15.30 júní
42° - kl. 15.30 maí/júlí
34° - kl. 15.30 apríl/ágúst

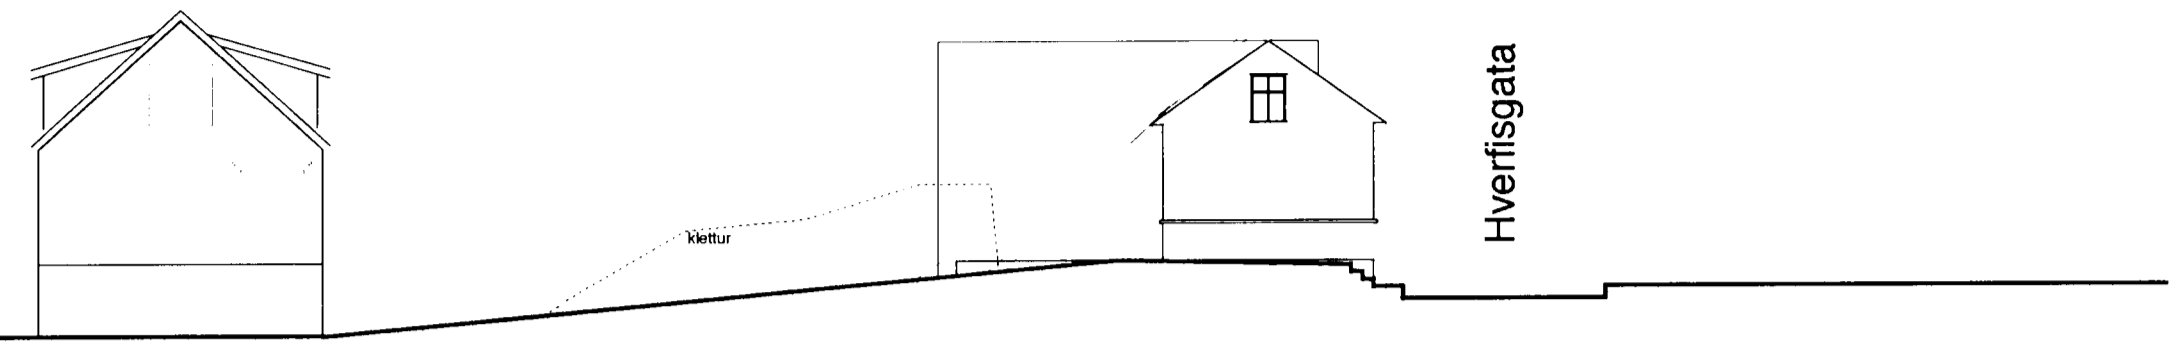


fyrir breytingu; mkv.: 1:200

45° - kl. 15.30 júní
42° - kl. 15.30 maí/júlí
34° - kl. 15.30 apríl/ágúst

hús fært um 2,5 m til austurs,
5,8 m til norðurs og hækkað
um 0,5 m

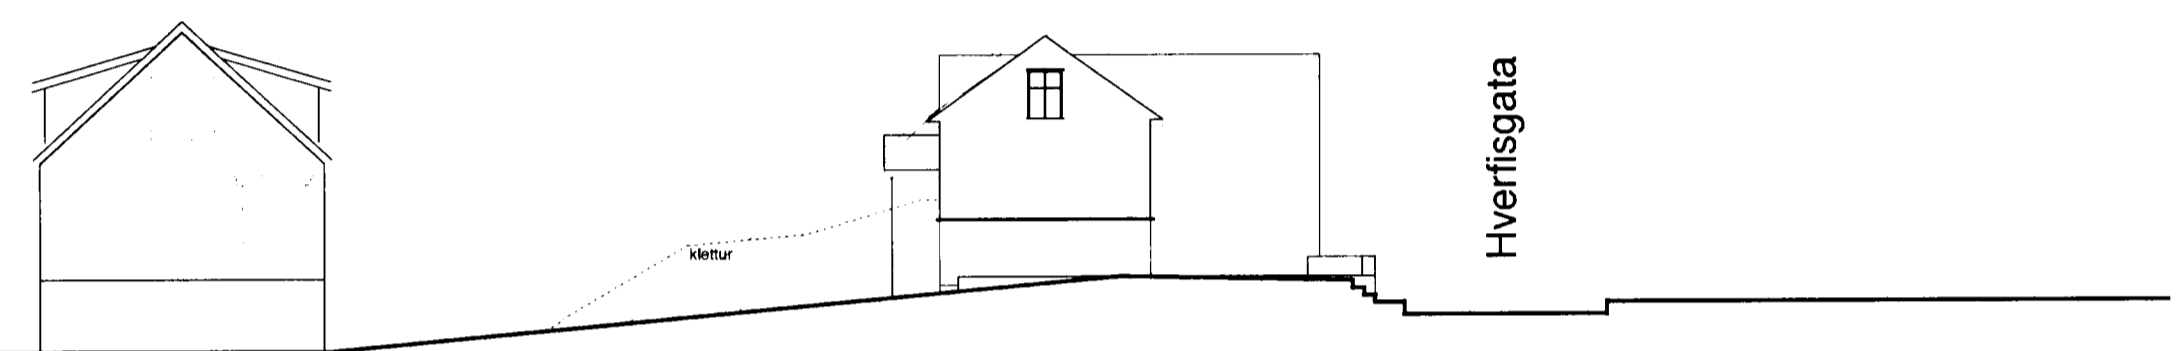


eftir breytingu, hús fært 3,5 m til norðurs á lóð; mkv.: 1:200

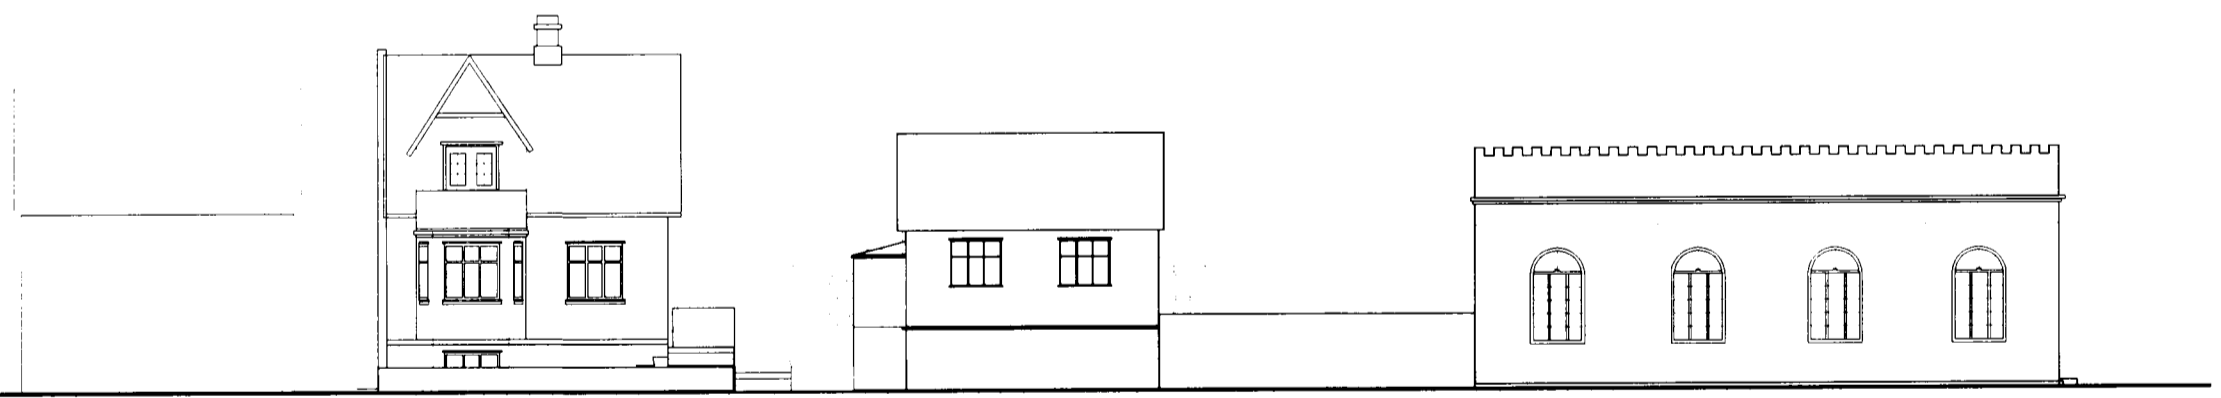


fyrir breytingu; mkv.: 1:200


hús fært um 2,5 m til austurs,
5,8 m til norðurs og hækkað
um 0,5 m

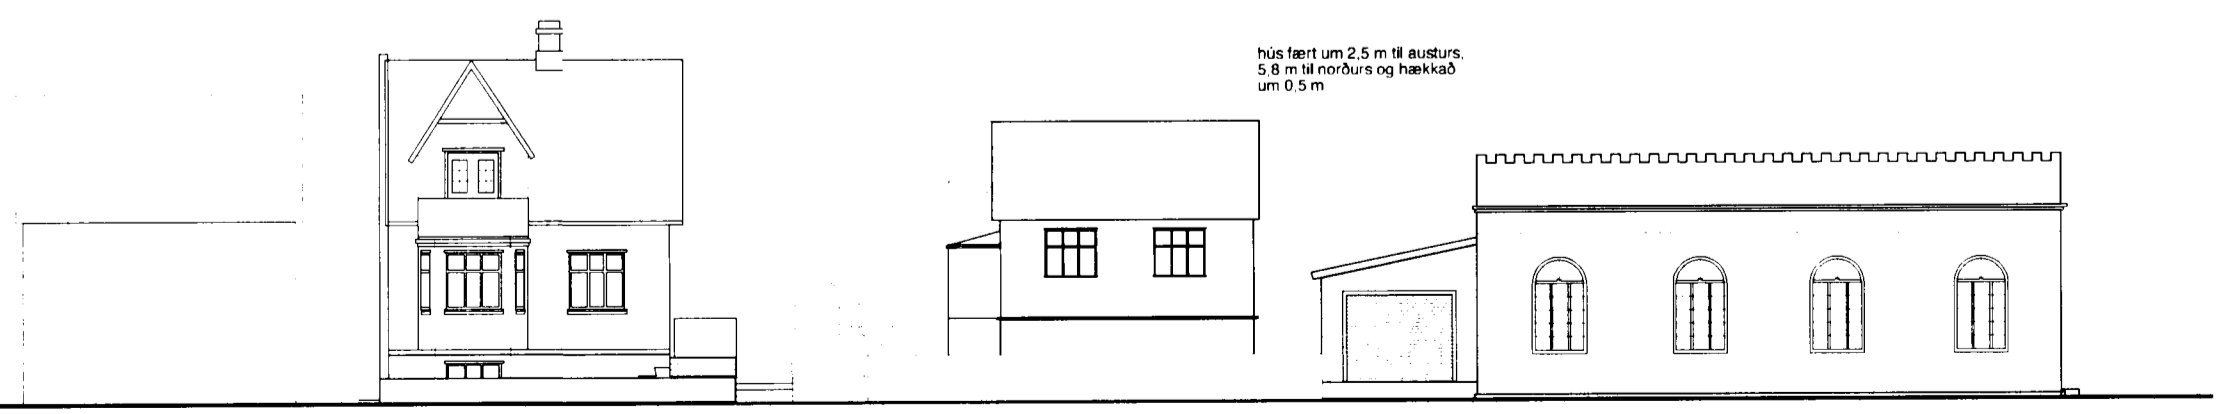


eftir breytingu; mkv.: 1:200

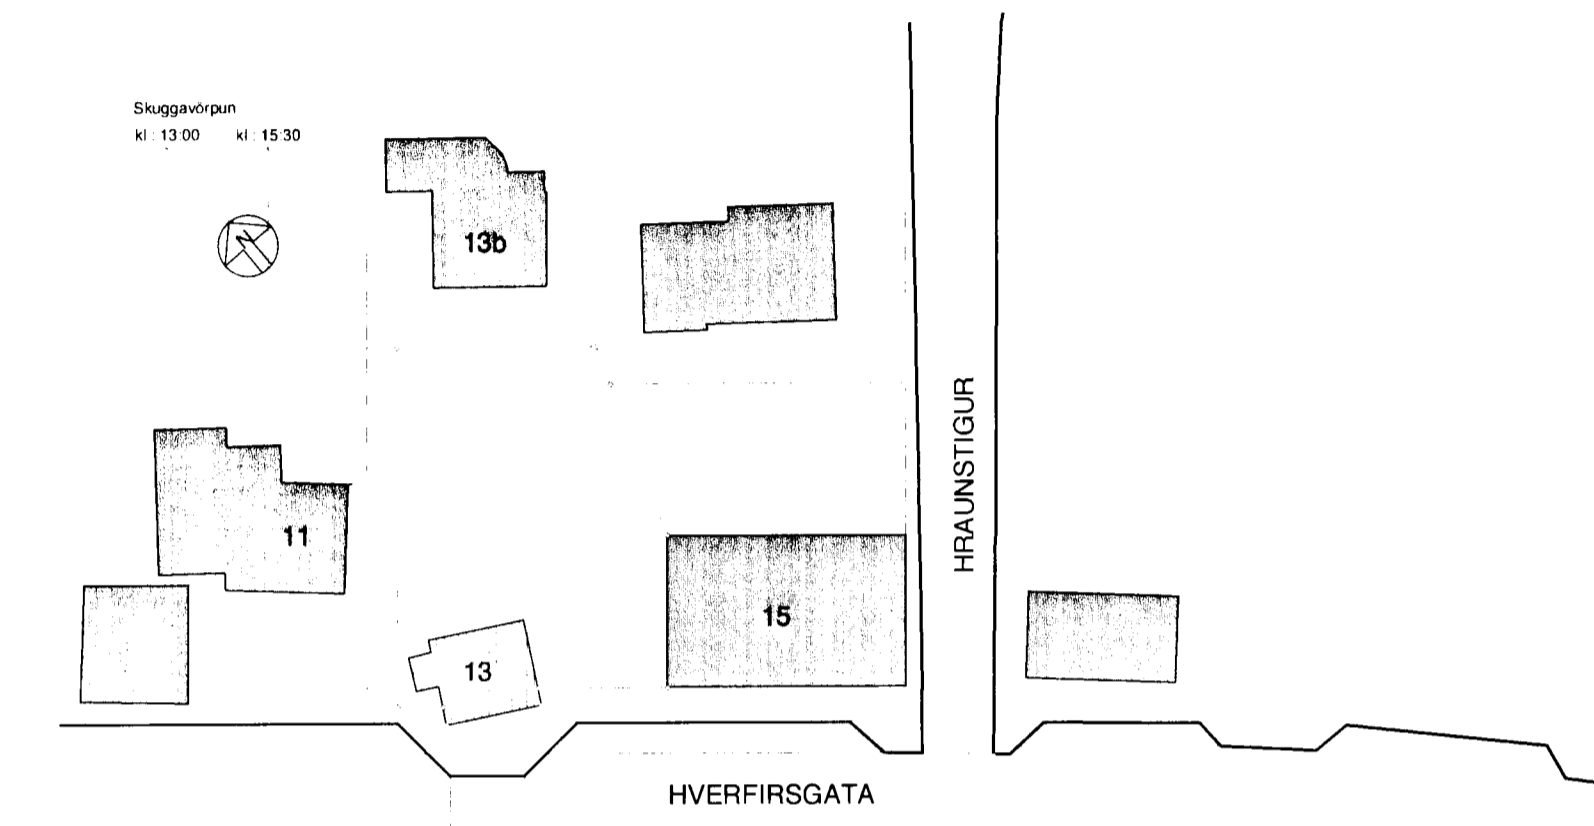

afstöðumynd; mkv.: 1:500
fyrir breytingu

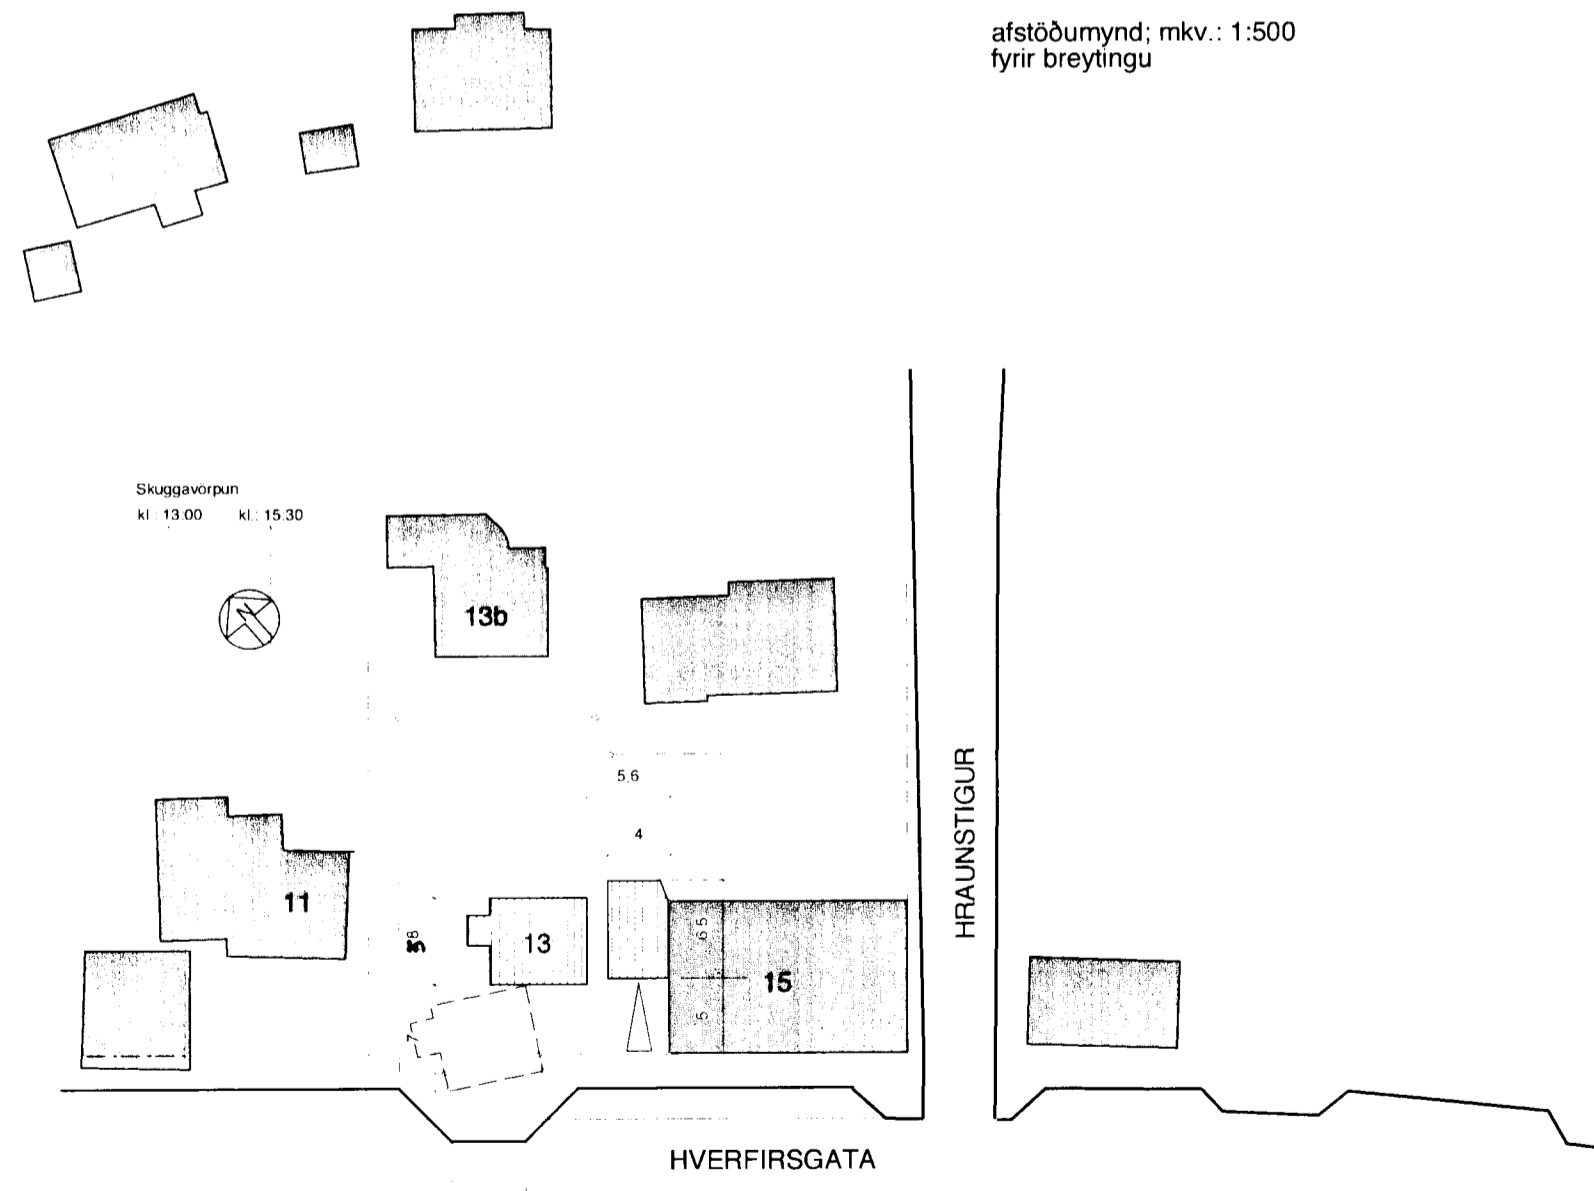

afstöðumynd; mkv.: 1:500
eftir breytingu

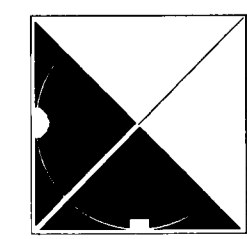

Hverfisgata 13
Afstöðumynd, útlit og snið fyrir og eftir breytingu
Kvarði: 1:200 / 1:500
Dagsetning 03.02.03 Unnið / teikn.: HI
Þjónusta Arkitekta • Vitastíg 3 • Hafnarfirði • sími 6929103 / 5653003
Haraldur Ingvarsson • arkitekt faí • kt. 030956-3389 • netf.: haling@vortex.is