



22 MAI 2001

Áritun meðdrættir með  
samþykkingu teiðnar  
áður sementir að verki loknu.

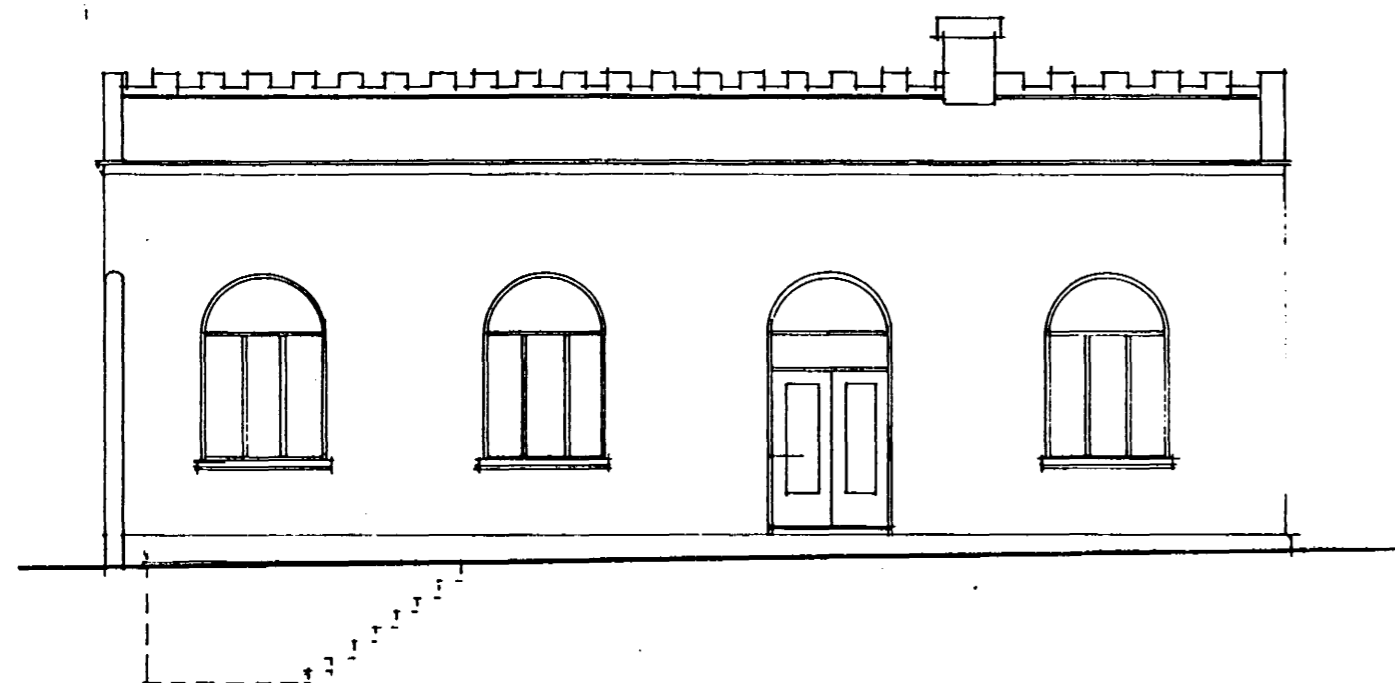

NORDUR

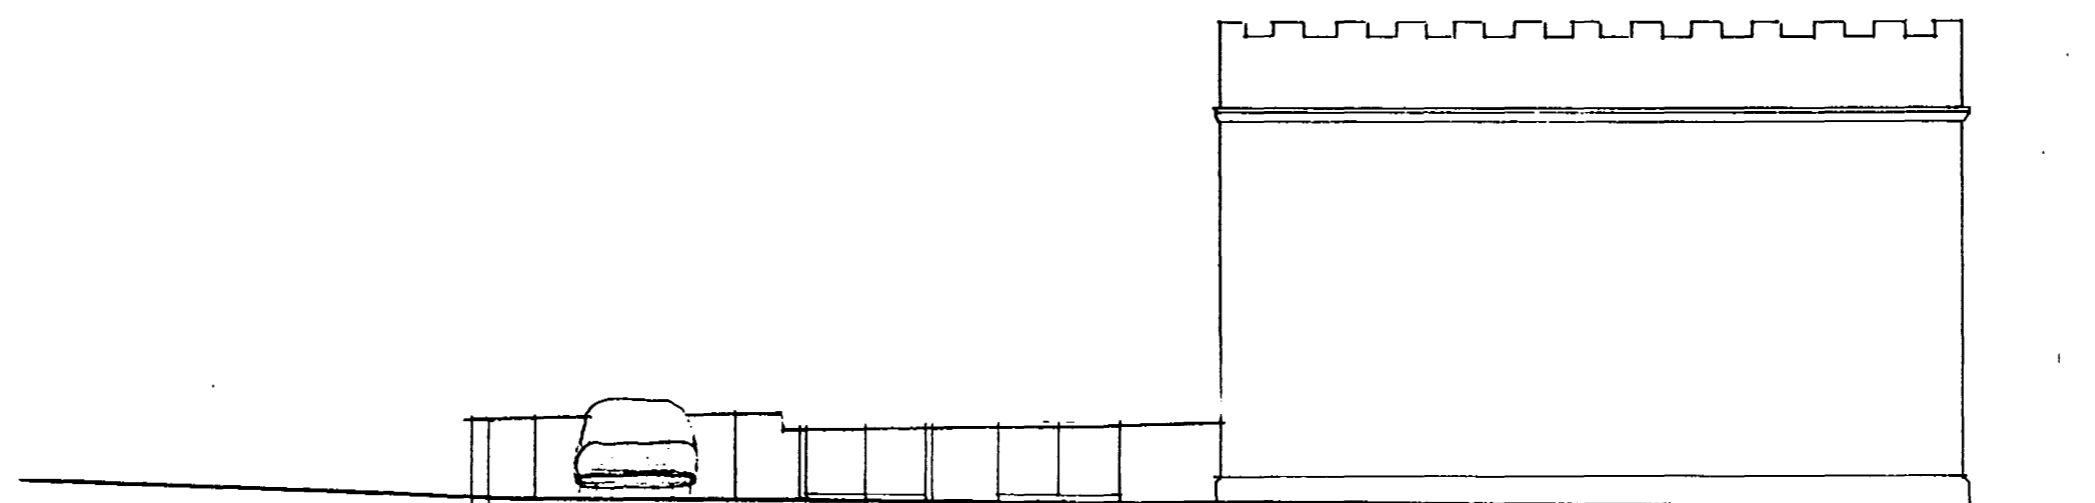

VESTUR

Sorpgjemska slækkuð 25.03.01 BE

HVERFIGATA 15 HAFNARFIRÐI  
Útlit norður og vestur

mál 1:100

Teikn

Baldvin Einarsson byggingafræðingur Grasaríma 32 112 Reykjavík  
sími: 567 4363

10.03.2001

3