



*Handwritten signature*

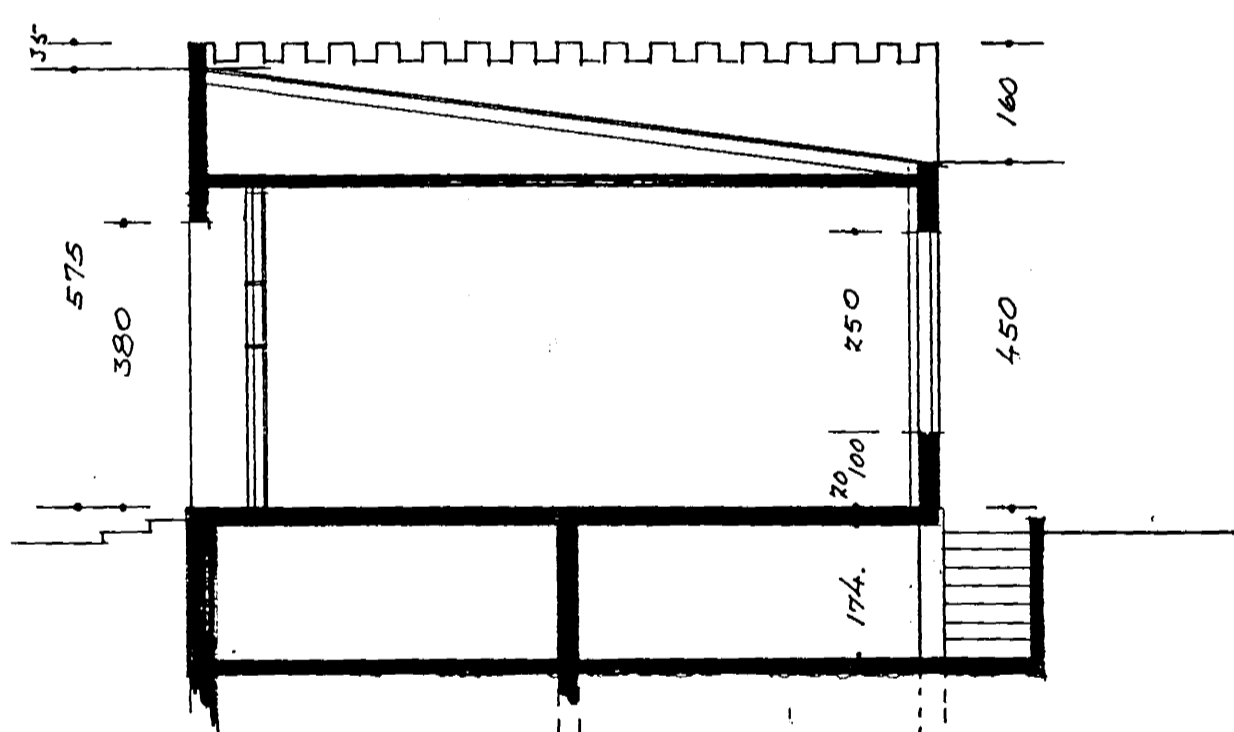

SKURÐUR 1:100

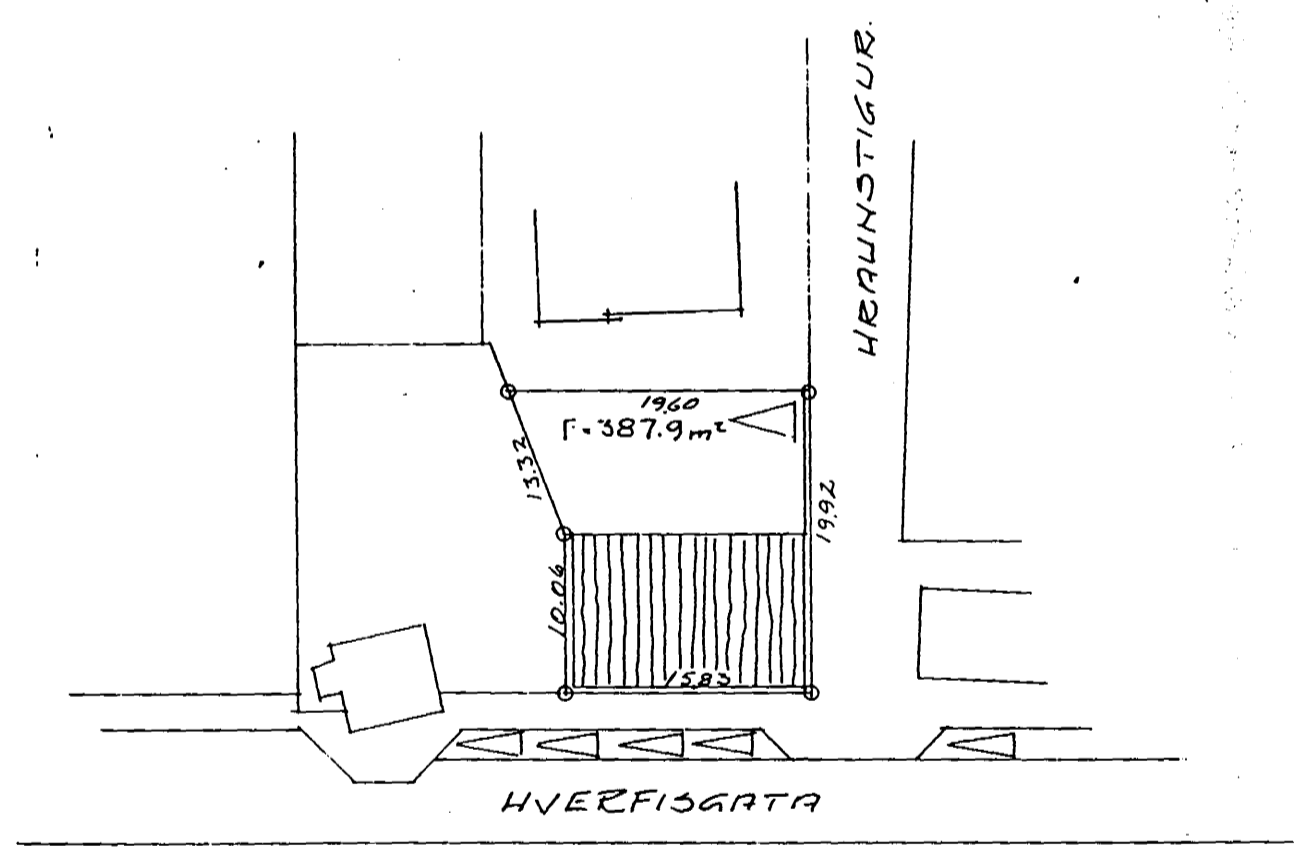

AFSTÖÐUMYND 1:500

Mál á þverskurði leiðrétt eftir uppmælingu, steypt plata innfærð 25.03.01 BE

HVERFISGATA 15 HAFNARFIRÐI  
 Skurðmynd afstöðumynd

m.1:100 / 1:500 Teikn

*B. Einarsson*  
 Baldvin Einarsson byggingafræðingur Grasaríma 32 112 Reykjavík  
 sími: 567 4363

10.03.2001