


FYRIR BREYTINGU


Samþykkt á fundi bygginga-  
nefndar þ. 5.4.1967

BYGGINGAFULLTRÚNN  
Í HAFNARFIRDI


Sigrún Ólafsson

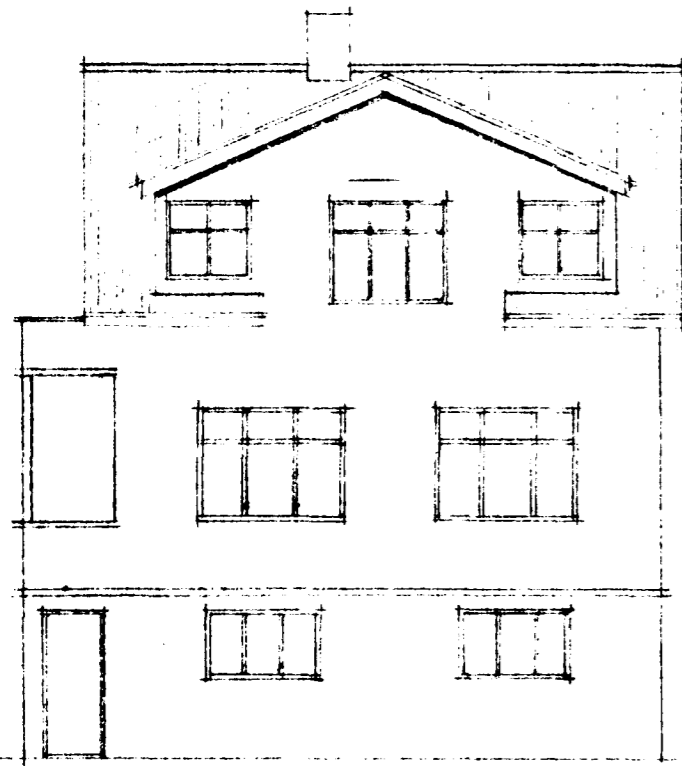


SUVVESTUR

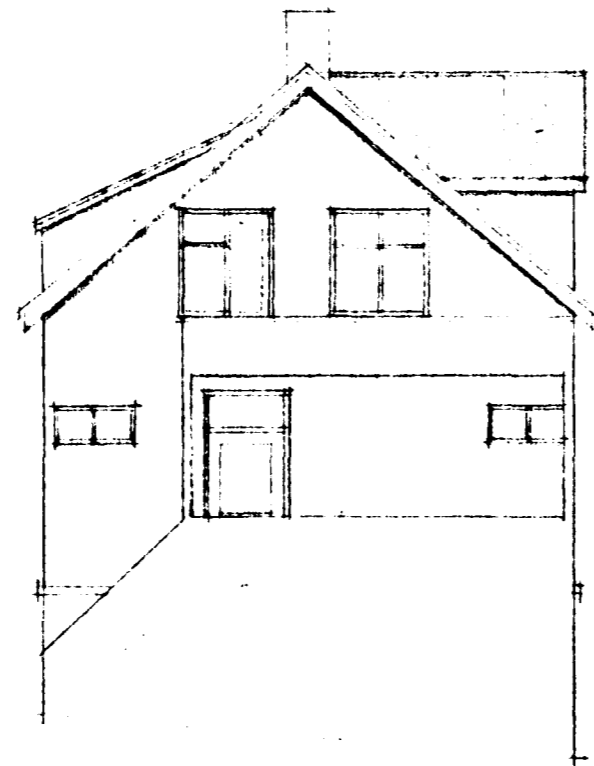

NORDEVESTUR

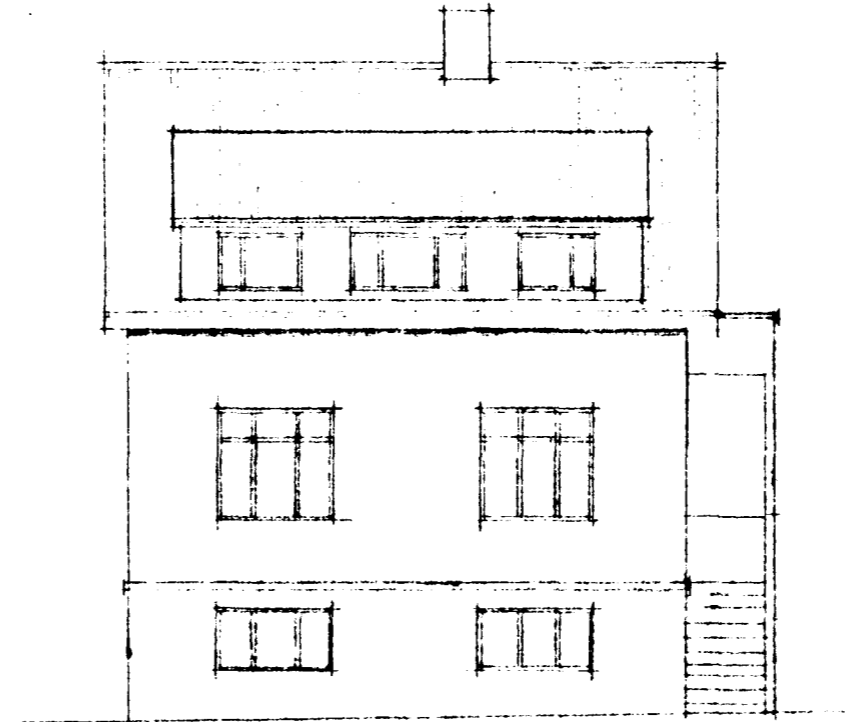

NORDAUSTUR

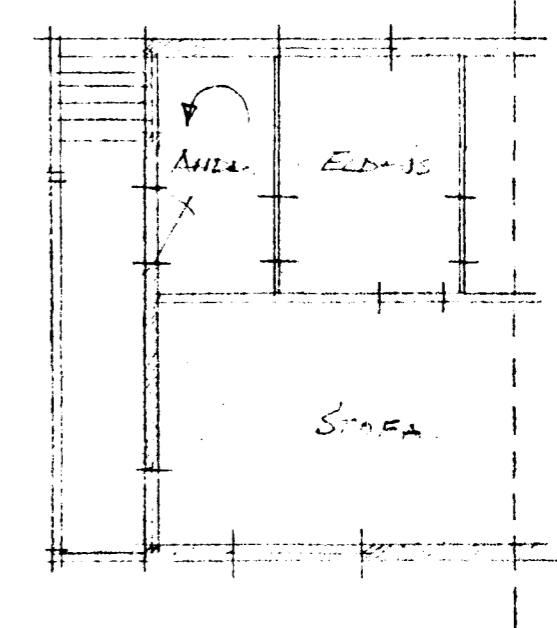


GRUNNMUND


tifftopdf - www.rubissoftware.com - Demo Version




SUVVESTUR

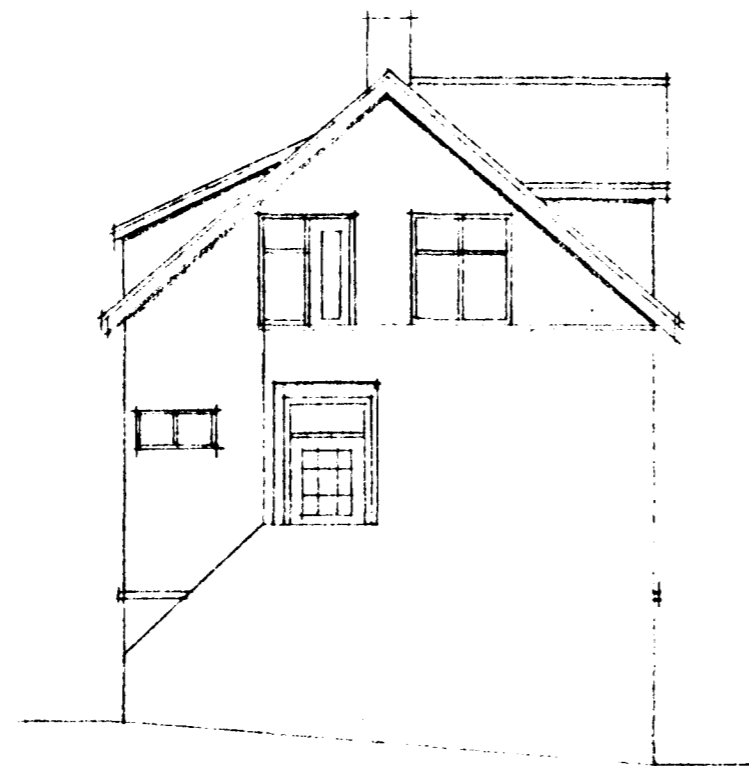

NORDEVESTUR

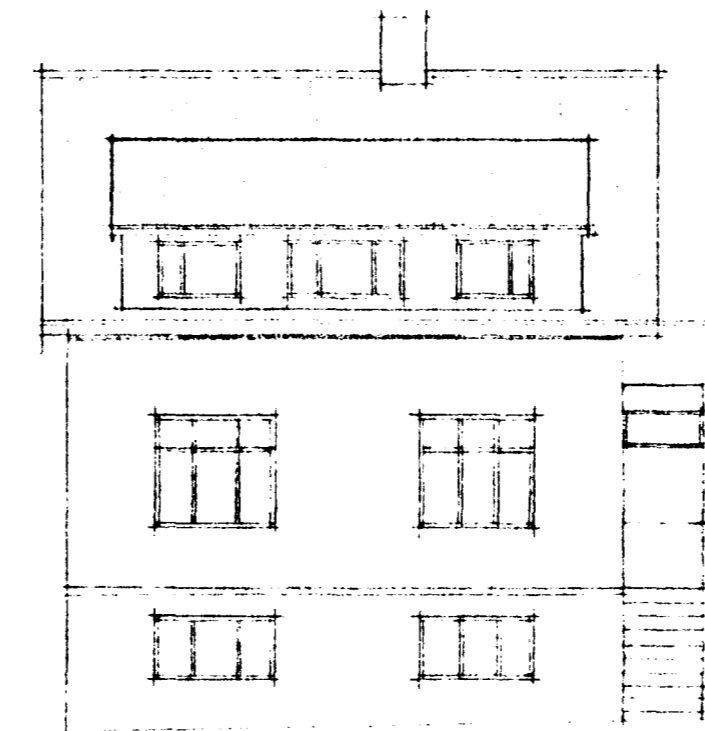

NORDAUSTUR

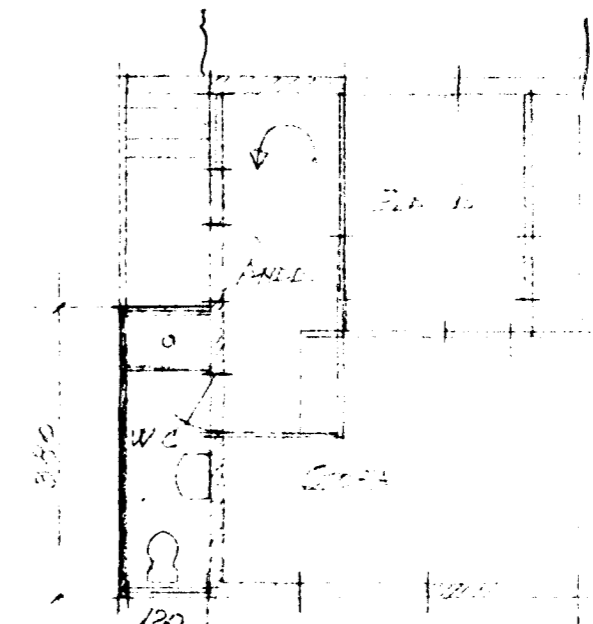

GRUNNMUND

EFTIR BREYTINGU

KNAFFI 1967

HVERFISGATA 16  
BREYTING Á TRÖPÐUÞÁLLI

Hafnarfirði í mars 1967  
Barkun Sigólfsson