


Eig:
Jón Ásmundsson
Hverfisgata nr. 16.

Breyting
1:100

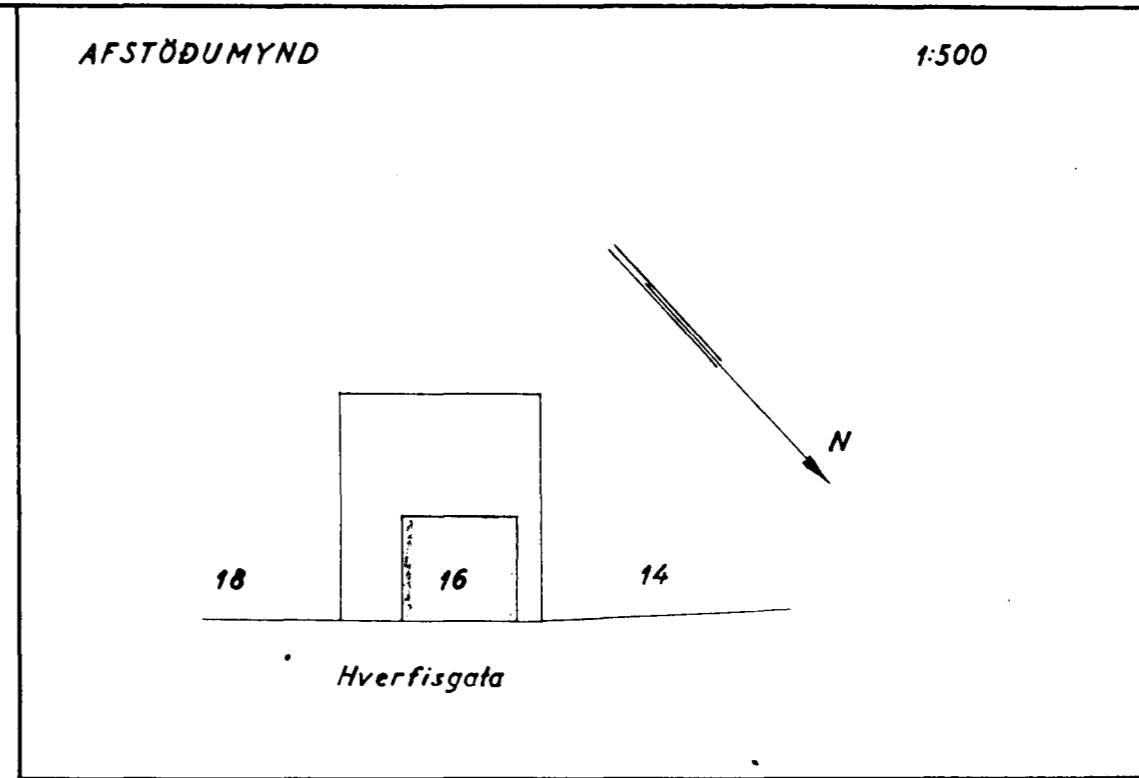


Sto 9/10 58


HÚSASMÍÐAMEISTARI

FYRIR BREYTINGU

EFTIR BREYTINGU

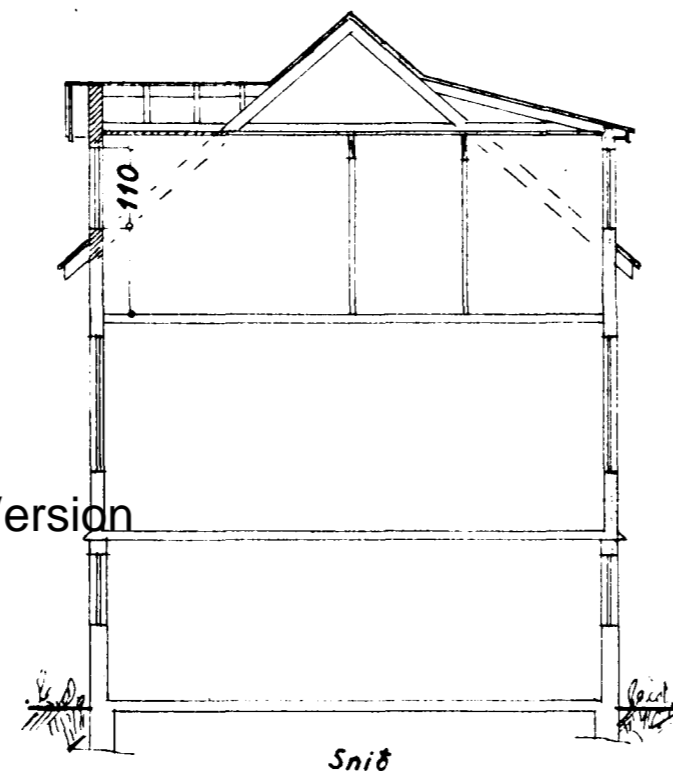

SAMP. 25-9-63
Breyting á þaki
yfir kvistum.

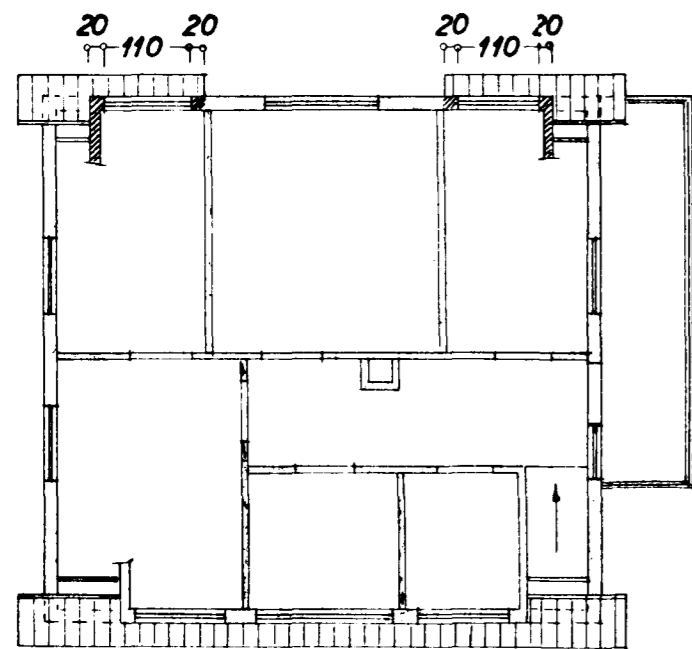

Stofnarráðið 2. sept. 58

F. Lignarson