

HVERFISGATA 16

BREYTING 'A ÞAKI

YFIR KVISTUM.


Þykkt á fundi bygginga-
ráðs p. 6. 11. 1963
BYGGINGAFULLTRÚINN
Í HAFNARFIRÐI
Jón Þorgrímsson

HÚSASMÍÐAHEISTARI


FYRIR BREYTINGU.




SUBVESTUR

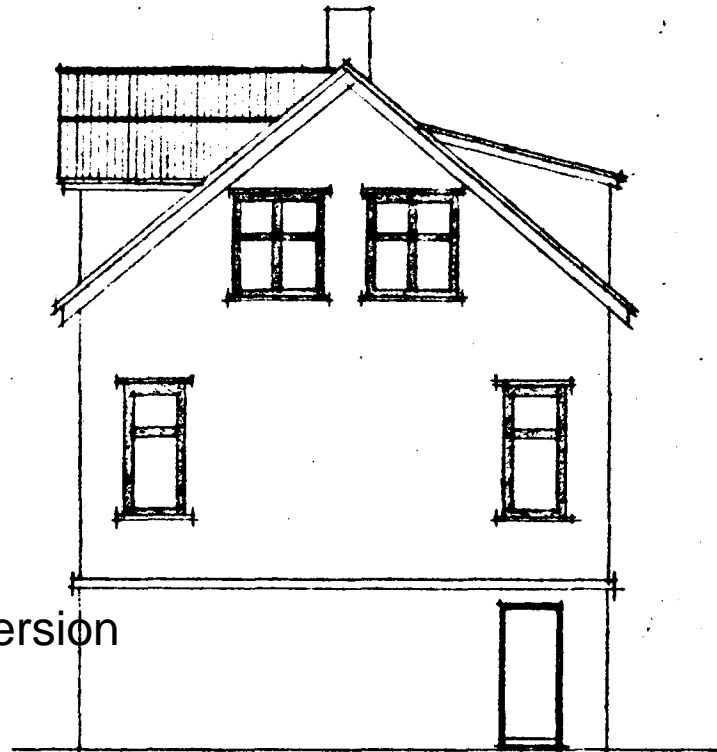

SUBAUSTUR

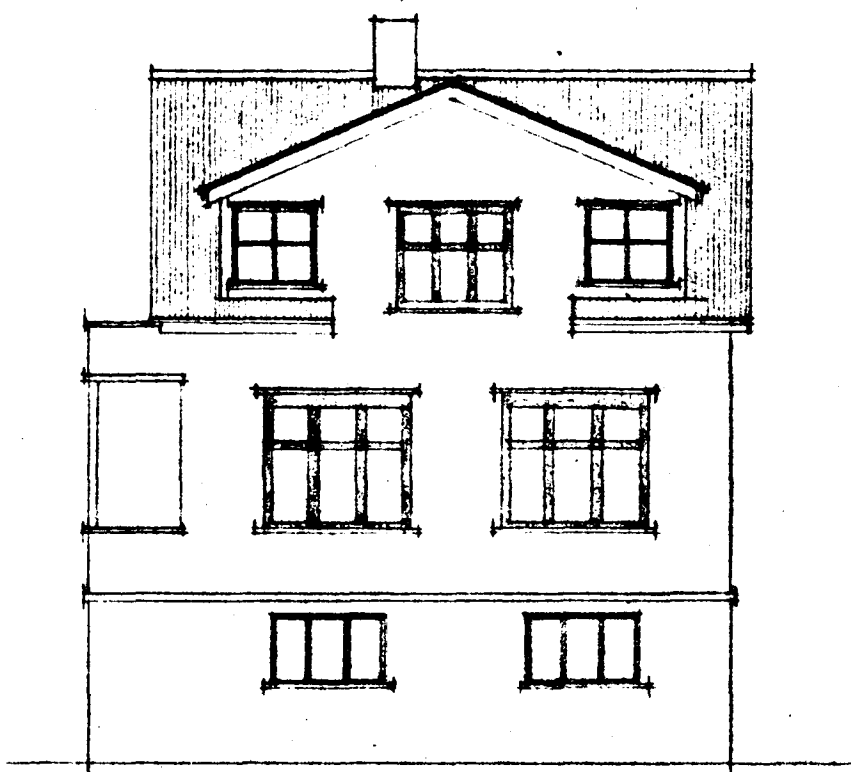

SUBVESTUR

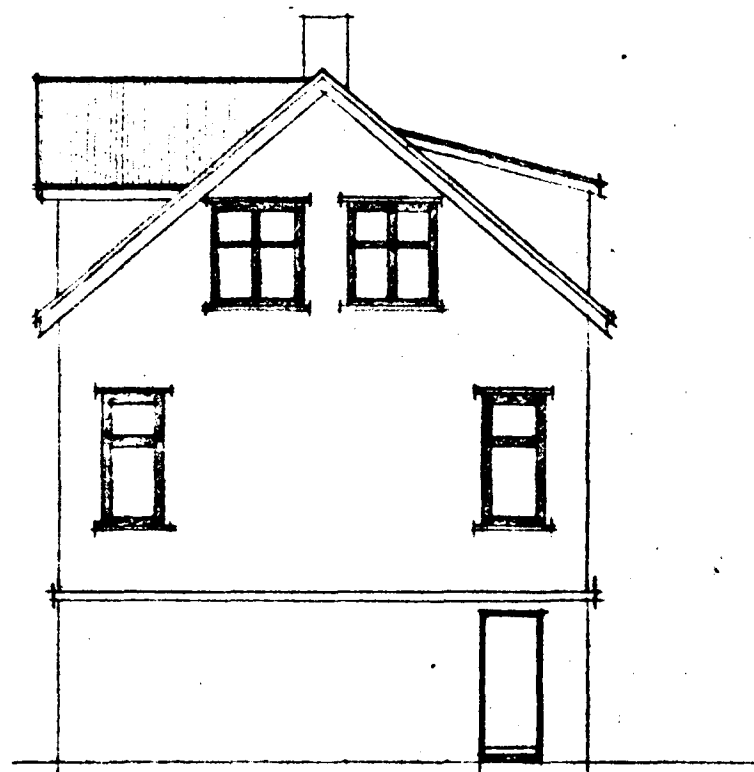

SUBAUSTUR

EFTIR BREYTINGU.

Hafnarlíti í apríl 1963. Þórlinn Sigurðsson

TEKNIFRÆÐINGUR