


Samþykkt á fundi
bygginganefndar þann
16 OKT. 1996
Byggingafulltrúinn í Hafnarfirði
Erlundur Hjálmarsson




SUÐ-AUSTUR



NORÐ-VESTUR

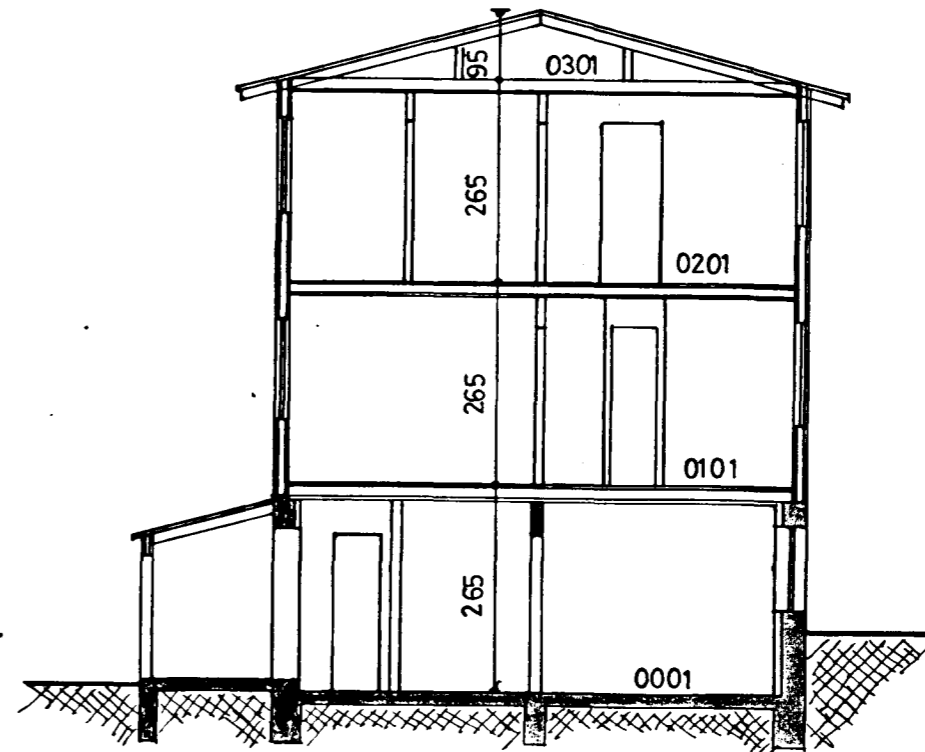


SNÍÐ A-A

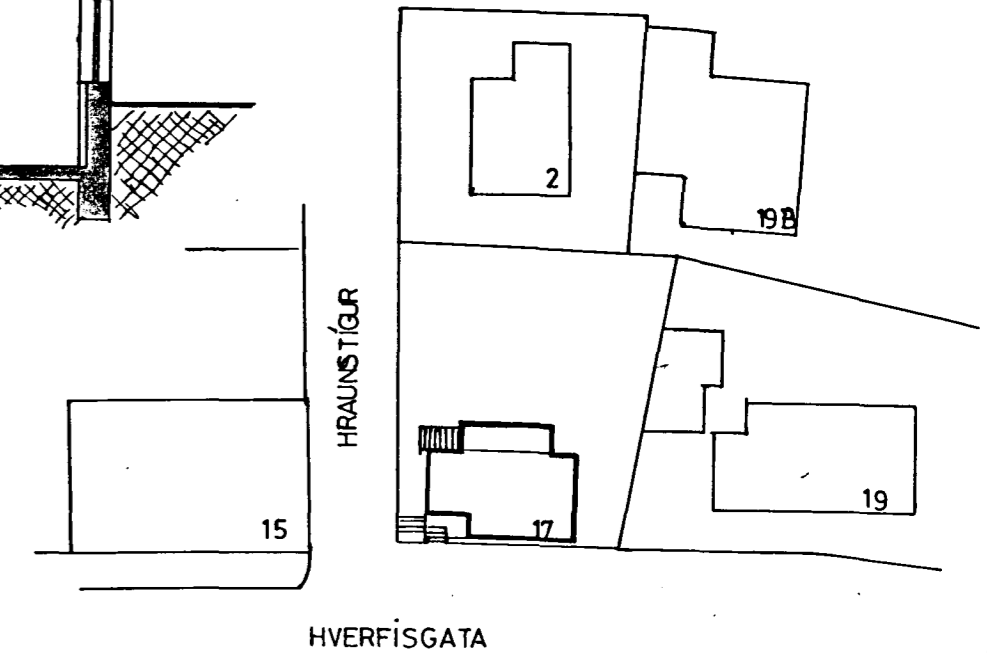


HRAUNSTÍGL

HVERFISGATA


AFSTÖÐUMYND. 1:500

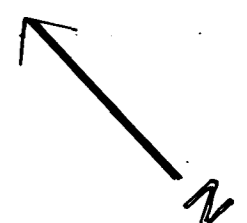

SUÐ-VESTUR

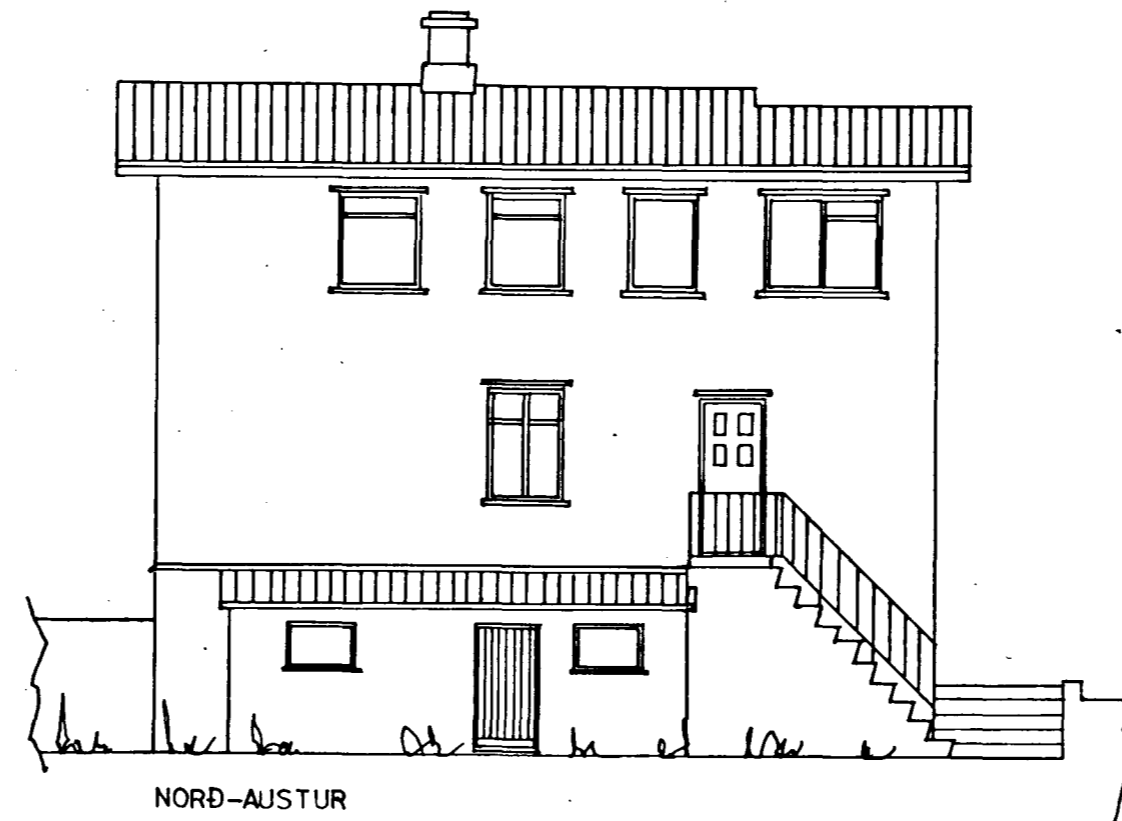


NORÐ-AUSTUR

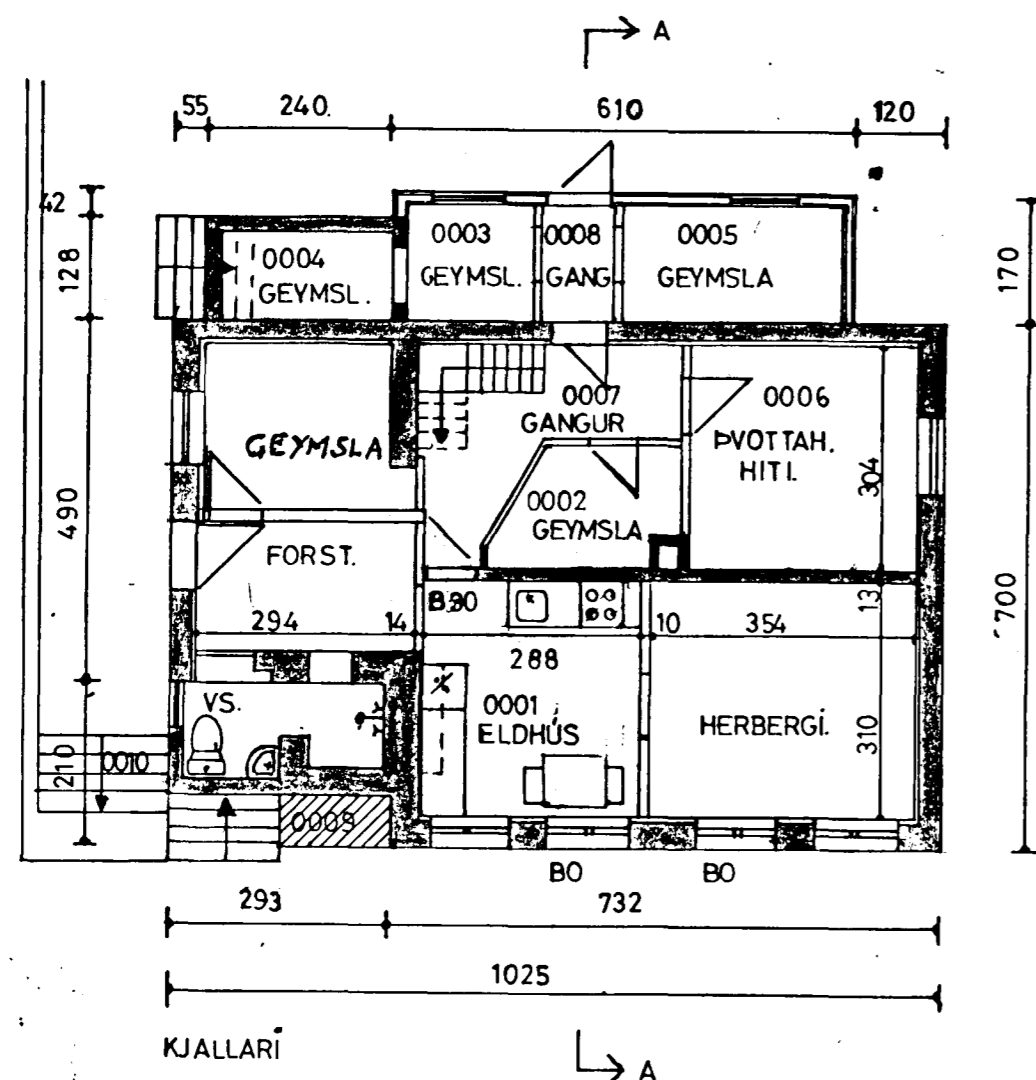


KJALLARI

A

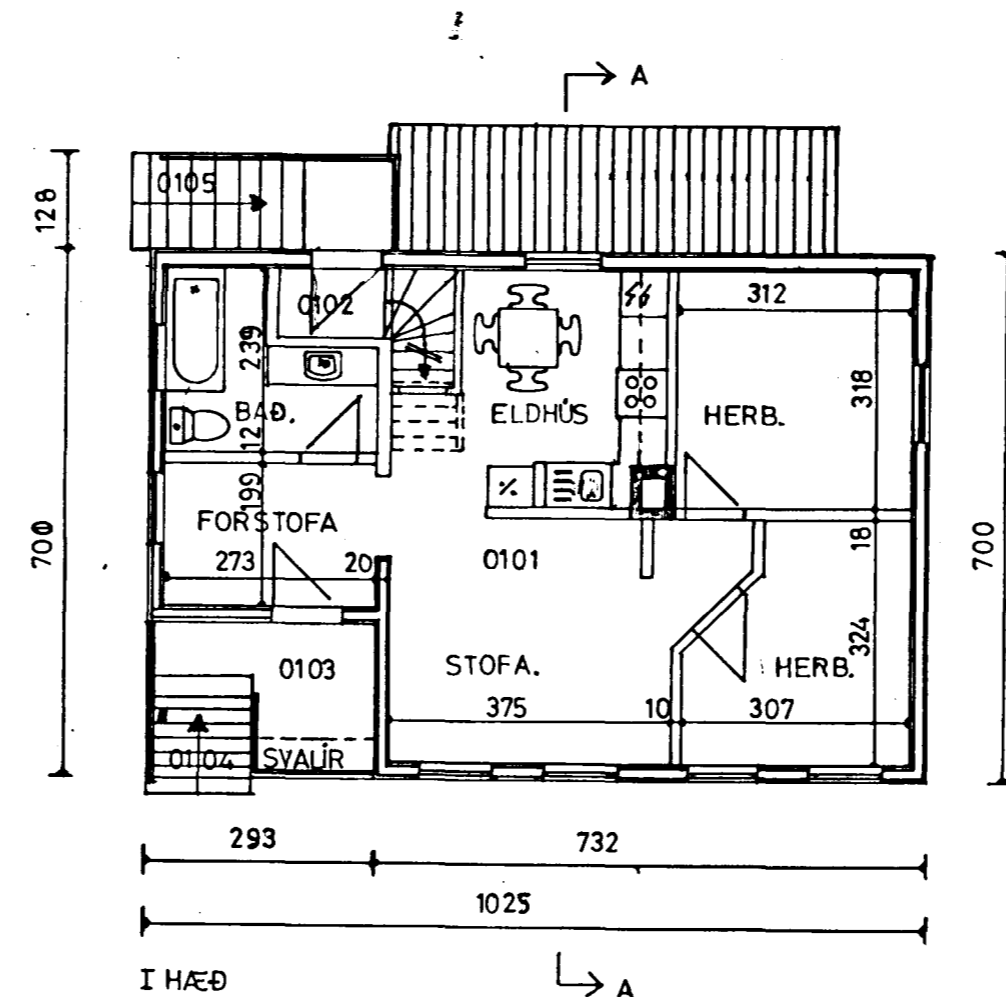

I HÆÐ

A

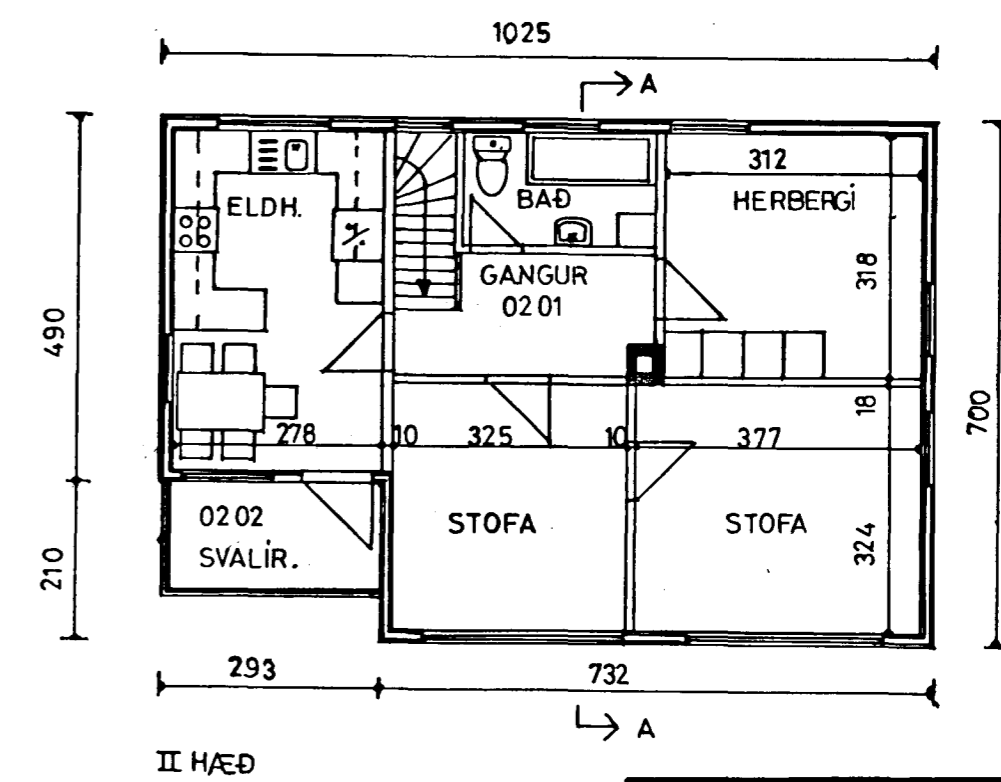

II HÆÐ

HVERFISGATA NR 17.

ÚTLÍT. }
GRUNNMYNDIR. } 1:100
SNÍÐ A-A. }
AFSTÖÐUMYND. 1:500

HÚSIÐ MÆLT UPP OG TEIKNAD.

HAFNARFIRÐI Í OKTÓBER 1996

F. Sigurðsson
18/10 '96
F. Sigurðsson / *Annar Friðriksson*