

Hverfisgata nr. 19 b

Eig:


Kristján Símonarson

Viðbygging

1:100

AFSTÖÐUMYND

1:2000





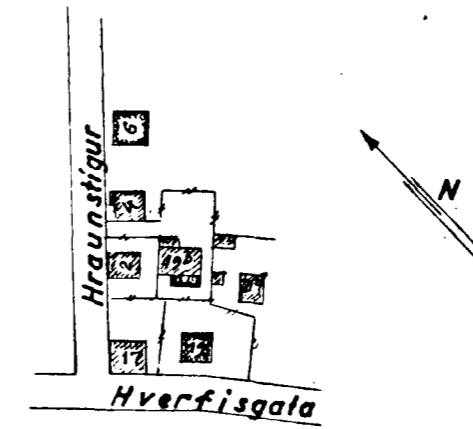


Samþykkt & fundi bygginga-
nefndar þ. 26.12.1961

BYGGINGAFULLTRÚINN
Í HAFNARFIRÐI





Þorgerður
HÚSASMÍÐAMEISTARI
Þorsteinn Jónsson
MÚRAMEISTARI

Stærð viðbyggingar: 25,2 m²
87,7 m²

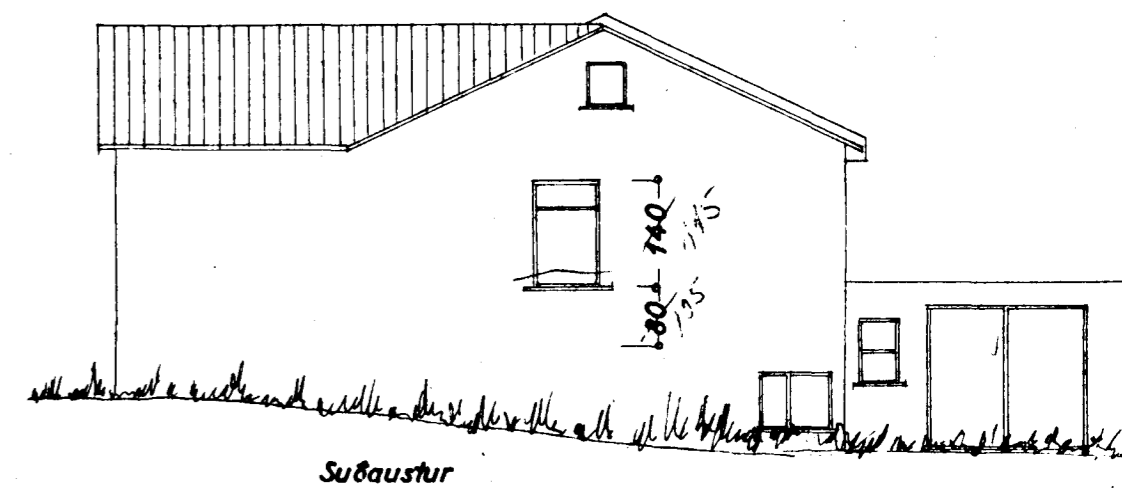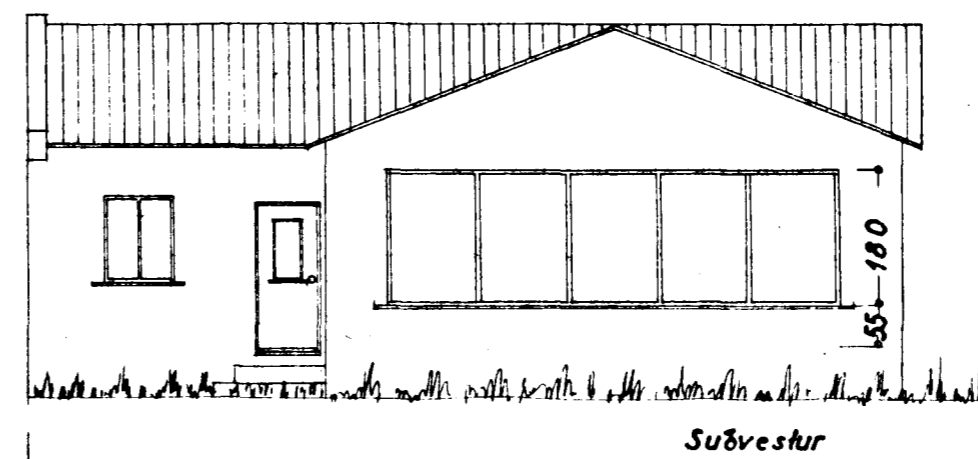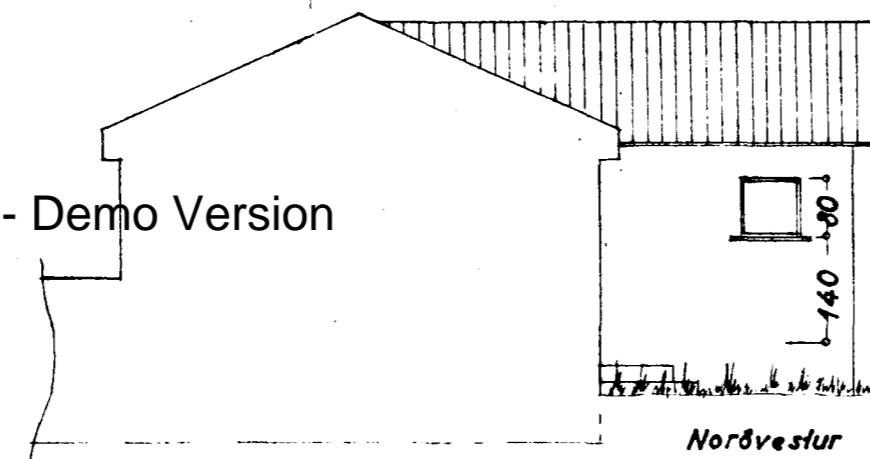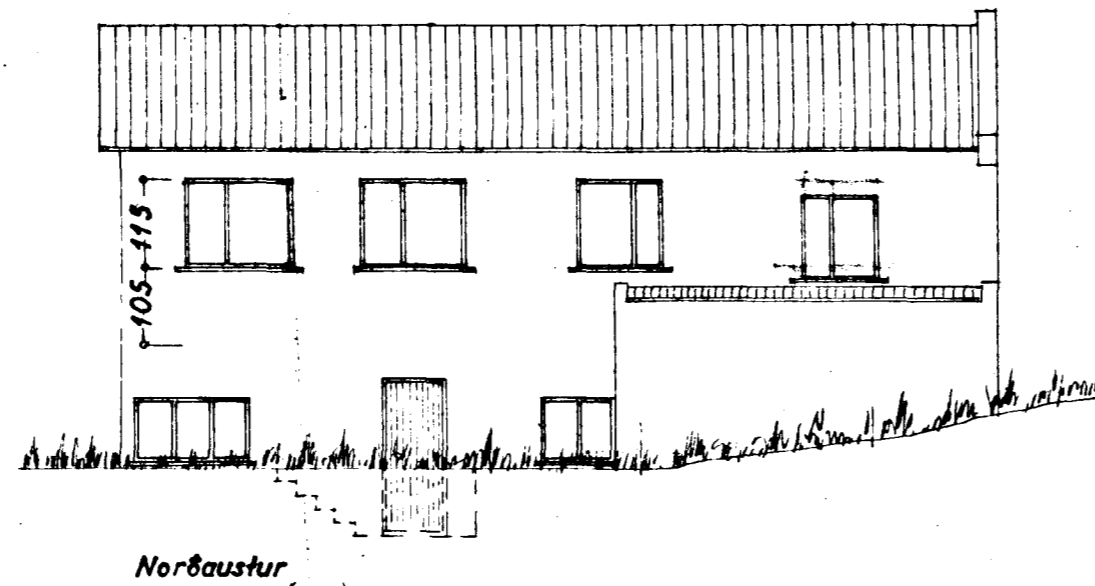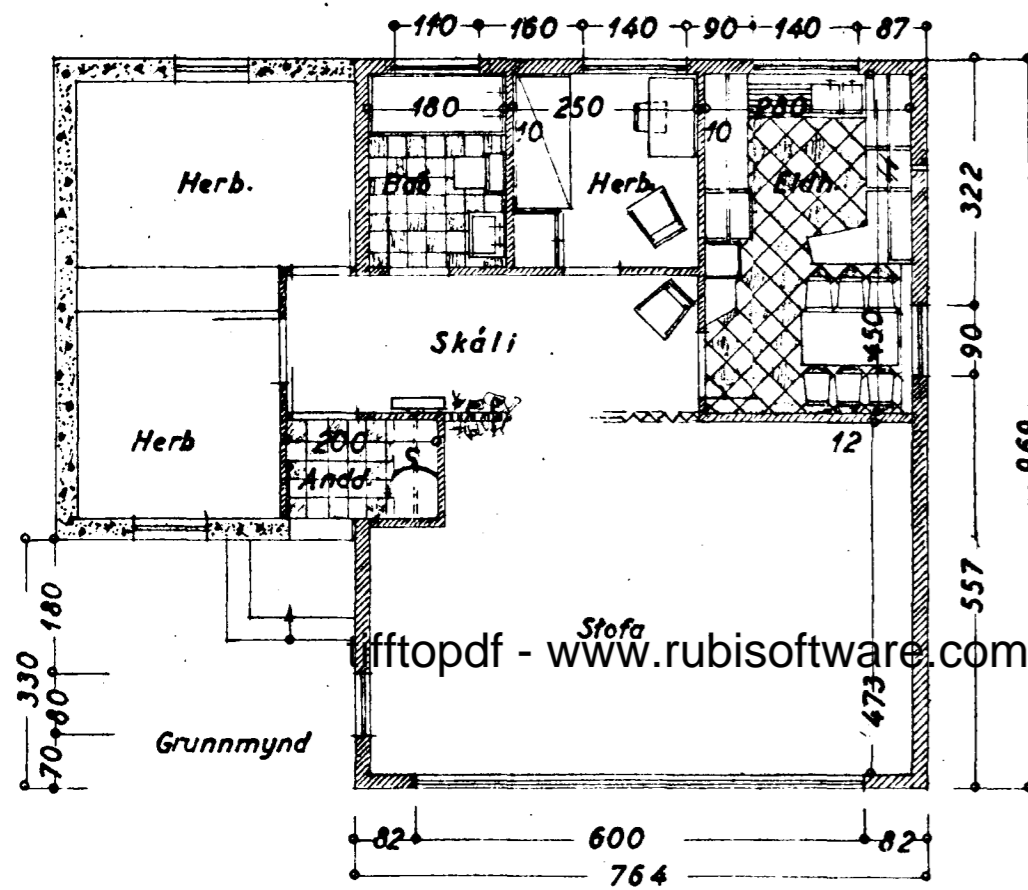

EFTIR BREYTINGU

FYRIR BREYTINGU

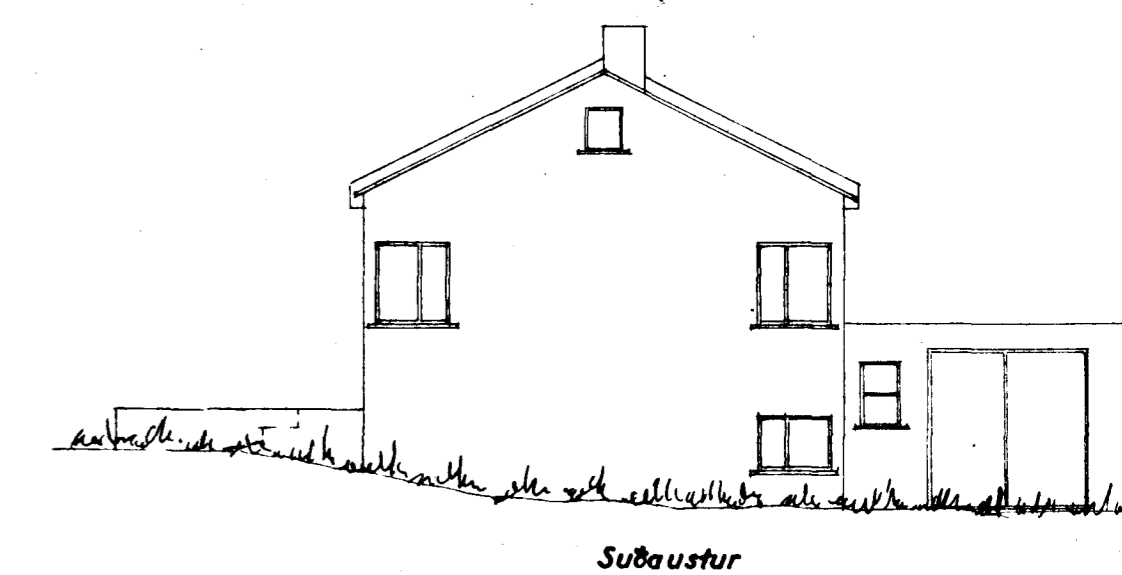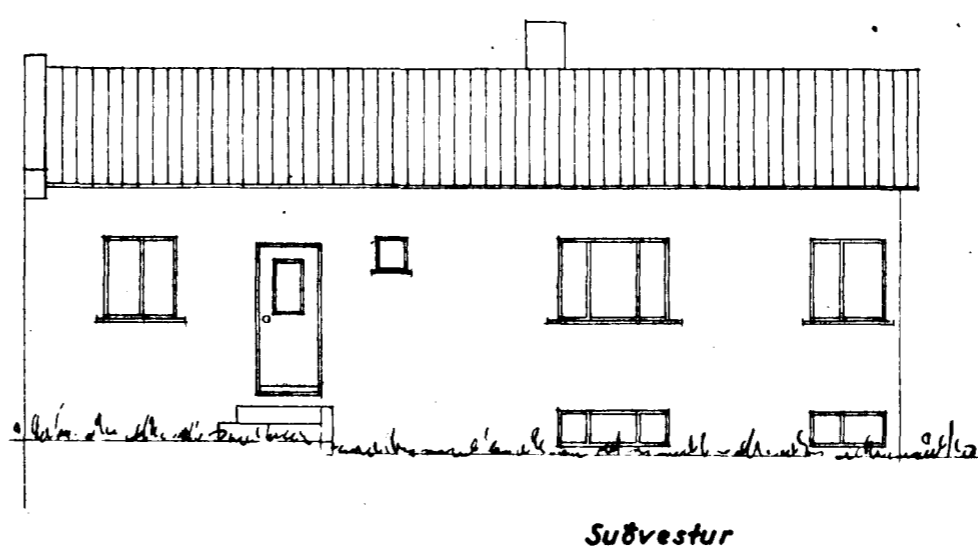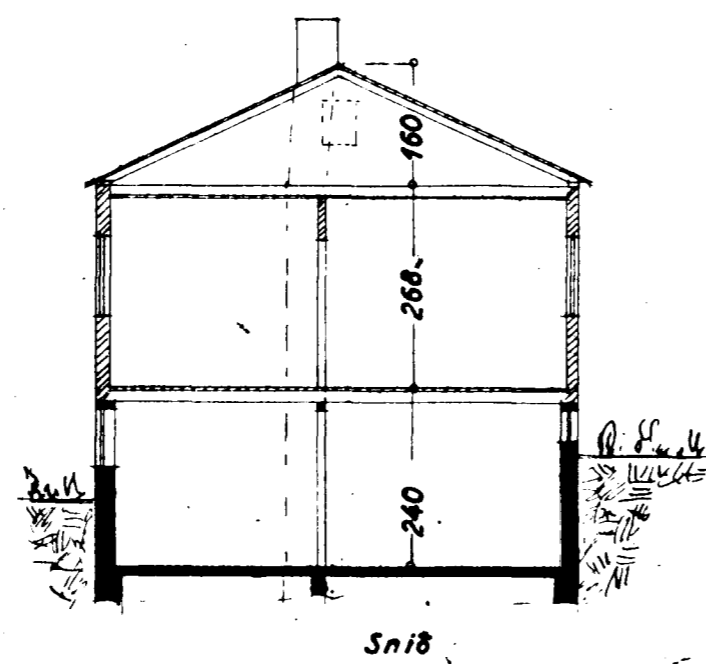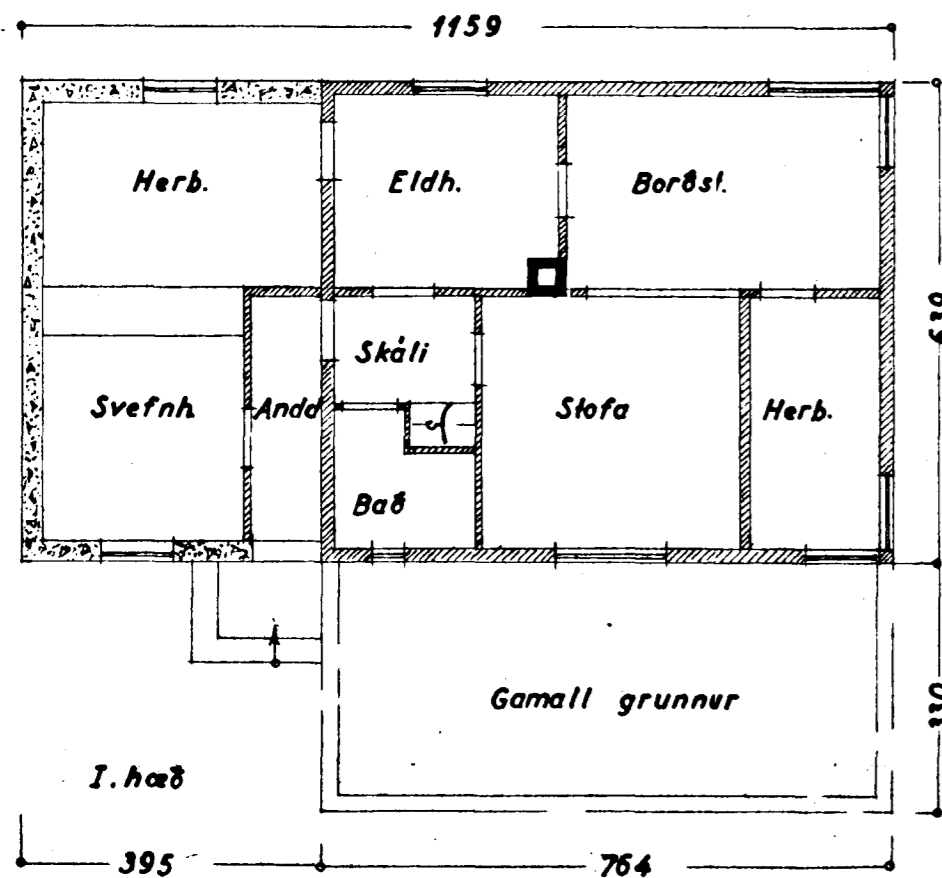

Staðfesting í júlí 1961
F. Jónsson