



Samþykkt á fundi bygginga-  
nefndar þ. 13.18. 1987

BYGGINGAFULLTRÚINN  
Í HAFNARFIRÐI

*Staðfesting*


KÁLGARÐUR ca 200m<sup>2</sup>  
TILH. HVERFISGÖTU 21 B.

INNFRÁ HRAUNSTÍG.

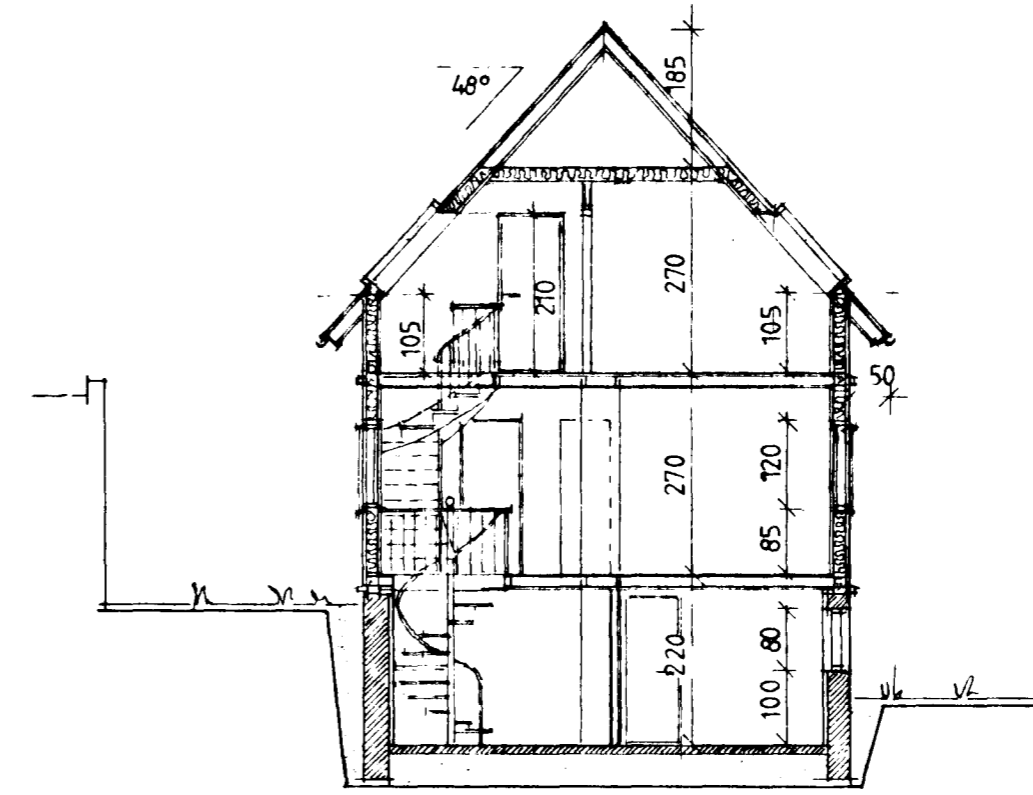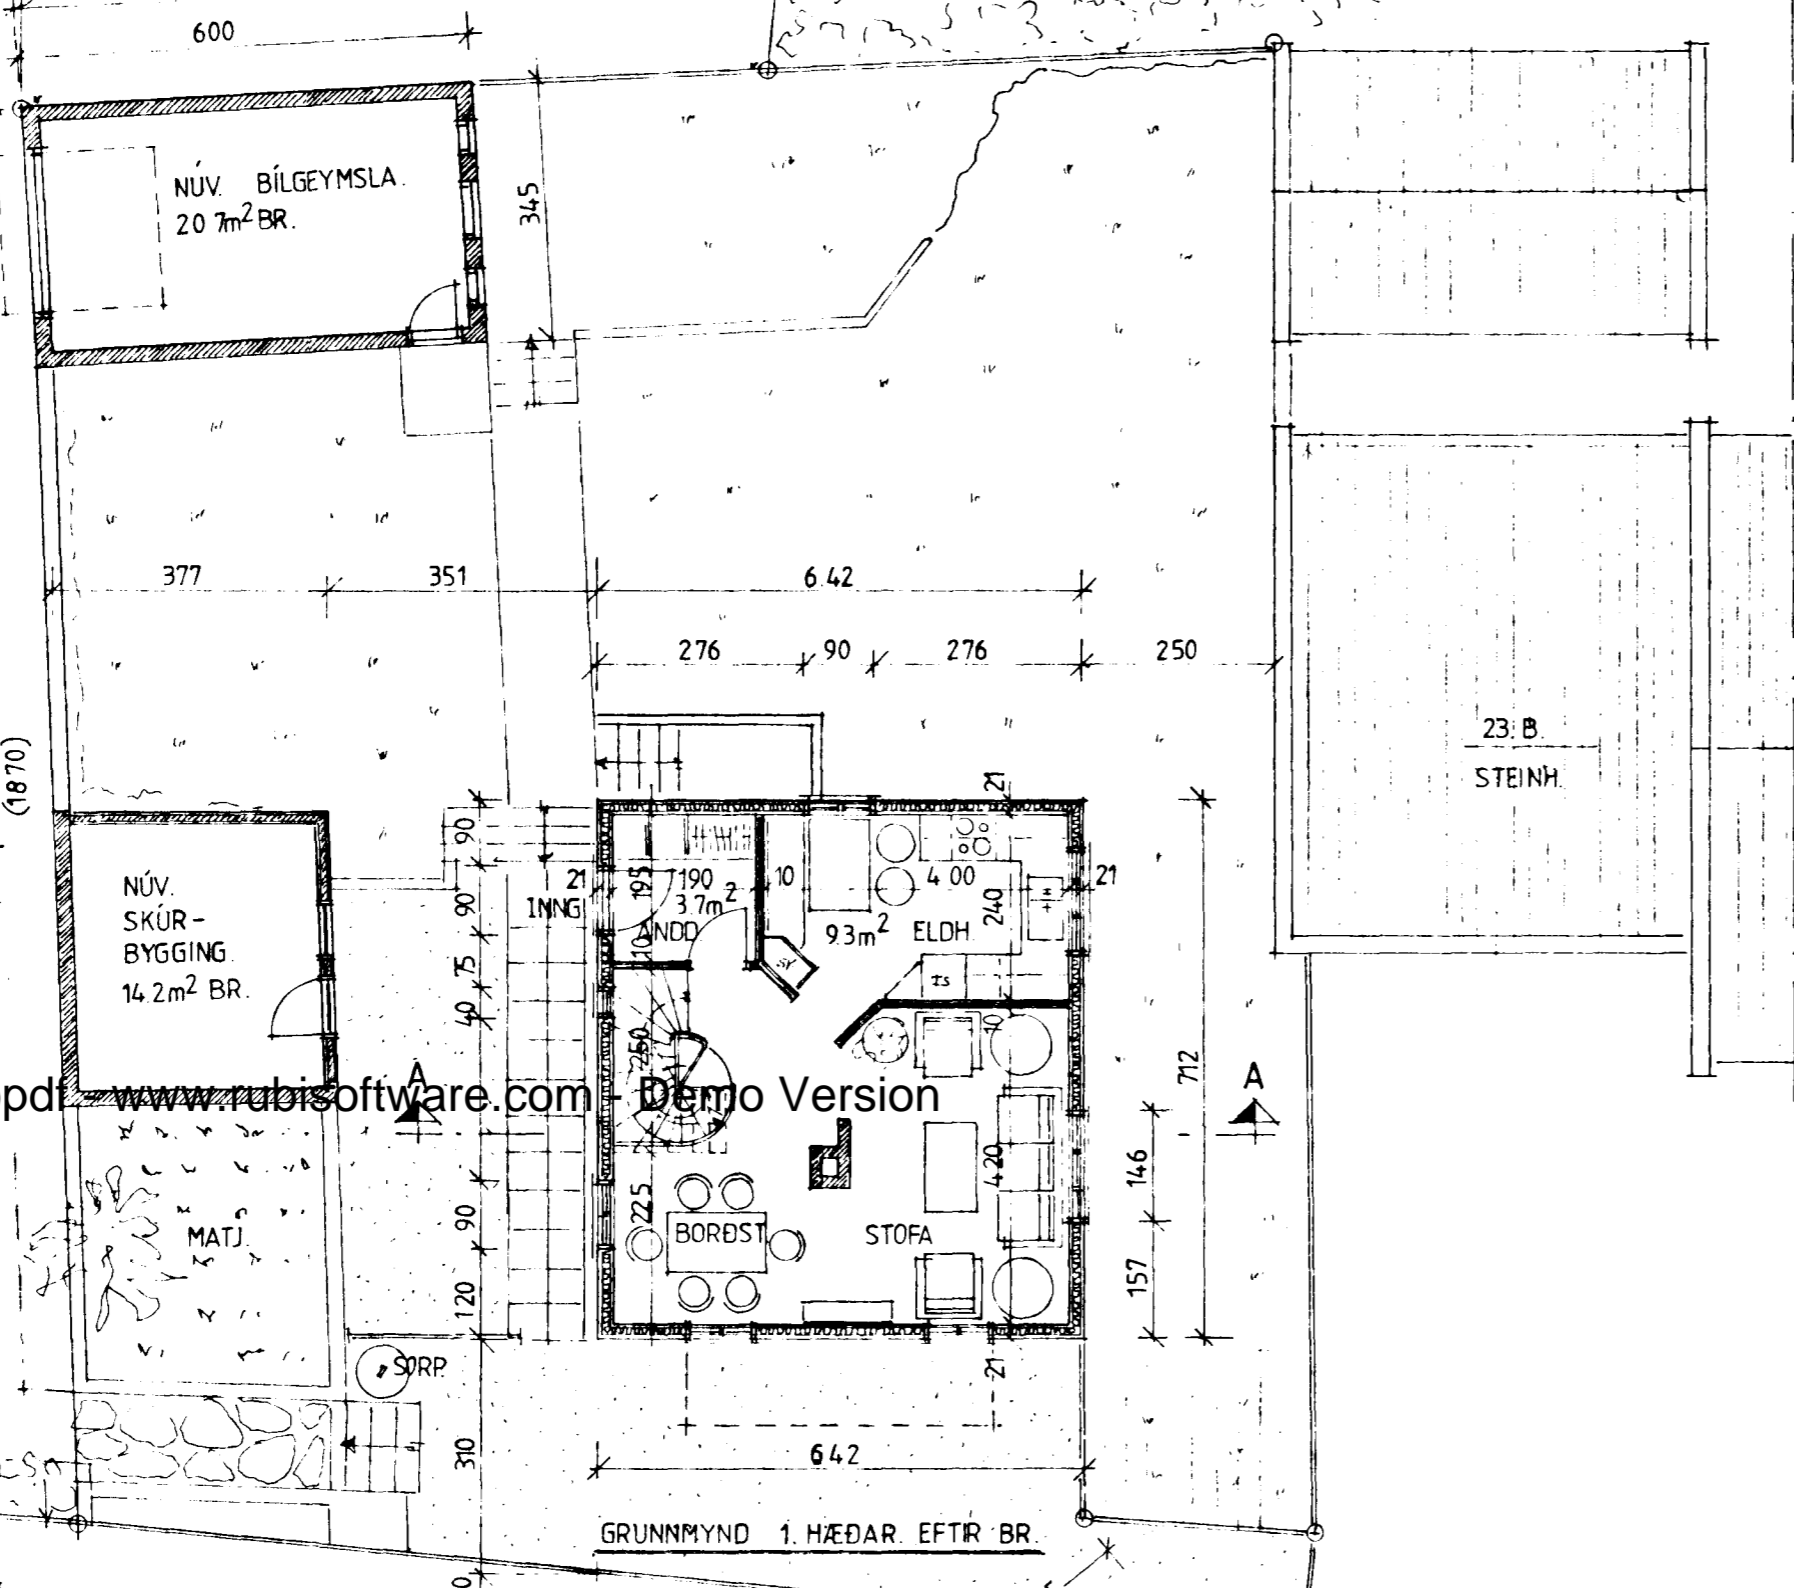


SNEIÐING A-A.

642

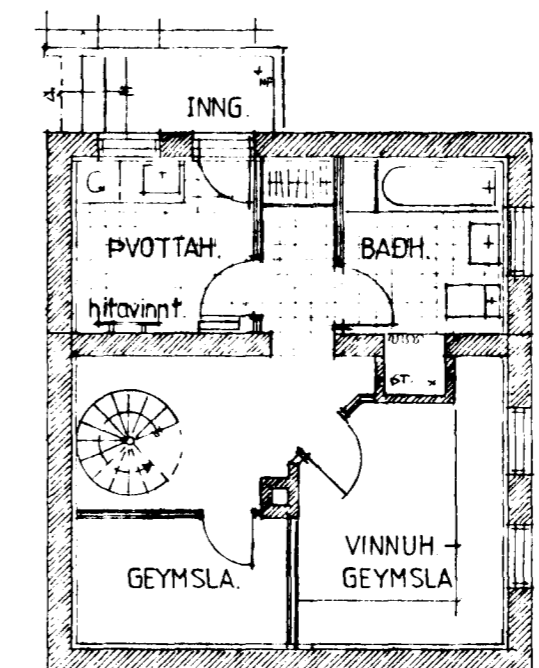

KJALLARI EFTIR BREYTINGU.  
(HRINGSTÍGI) AÐ ÖÐRULEITI ÖBR. FRÁ NÚV. MYND.

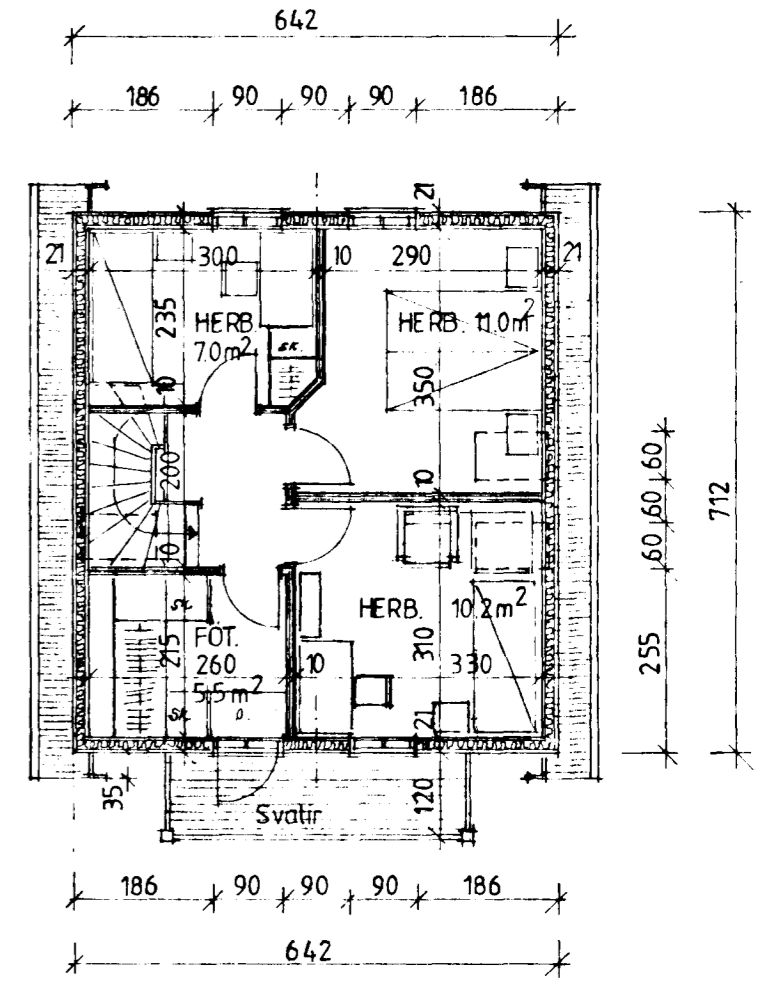

RISHÆÐ EFTIR BREYTINGU.

tifftopd - www.rubissoftware.com Demo Version

STÆRÐIR	FYRIR BR	EFTIR BR.
ÍBÚÐ GÖTUH. BRUTTO	45.7m <sup>2</sup>	45.7m <sup>2</sup>
KJALLARI	45.7m <sup>2</sup>	45.7m <sup>2</sup> <i>52.10FTH</i>
RISHÆÐ.	28.3m <sup>2</sup>	45.7m <sup>2</sup> <i>37.7m<sup>2</sup></i>
ST.	119.7m <sup>2</sup>	137.1m <sup>2</sup> <i>83.4m<sup>2</sup></i>
HÚS BRUTTOm <sup>3</sup>	255.0m <sup>3</sup>	432.0m <sup>3</sup>
LÖÐ	329.0m <sup>2</sup>	352m <sup>2</sup>
NÝTINGARHLUTFALL	0.41	

PAKVIRKI ÚR TIMBRI KLÆTT JÁRNI  
K- GILDI SKV. ÍST. 66

\* AÐ MESTU UNDIR SÚÐ

ATH  
LÖÐ OG MANNVIRKI TEIKNUÐ SAMKV. UPPMÆLINGU  
Á STAÐNUM Í MAÍ 1987.

**TEIKNISTOFA**  
DALSHRAUNI 13  
220 HAFNARFIRÐI

Verkefni. HVERFISGATA 21 B.  
GRUNNMYNDIR, SNEIÐING OG AFSTM.  
EFTIR BREYTINGU Á PAKI (RISHÆÐ)

Verk nr. 8720	Mælikv. 1:100 og 1:500
Dags. JUNÍ '87	Teikn. nr.
Teikn. <i>REGGÍ</i>	T1.01.

*Staðfesting*  
HELGI K. PÁLSSON Innanhúsaarkitekt FHÍ.

simi (91) 5 22 35

AFSTÖÐUMYND MKV. 1:500  
TEIKN. EFTIR LJÓSRITI. (LOFTMYND). ÓMÁLSETT.

HVERFISGATA

HRAUNSTÍGUR

STÍGUR  
FRÁ  
HVERFISGÖTU

Nr 21B  
3290m<sup>2</sup>, 2.50

Nr 19B

Nr 23B

Nr 19

Nr 23

NR 19

NR 23