



Samþykkt á fundi bygginga-
nefndar þ. 28. 10. 70
BYGGINGAFLUTVÖNN
I HAFNARFIRÐI
E. Jónsson

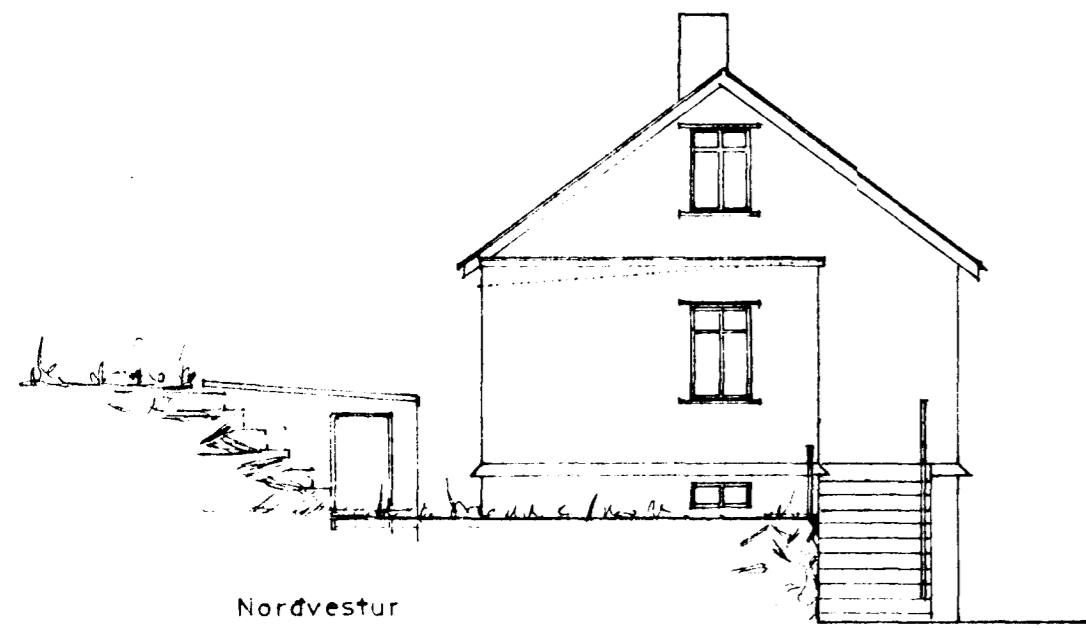


Nordvestur




Súðaustur

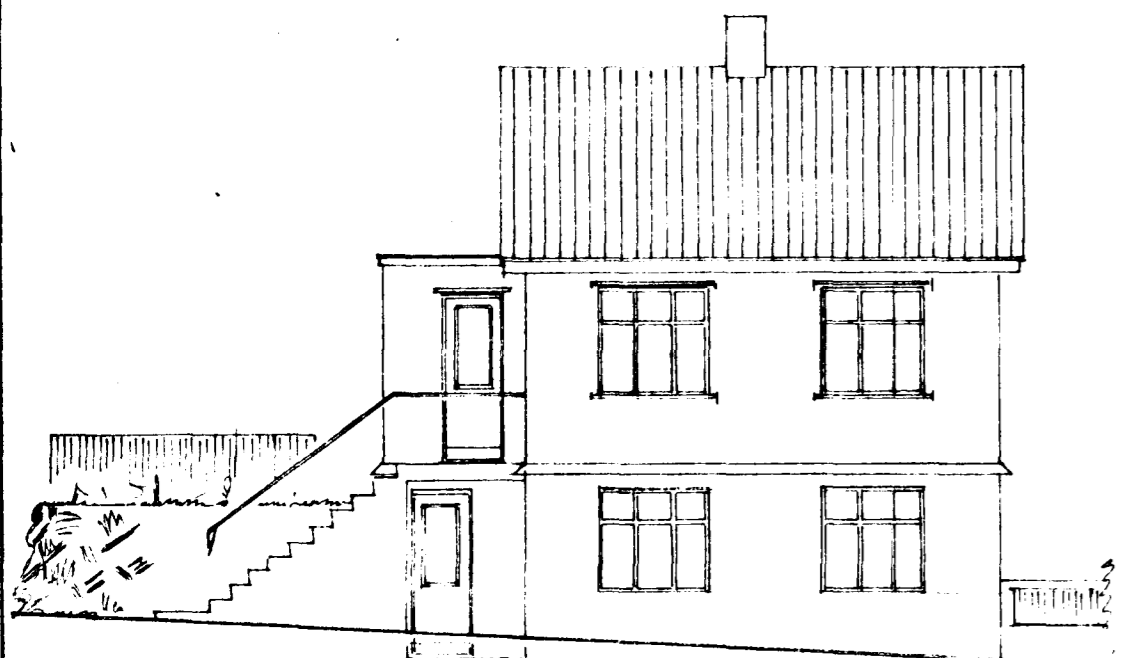

Súðvestur

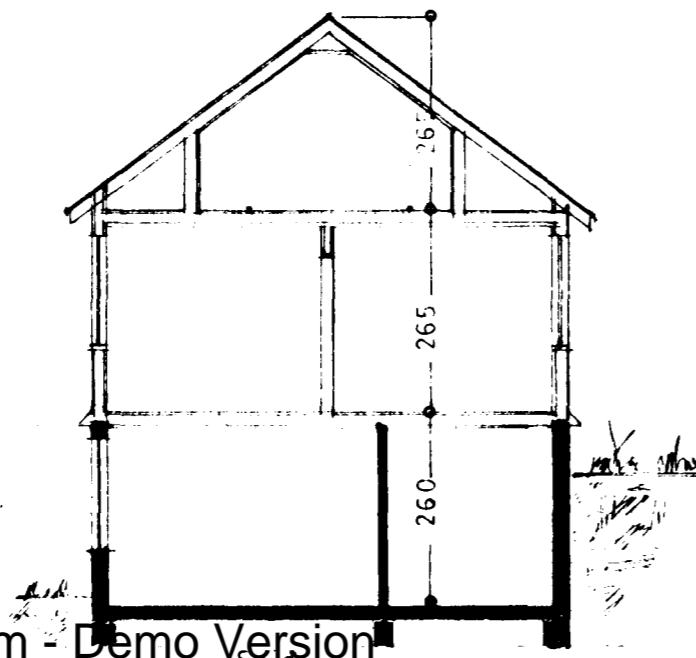


Snið

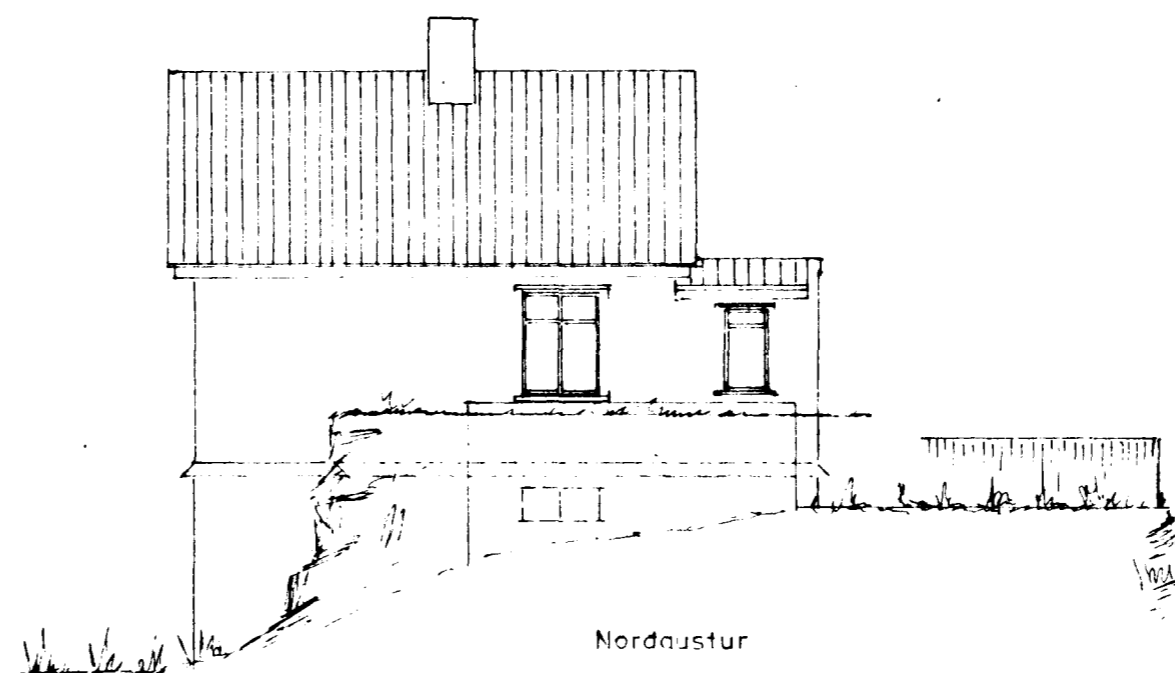


Nordáustur


tiffpdf - www.rubissoftware.com - Demo Version

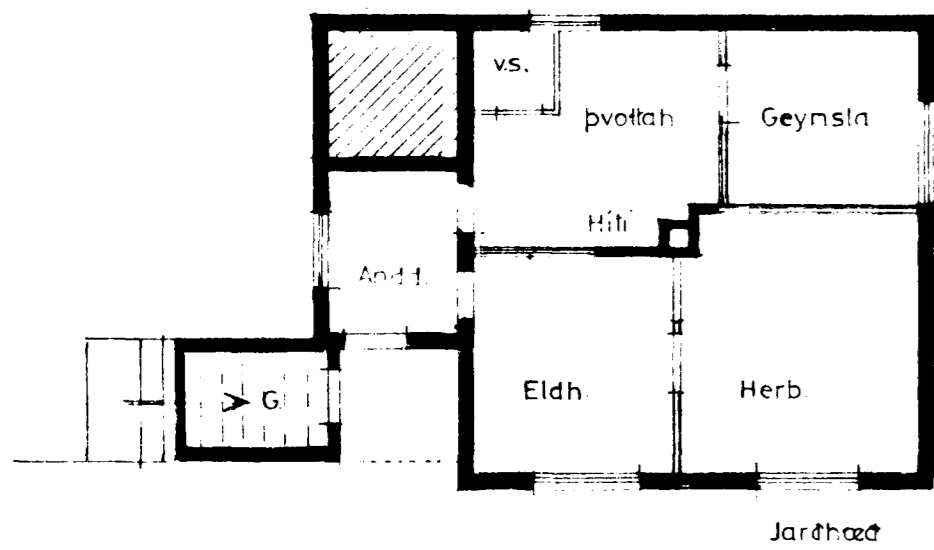

Jardhæð

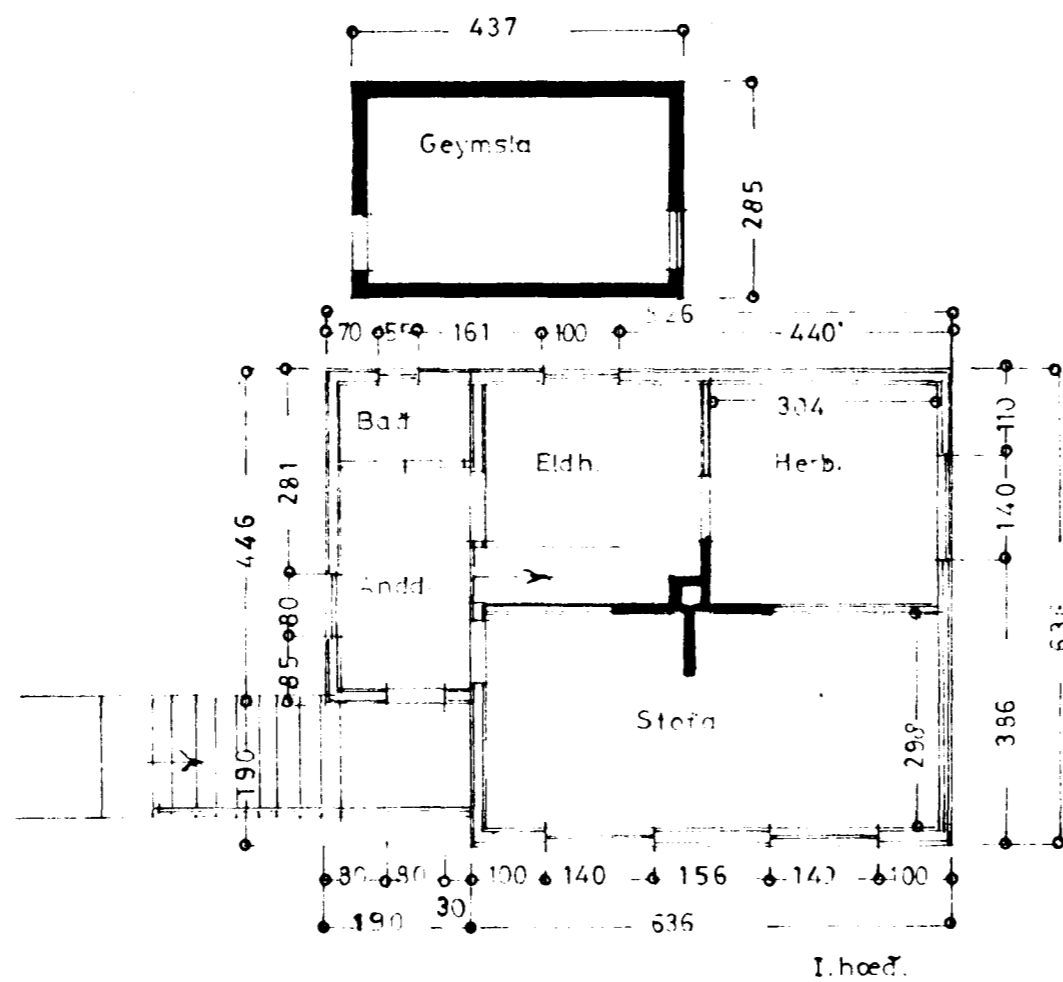

I. hæð

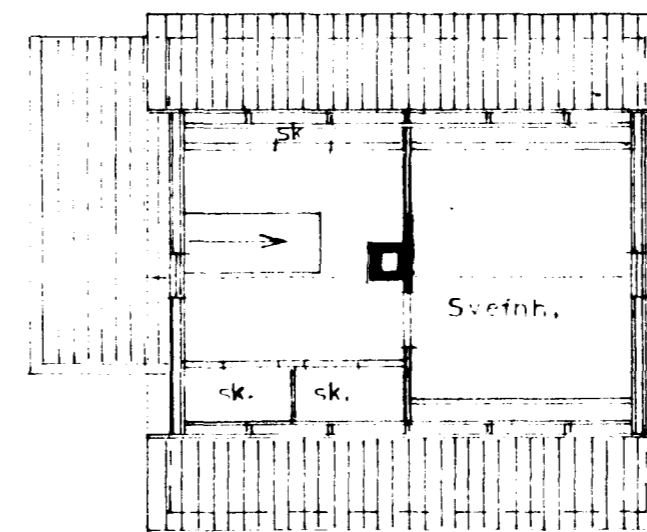

Rishæð

BLAD 1
FYRIR BREYTINGU

HVERFISGATA NR 23

Úthit } Mæltupp af
Grunnmyndir } 1:100 Einari Ben.
Snid }

Hafnarfirði 5 sept. 1970
E. Jónsson