tifftopdf - www.rubisoftware.com - Demo Version

BLAÐ 1 AF 2.

Samþykkt á fundi byggingarnefndar þ. 20/8 1969

BYGGINGAFULLTRÚINN
Í HAFNARFIRÐI
Sigurður Sigurðsson

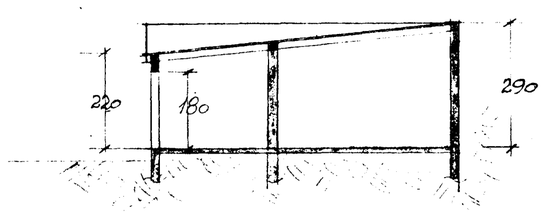

SKURÐUR a-a

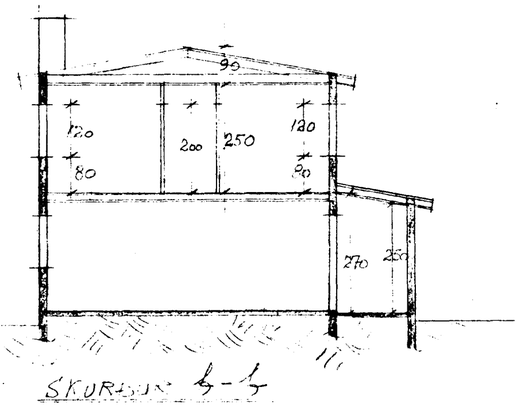

SKURÐUR b-b

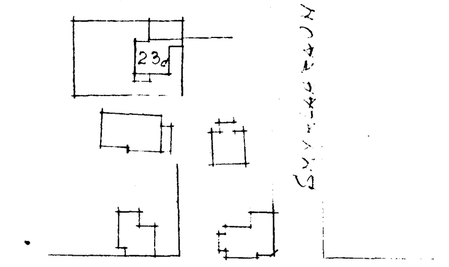

AFSTÖÐUMYND

KVARÐI 1:1000

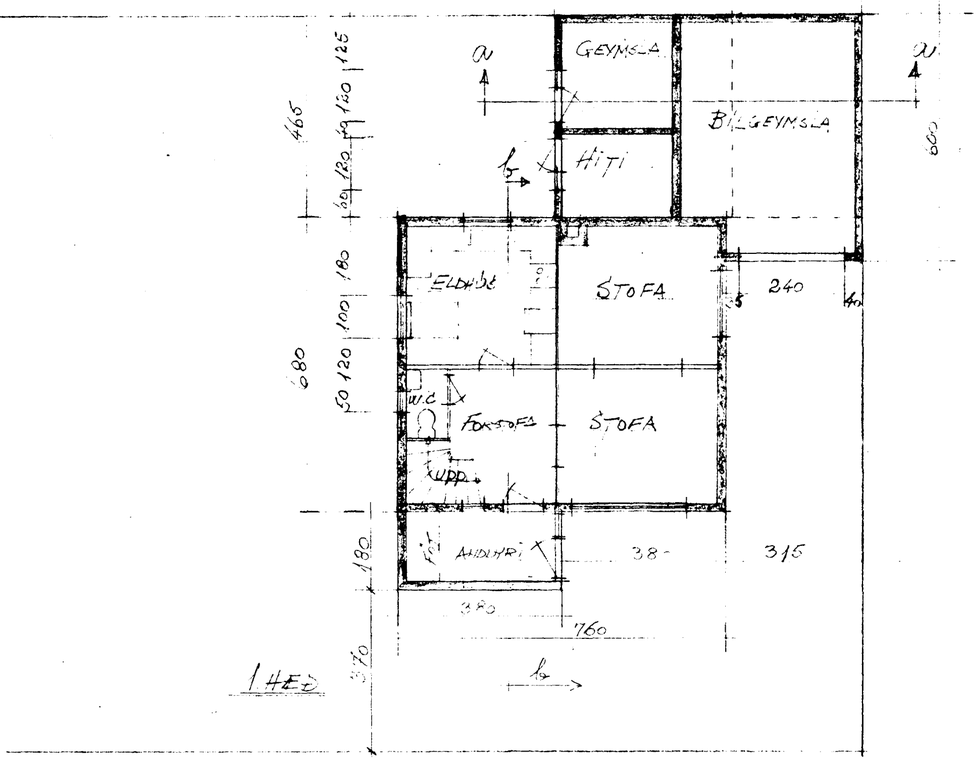

1 HÆÐ

KVARÐI 1:100

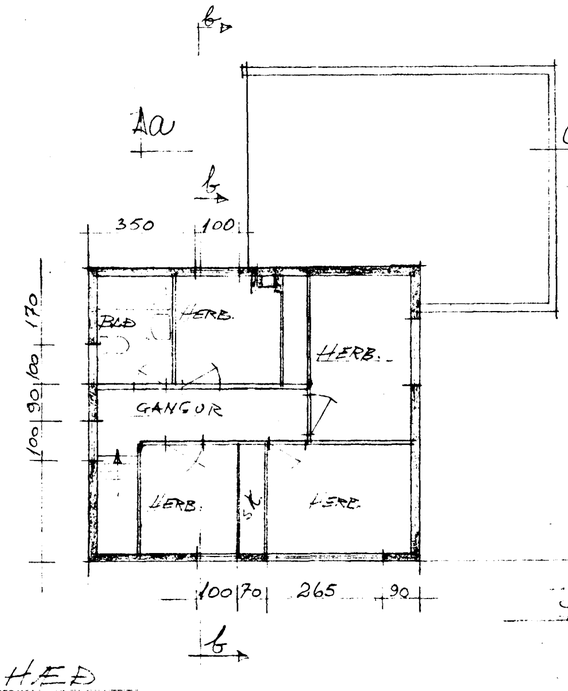

2 HÆÐ

STIGAHÚS

ANDDYRI 4,5 M² – 12,5 M²

HVERFISGATA 23 d

BREYTING

Hafnarfirði í okt. 1969

Þorsteinn Sigfússon

BREYTING Í JÚLÍ 1970, ANDDYRI BÆTT VIÐ

Þorsteinn Sigfússon