



Samþykkt á fundi bygginga-
nefndar þ. 20/8 1969
BYGGINGAFULLTÖNN
I HAFNARGARÐI
E. Sigurðsson

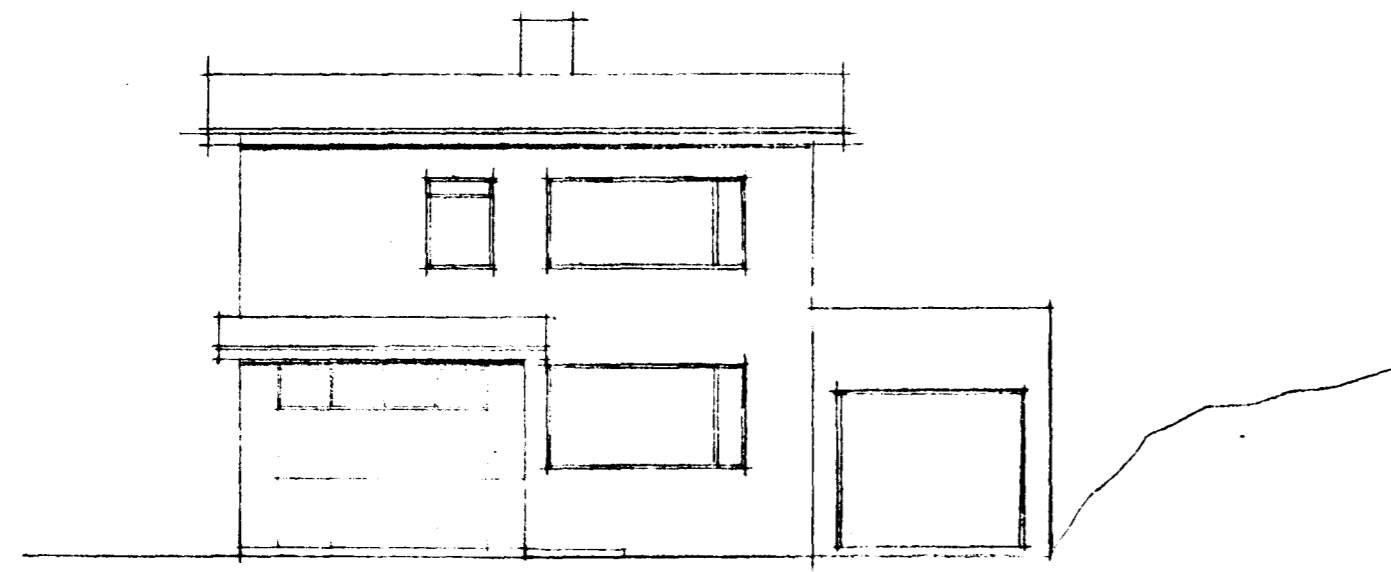


SUÐ - VESTUR

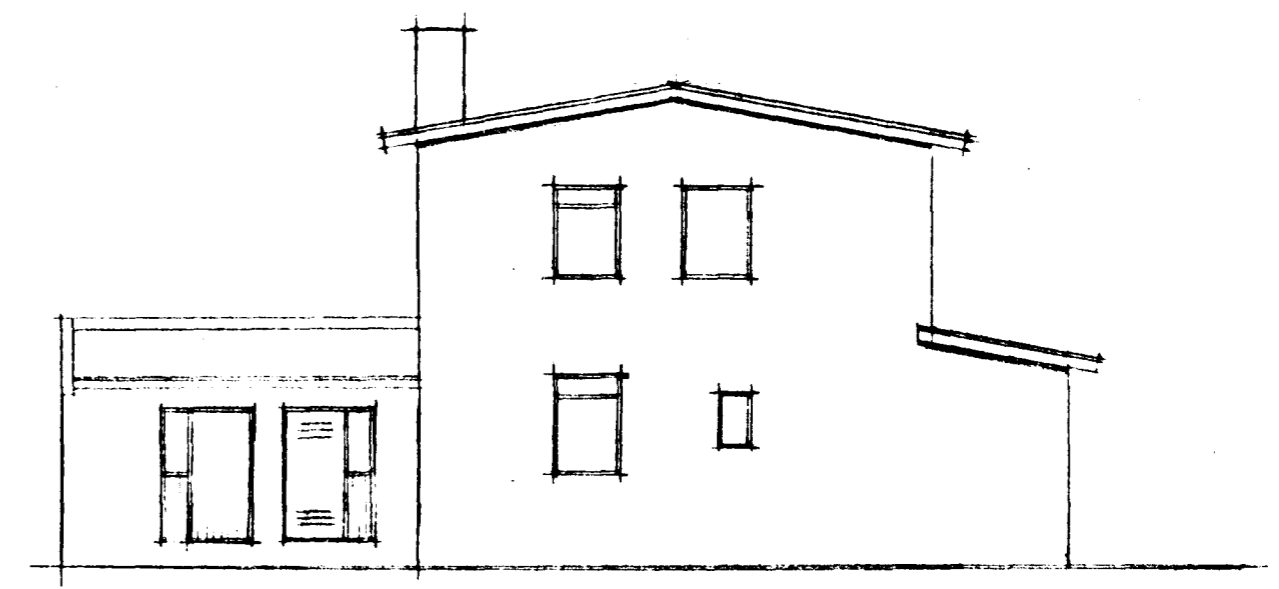


NORÐ - VESTUR

tifftopdf - www.rubissoftware.com - Demo Version

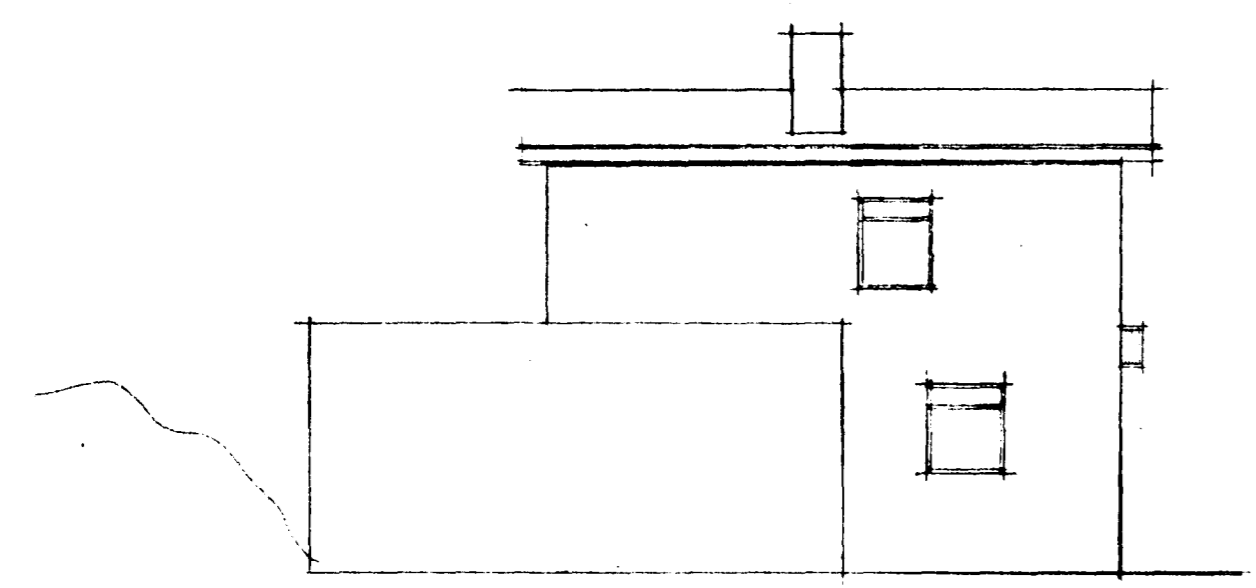

NORÐ - AUSTUR

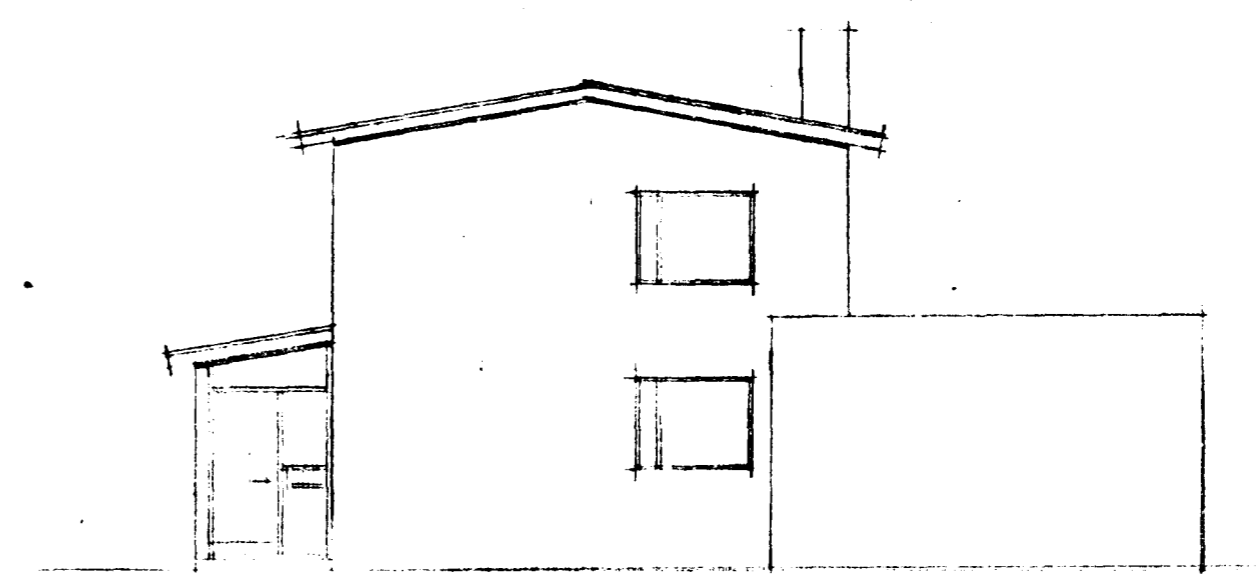

SUÐ - AUSTUR

HJERFISGATA 23. c

BREYTING

Hafnarfjörður, október 1966
Barkinn Sigurðsson

BREYTING 1. JUL 1969, HÖNDUR BETT VEÐ HÁKID
E. Sigurðsson