


SUÐAUSTUR 1:100



NORÐAUSTUR 1:100



SUÐVESTUR 1:100

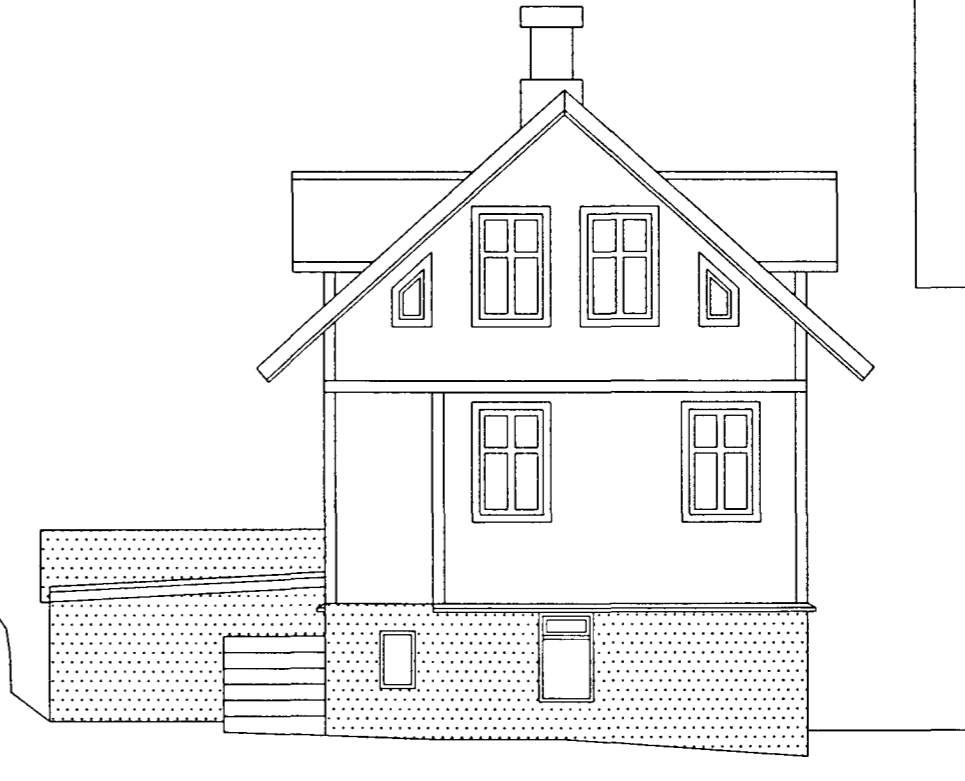

Samþykkt þann
6.3. JULI 1997
Byggingatvörunn í Hafnarfirði
F.h. Kristján Þórarinnsson


BP

NORÐVESTUR 1:100



GRUNNMYND 1.HÆÐAR 1:100

tiffopdf - www.rubissoftware.com - Demo Version

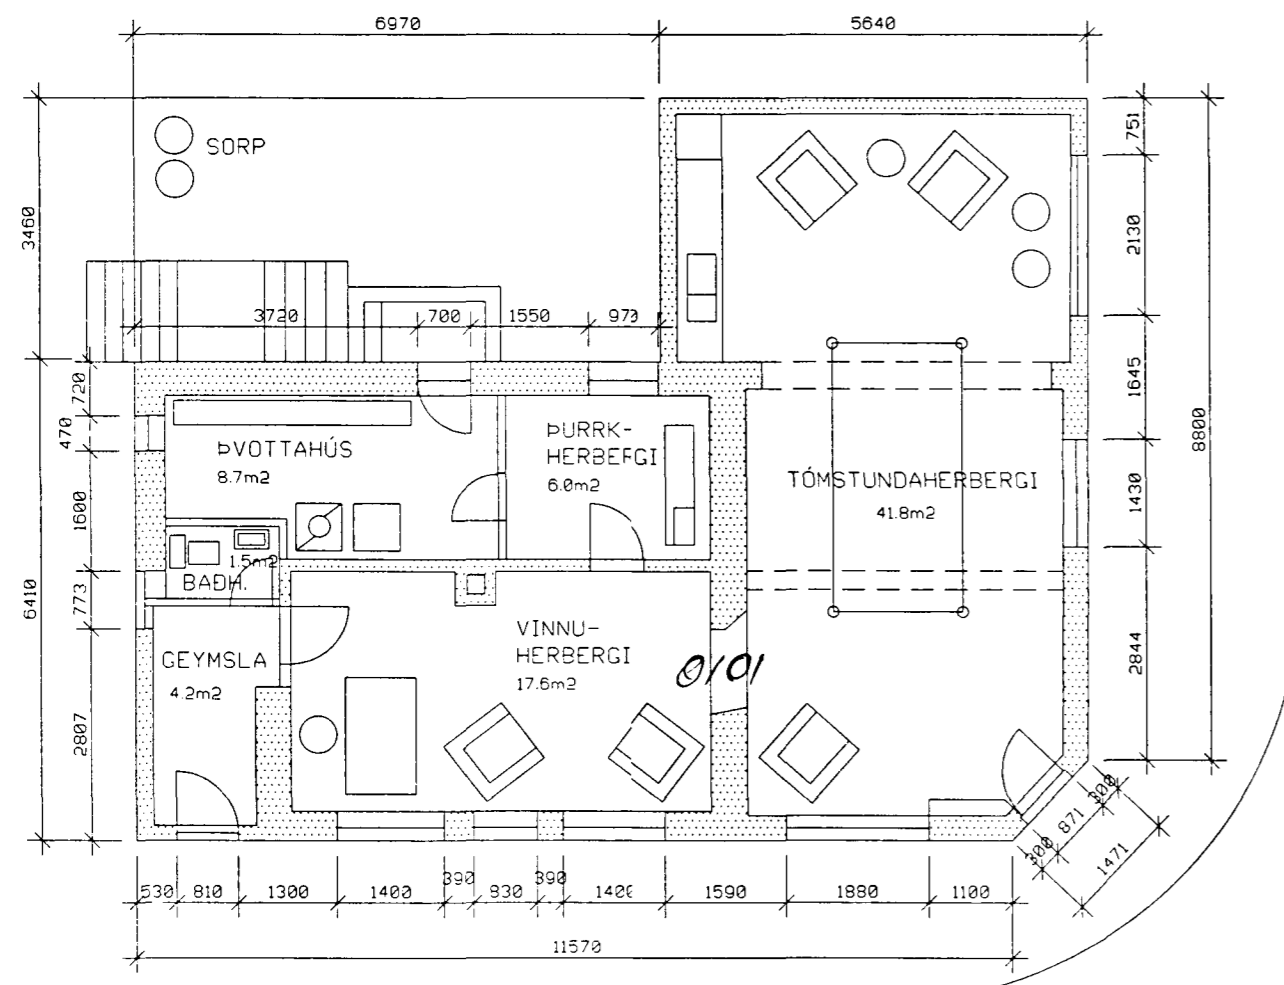

SKÝRINGAR:

MÁL Í MM
1. HÆÐ: (JARDHÆÐ) TEIKNUÐ EFTIR UPPMÆLINGU Á STAÐNUM


HELSTU STÆRÐIR:

- 1. HÆÐ: - BRÚTTÓFLATARMÁL : 87.9 M2
- BRÚTTÓRÚMMÁL : 208.7 M3
- NETTÓFLATARMÁL : 78.3 M2
- NETTÓRÚMMÁL : 189.5 M3

BYGGINGARLÝSING:

1.HÆÐ: - HÚS STEINSTEYPT OG EINANGRÁÐ Á HEFÐ-
BUNDINN HÁTT. VENJULEGT BÁRUJÁRNKLÆTT ÞAK.

AFSTÖÐUMYND 1:500

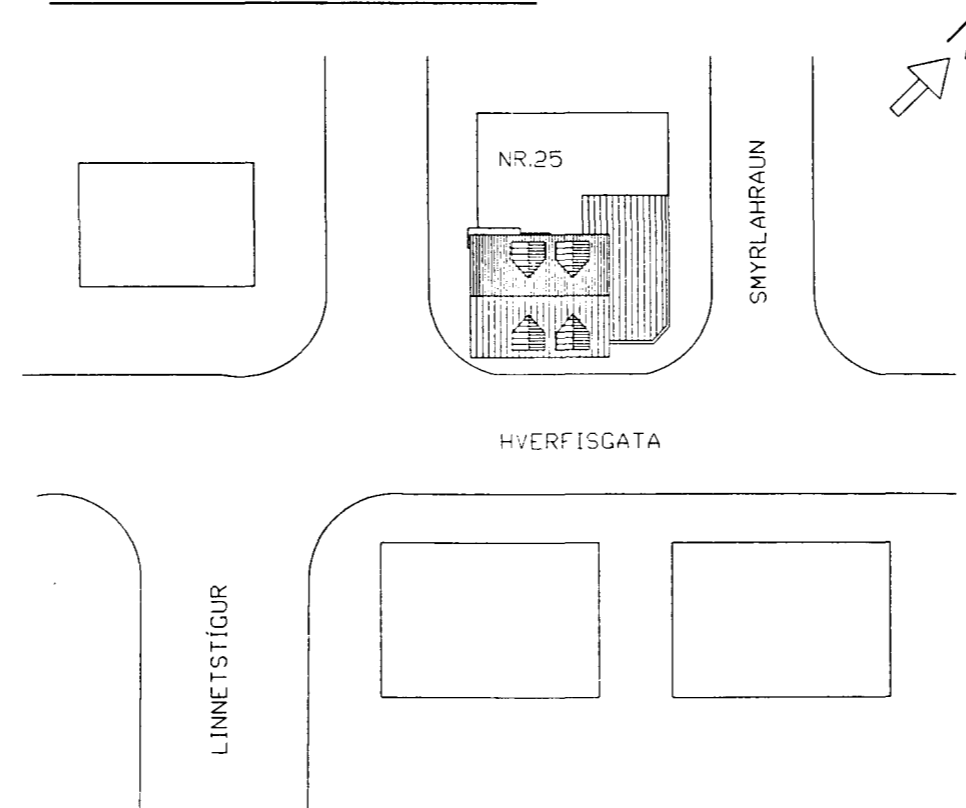

Helga Guðmundsdóttir

HVERFISGATA 25 - HAFNARFIRÐI

BR.	DAGS.	BREYTING	UPPMÆLING Á 1.HÆÐ GRUNNMYND OG HLIÐARMYNDIR				
HELGA GUÐMUNDSDÓTTIR arkitekt			DAGS.	30.06.1997	KVARDI	1:100,500	
LINDARHVAMMI 7 200 KÓPAVOGI			TEIKN.	IB	REIKN.	IB	VERK
SÍMI: 554 5480			ATH.	SAMP.	9714	BL. NR.	01