




Handwritten signature

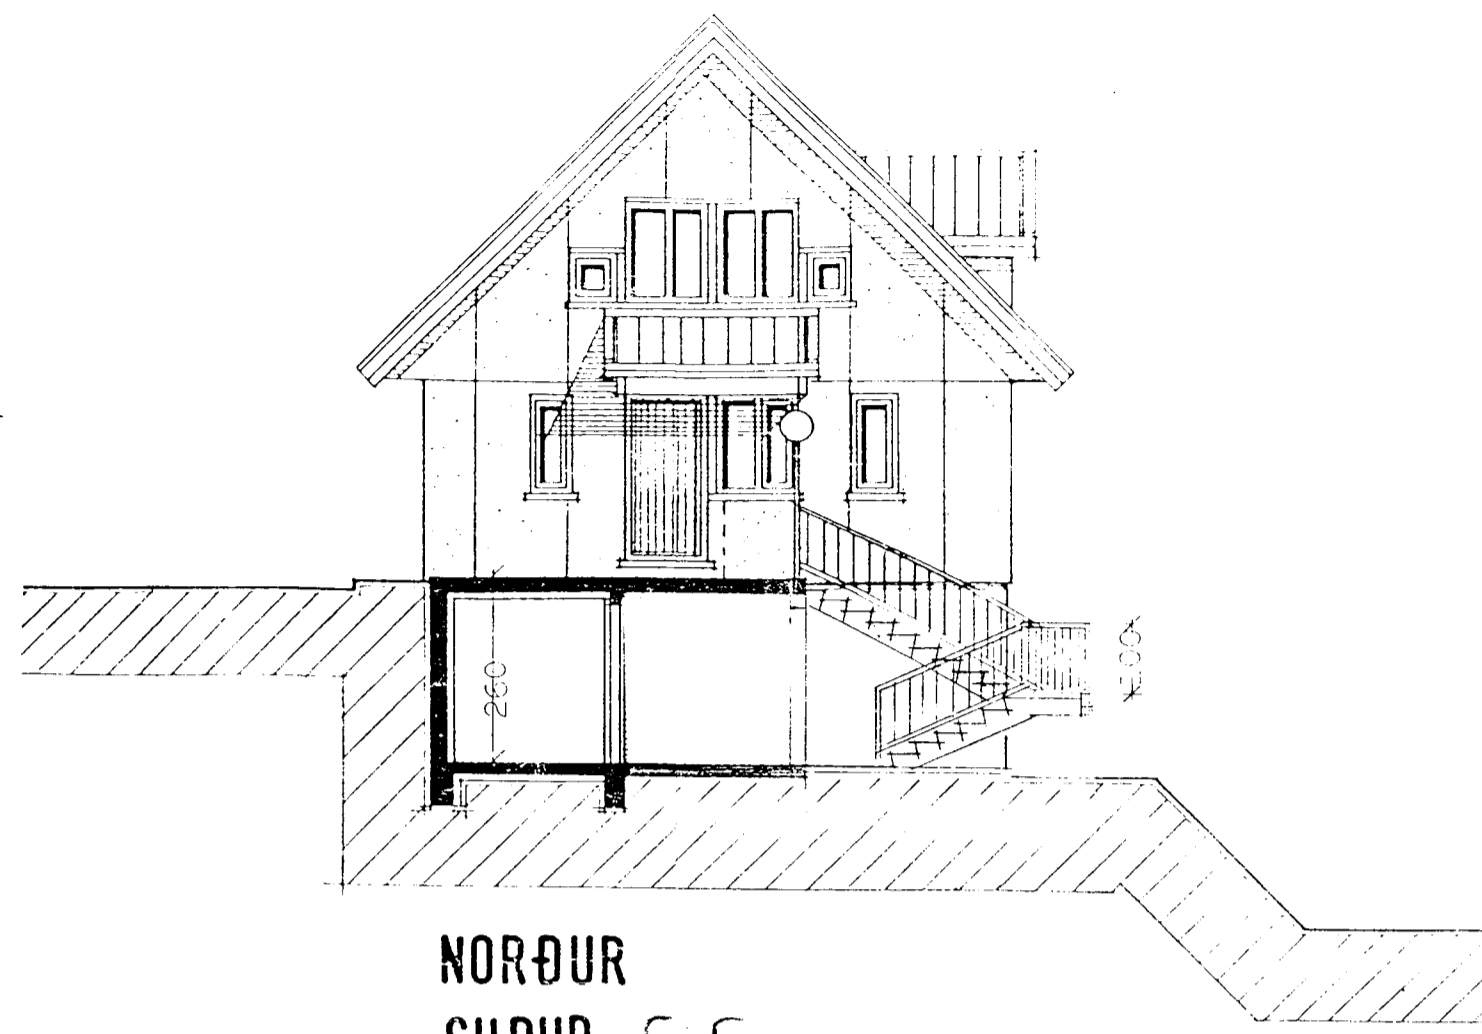


NORÐUR
SUÐUR G-G

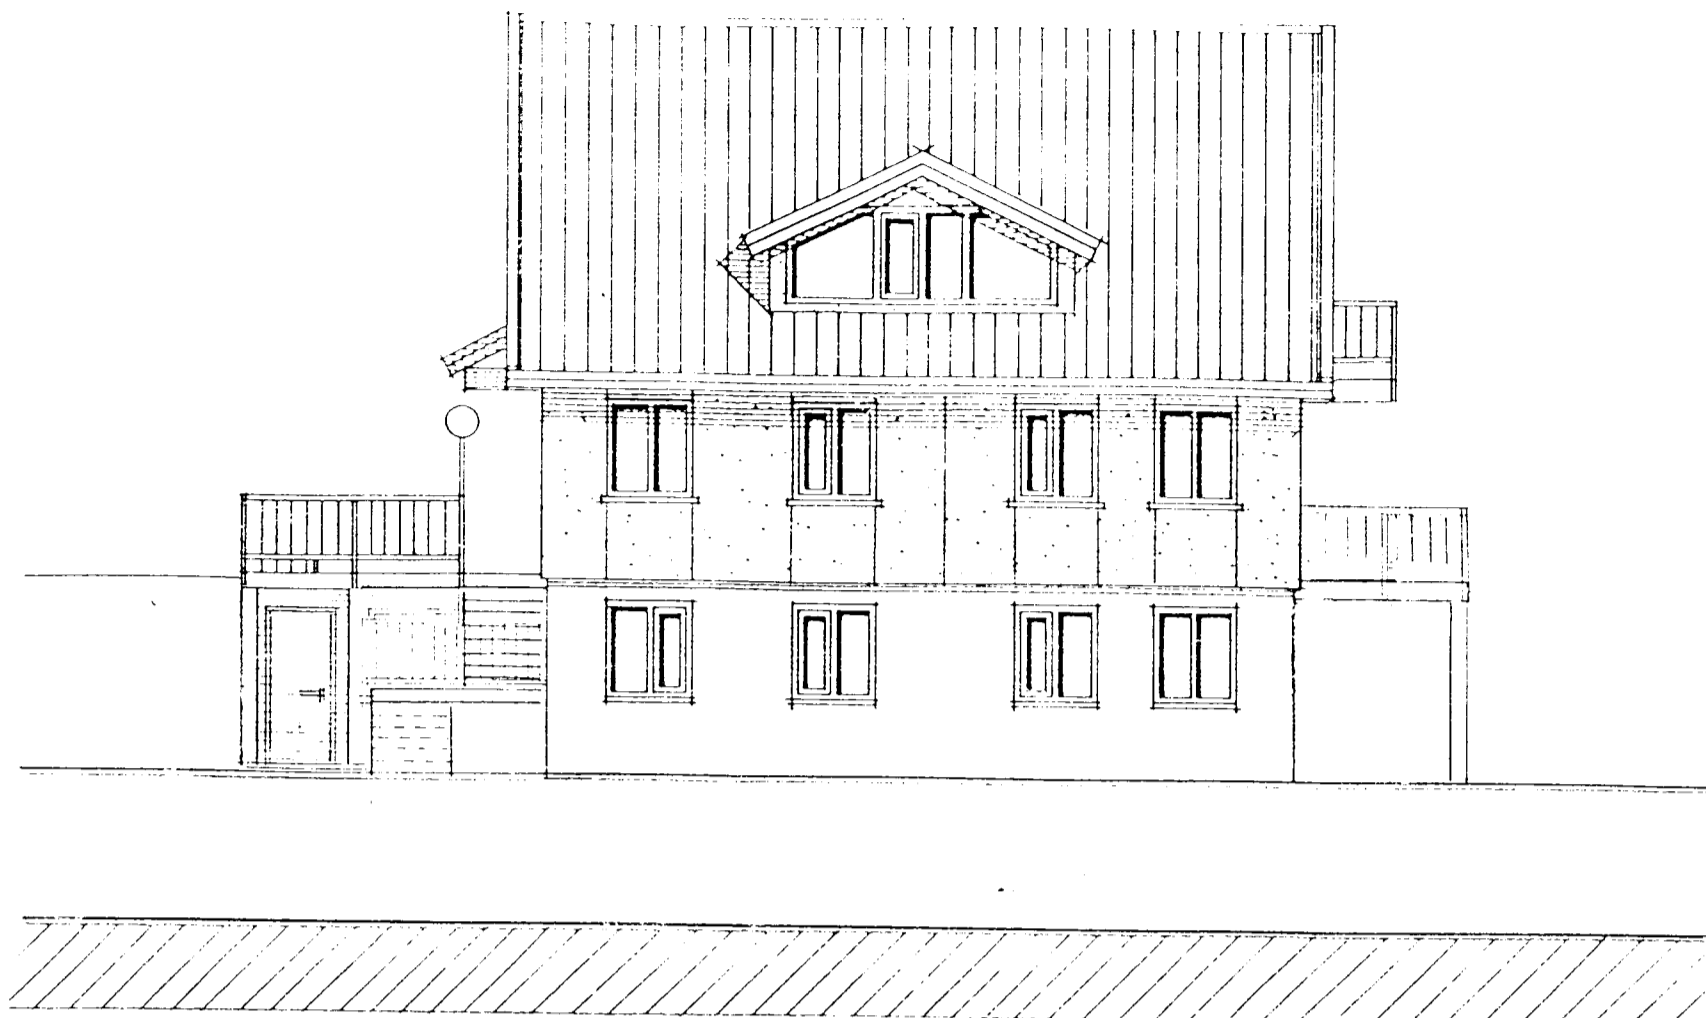


VESTUR

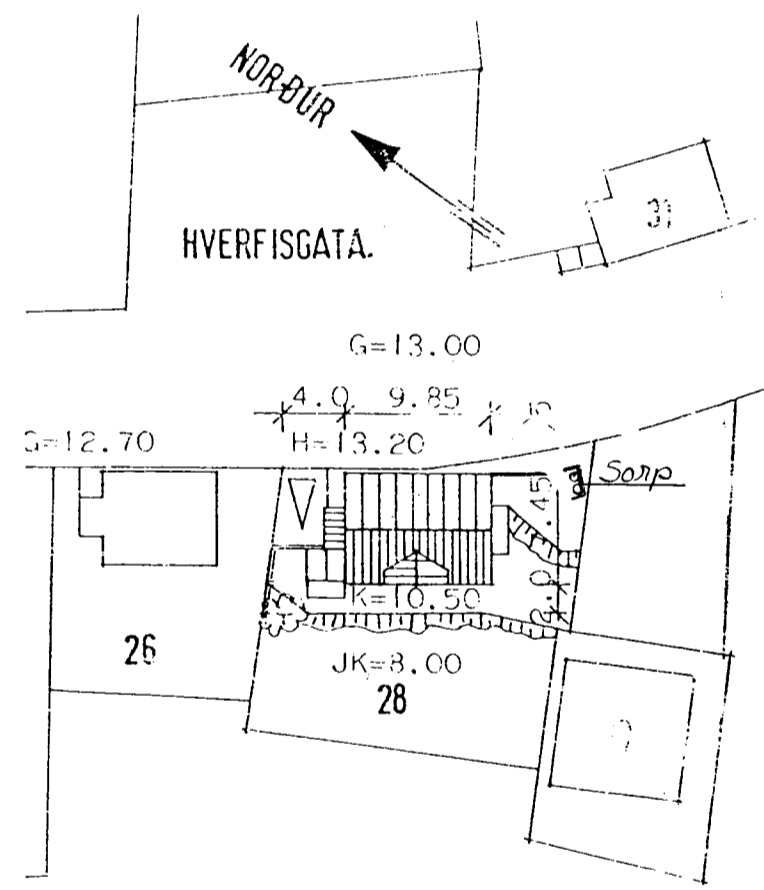

AFSTÖÐUMYND

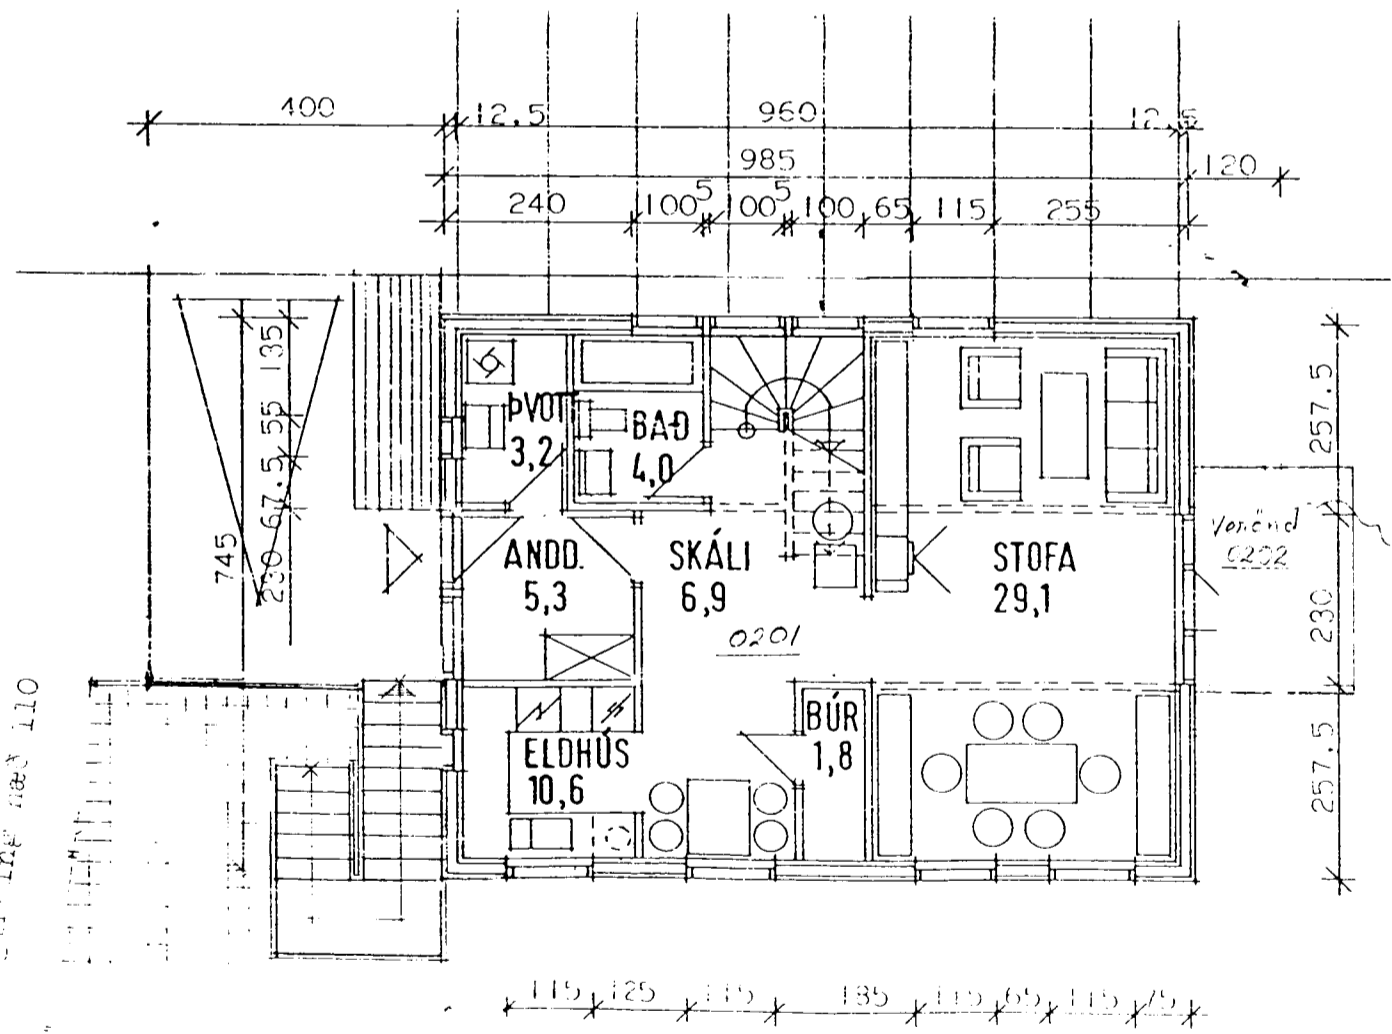

JARÐHÆÐ

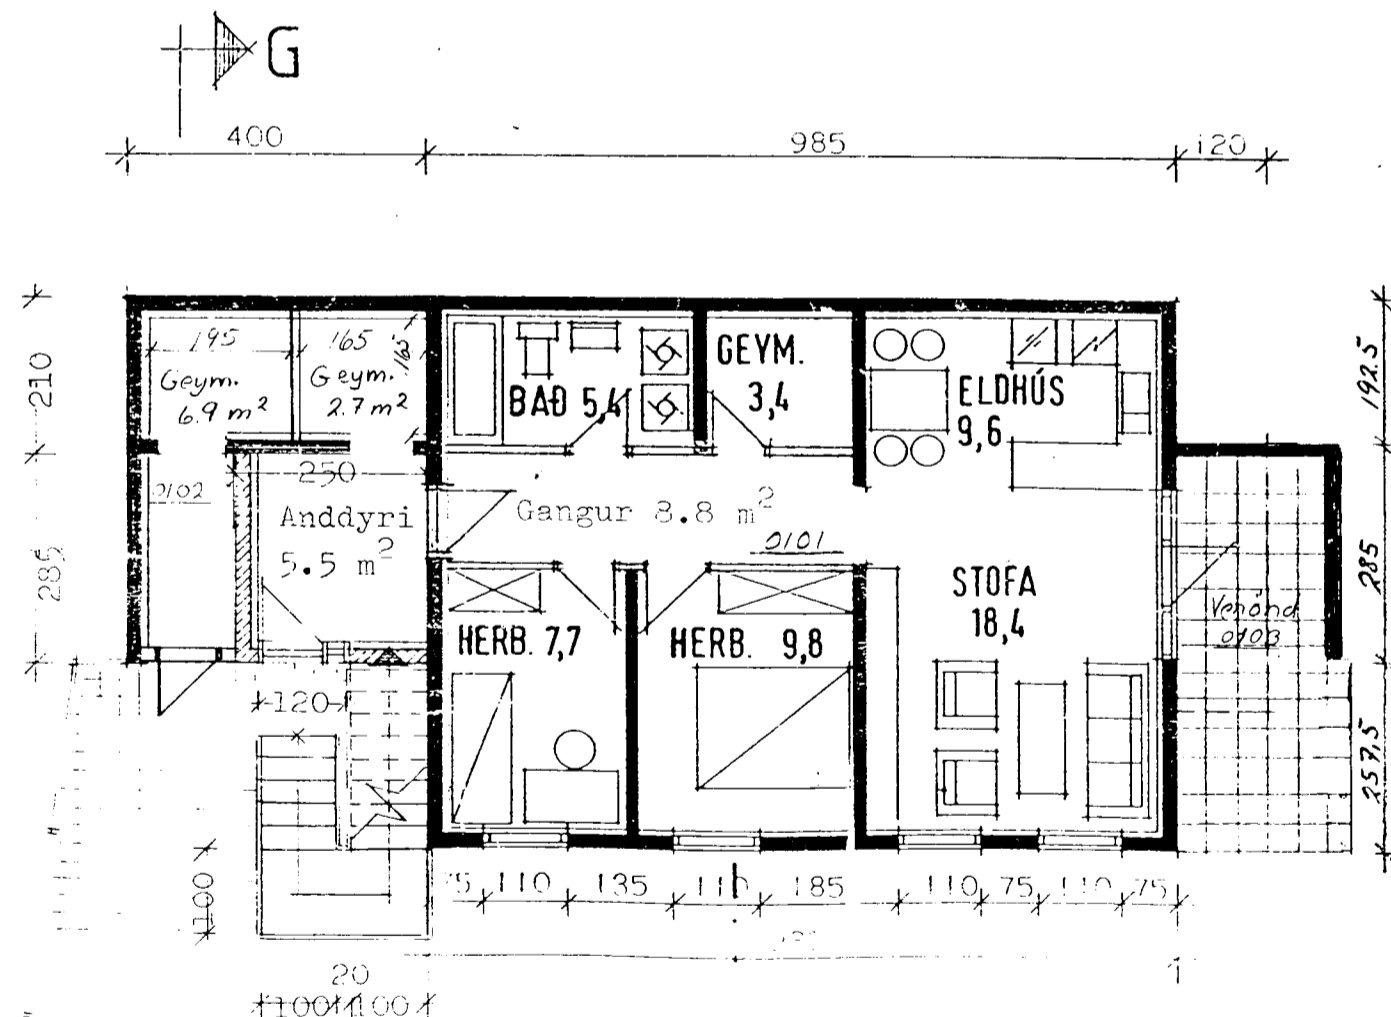

KJALLARI

KLETTUR

Reyndarteikning v/ Eignaskiptayfirlýsingar
Við gerð uppráttarins var stuðst við teikn. frá Húsnæðisst. Ríkisins nr.1.1.01 dags.1 feb.1984 og teikn. frá Kristjáni Þórarinnssyni dags. 06.05.1994

Útg.	Nr.	Anddyri og geymsla	AS	júní 2002
		Breytingar	Hönnuður	Dags

Hverfisgata 28, Hafnarfirði	
Strendingur ehf. Verkfræðijónusta Fjarðargata 13-15 - 220 Hafnarfirður Sími 565 5640, Fax 565 5641	Grunnmynd, útilt og skurður
Hönnuður 17.29.16.2002 Ásmundur Sigvaldason kt.240545-4119	Dags júní 2002
Samræmingarhönnuður	Teknað / Hönnuð af PVG
Melikvarði 1:100	Númer teikningar 101