



NORÐUR

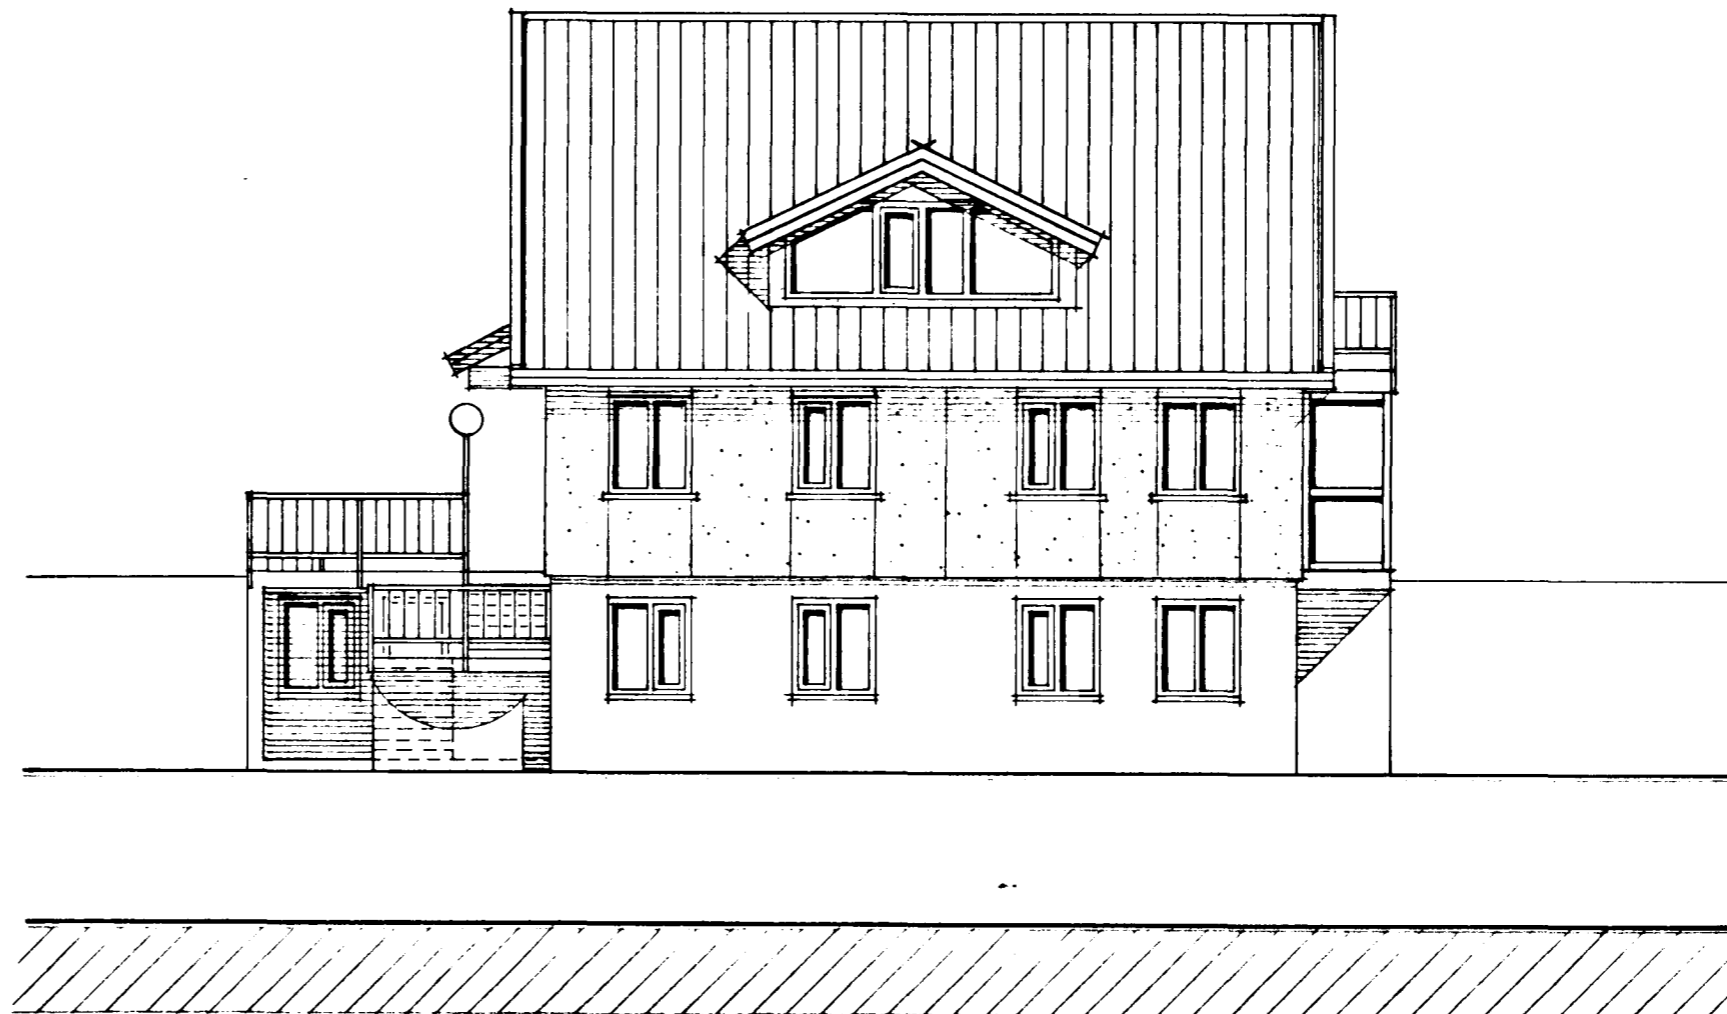


VESTUR

tifftopdf - www.rubissoftware.com - Demo Version

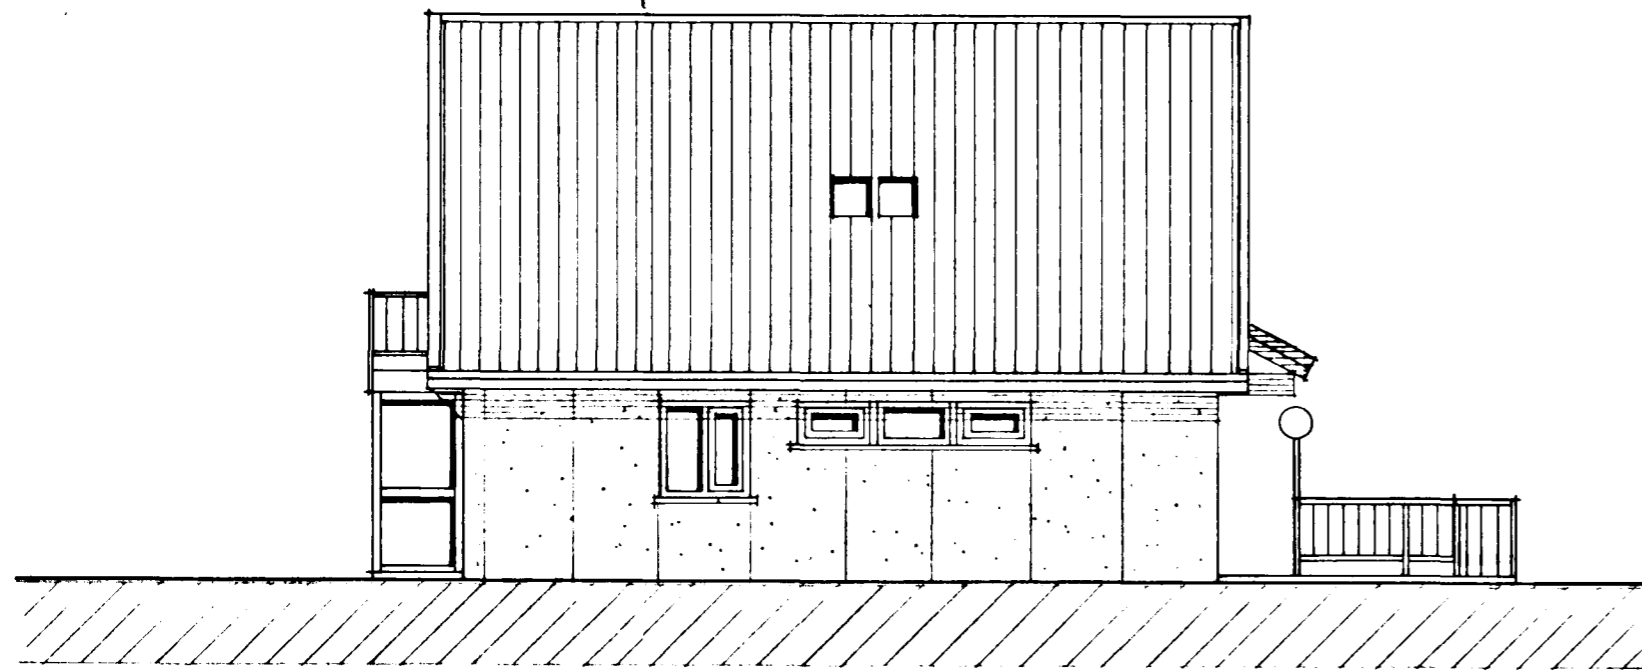

AUSTUR

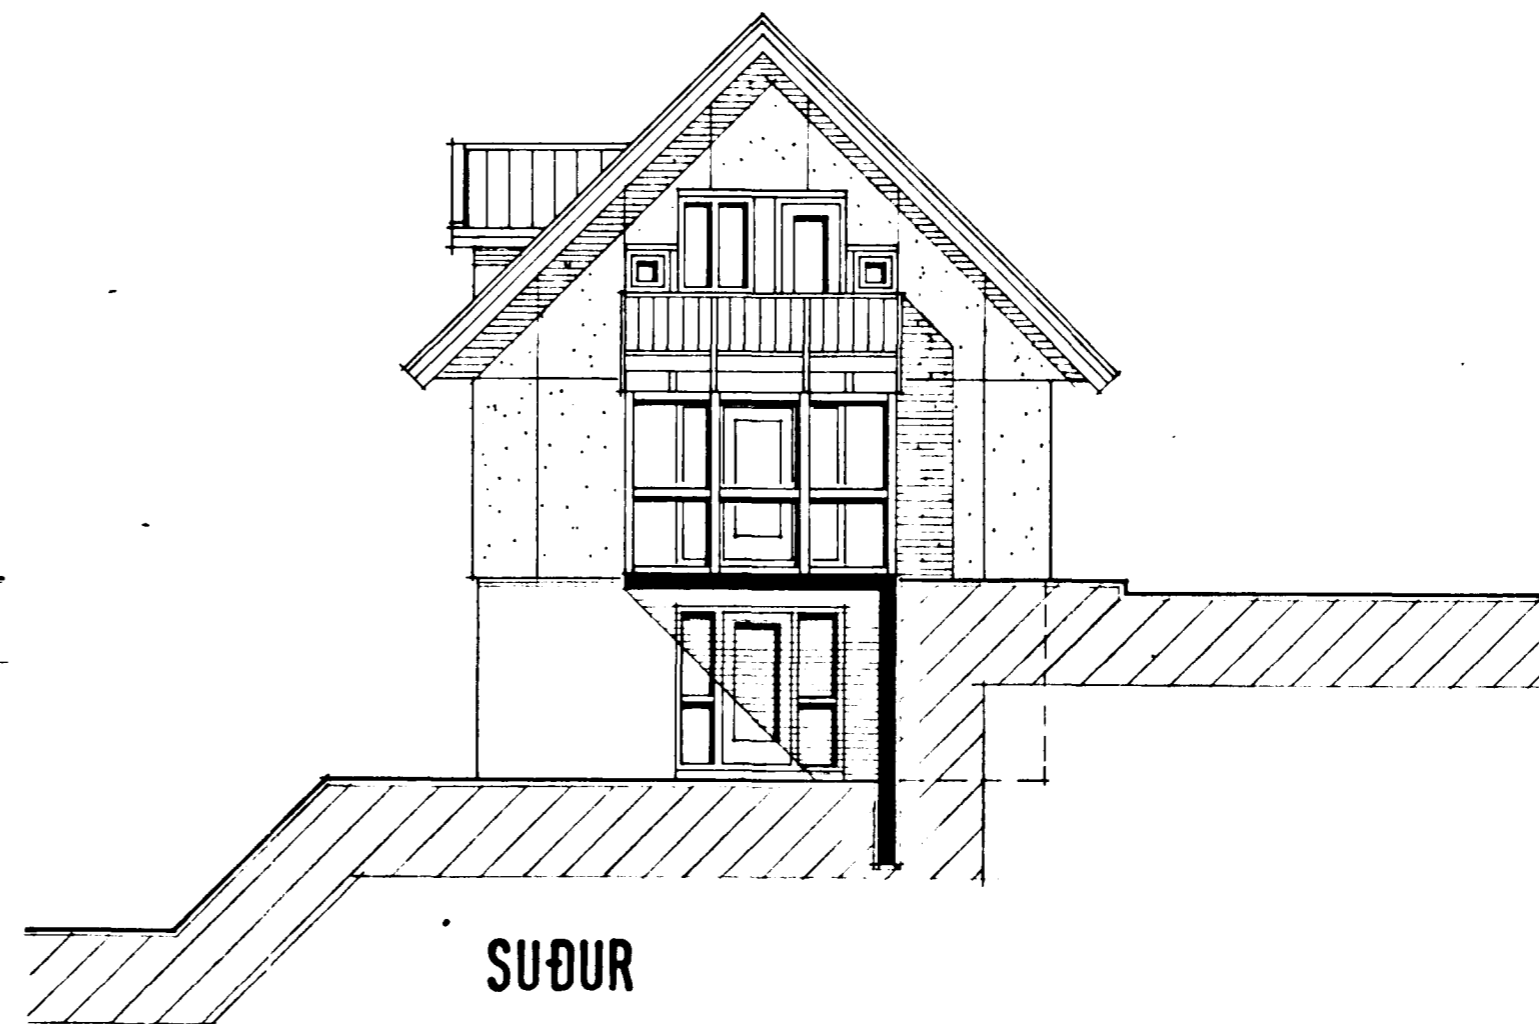

SUÐUR

4490 - 0280 - 01

21.3.84
 Eignarbréfið

- M.H.
1. Endurskoðun þess sem er á myndinni.

HÜSNÆÐISSTOFNUN RÍKISINS
 LAUGAVEGI 77, REYKJAVÍK
 Sími 28500

VERK NR. **B.17.11.** TEIKN. NR. **1.1.02**

HVERI ISLATA 28. HAFNARFIRÐI.

ÚTLITSMYNDIR

HANNAÐ	KH.	STAÐFERT	FEE. 24 KH
REIKNAD		VFIRFARID	
TEIKNAD	S.H.		
KVARDI	1:100.		

Klaus Holm
 Guðni Gunnarsson