
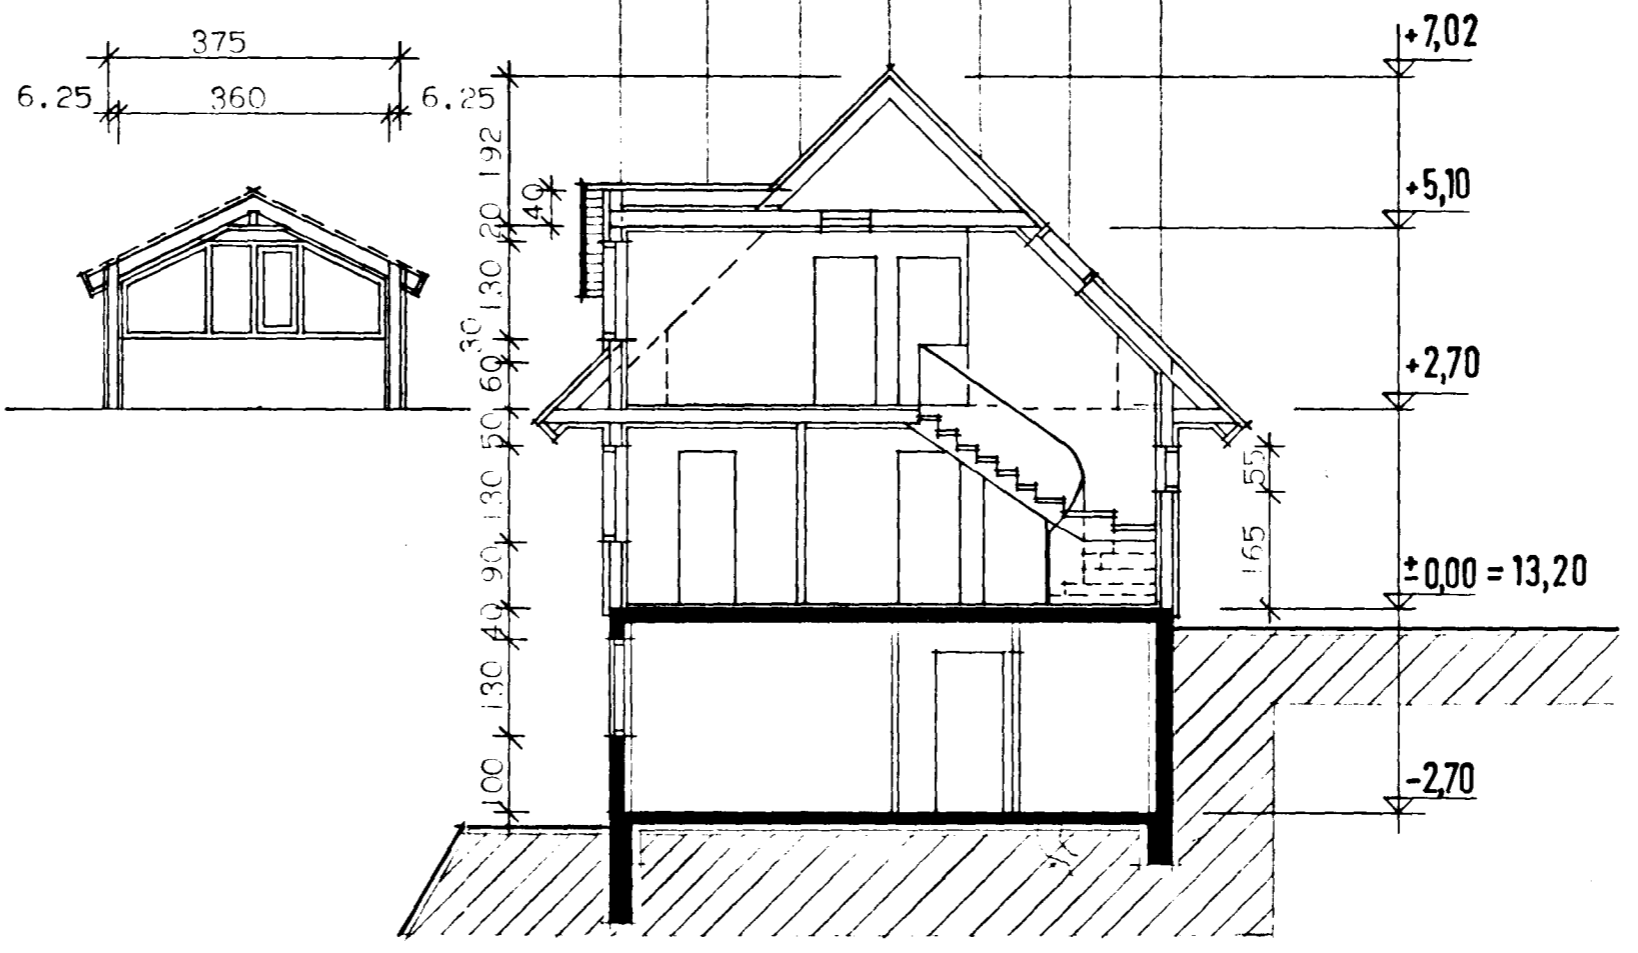
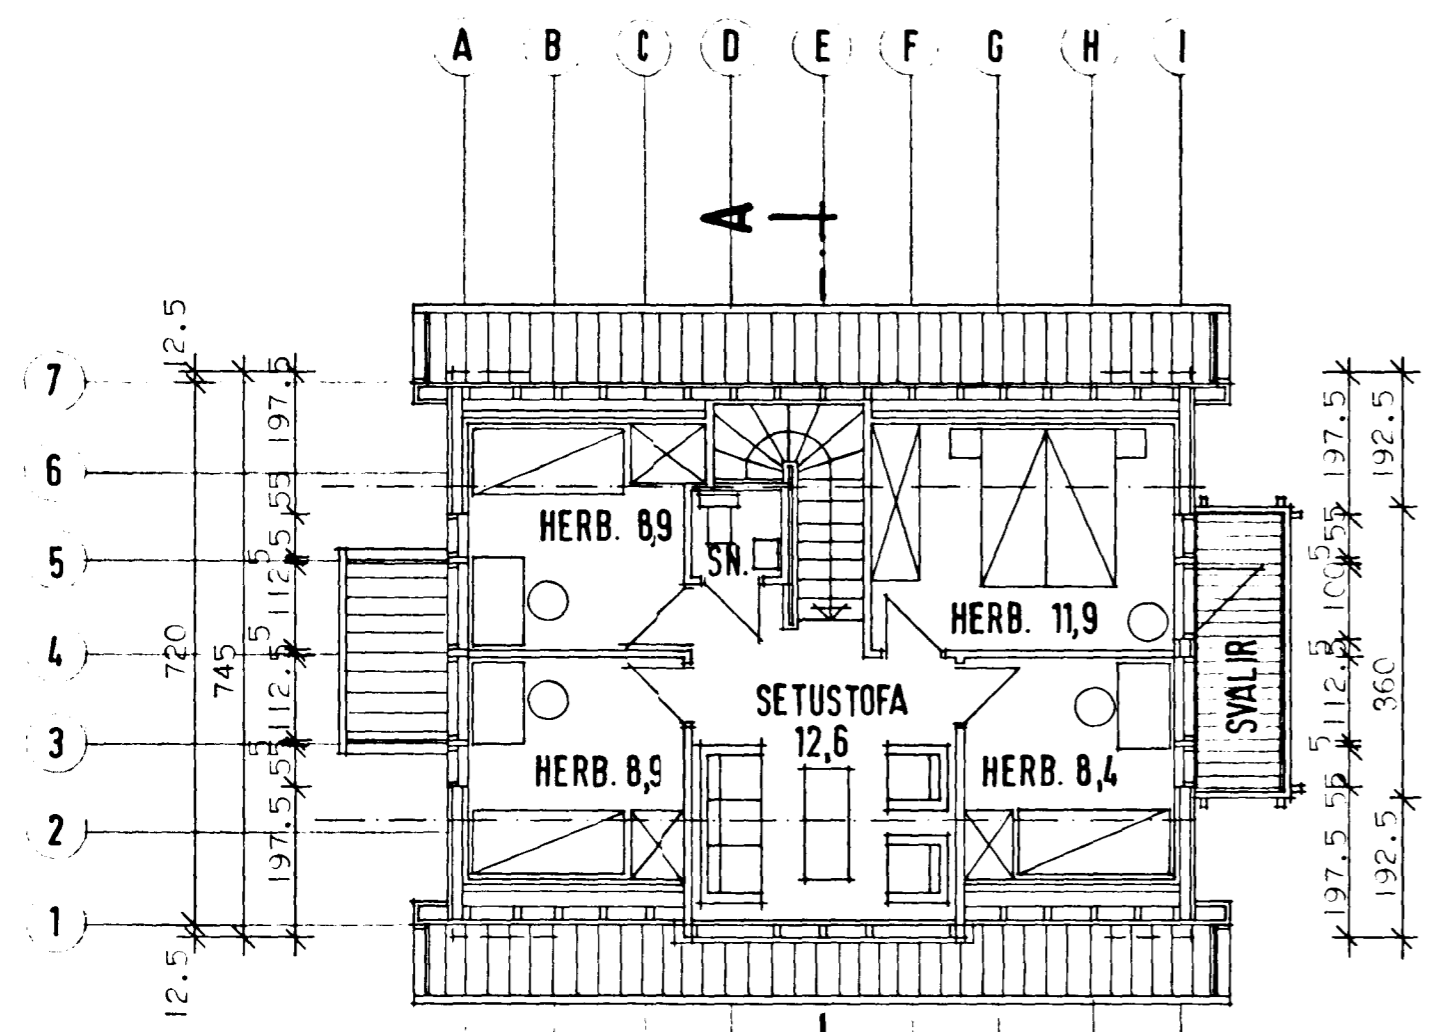



2113 84
 Byggingarmáttillátning
 1. hæð
 S. Gunnarsson

- Ath


GRUNNFLÖTUR HÚSS.....	73 m ²
BRÚTTÓFLATARMÁL KJALLARA	73 m ²
BRÚTTÓFLATARMÁL 1. HÆÐAR	73 m ²
BRÚTTÓFLATARMÁL EFRI HÆÐ	49 m ²
NETTÓFLATARMÁL ÍBÚÐ	112 m ²
NETTÓFLATARMÁL ÍBÚÐ	62 m ²
BRÚTTÓRÚMMÁL	576 m ³
BRÚTTÓFLATARMÁL SAMT.	195 m ²
FLATARMÁL LÓGAR	550 m ²
NÝTINGARHLUTFALL	0,35

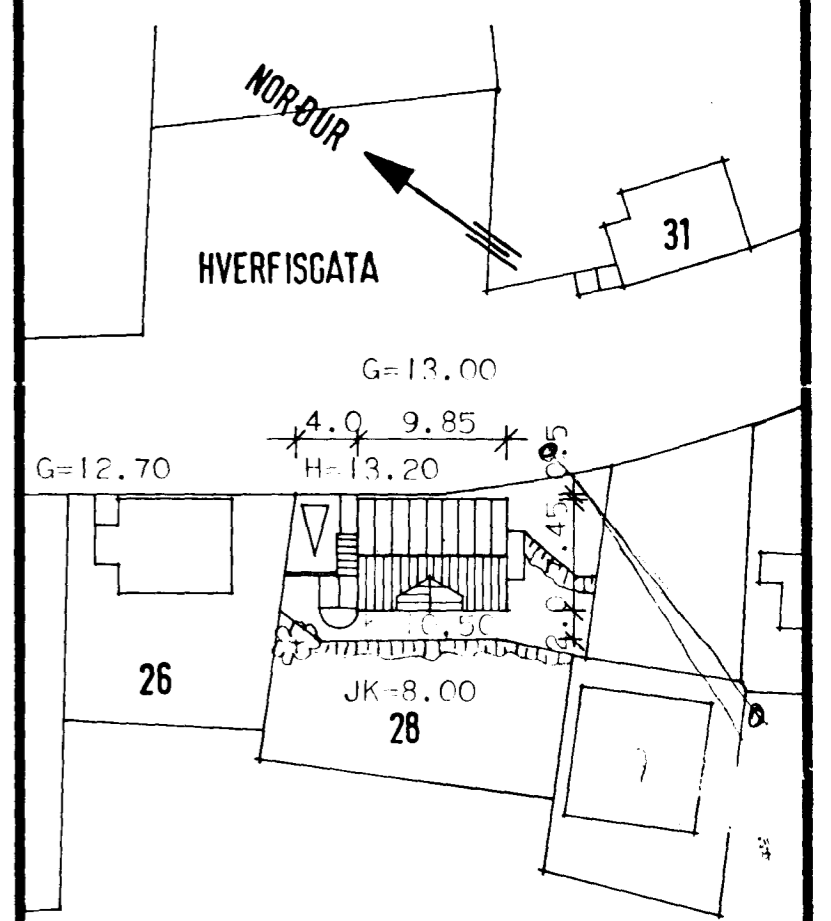

SNEIÐING A-A

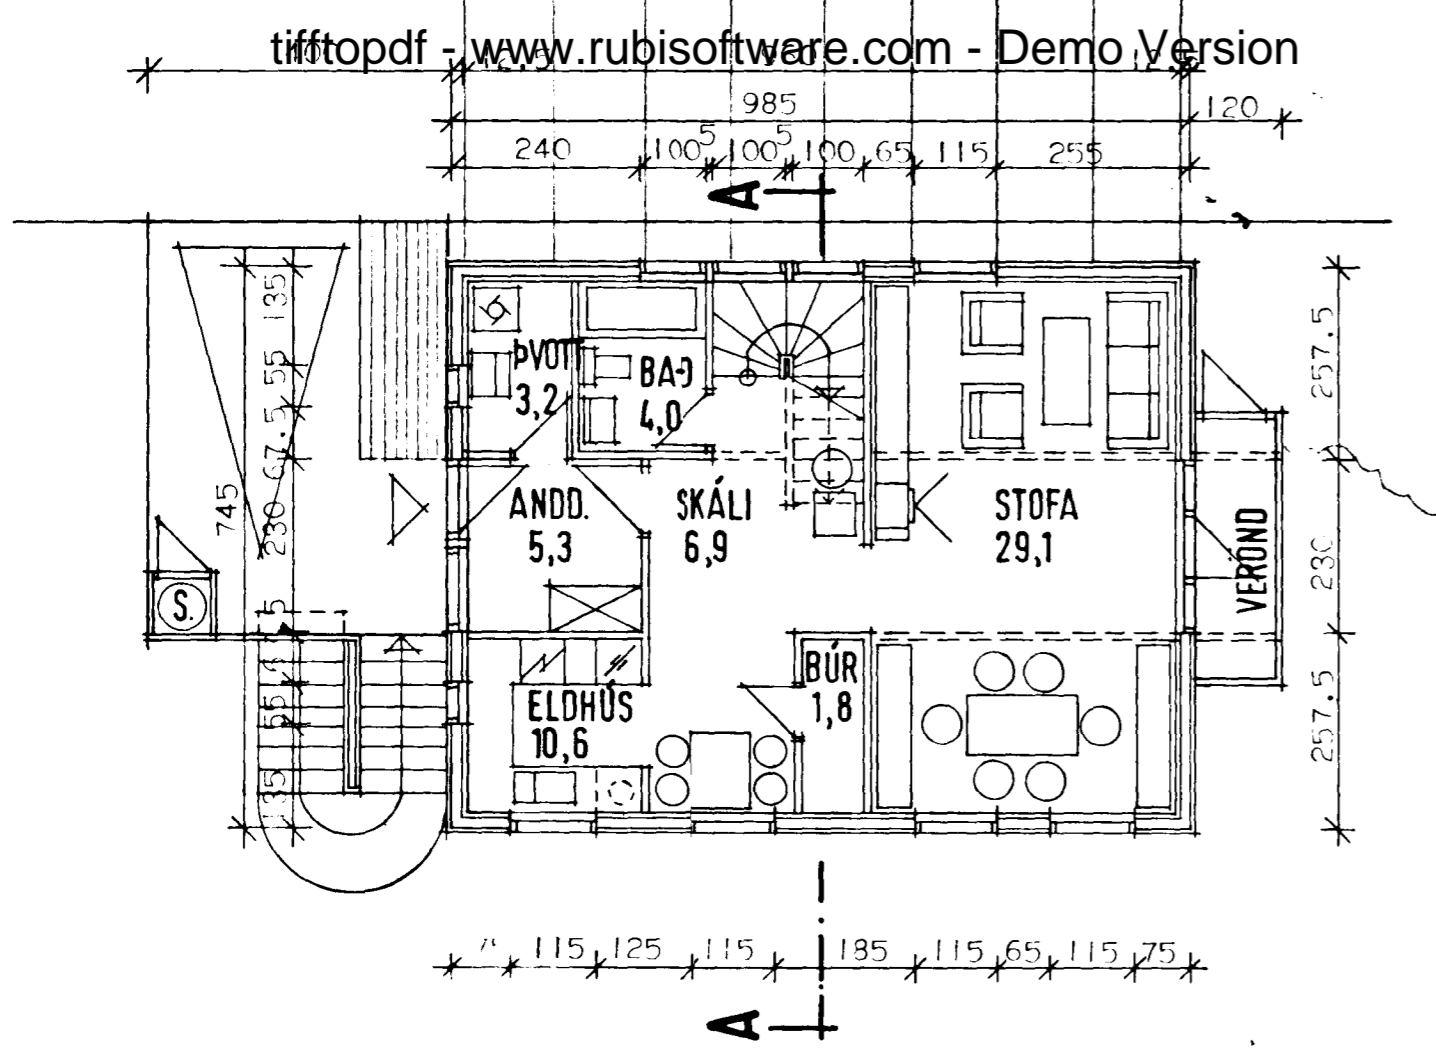

JARÐHÆÐ

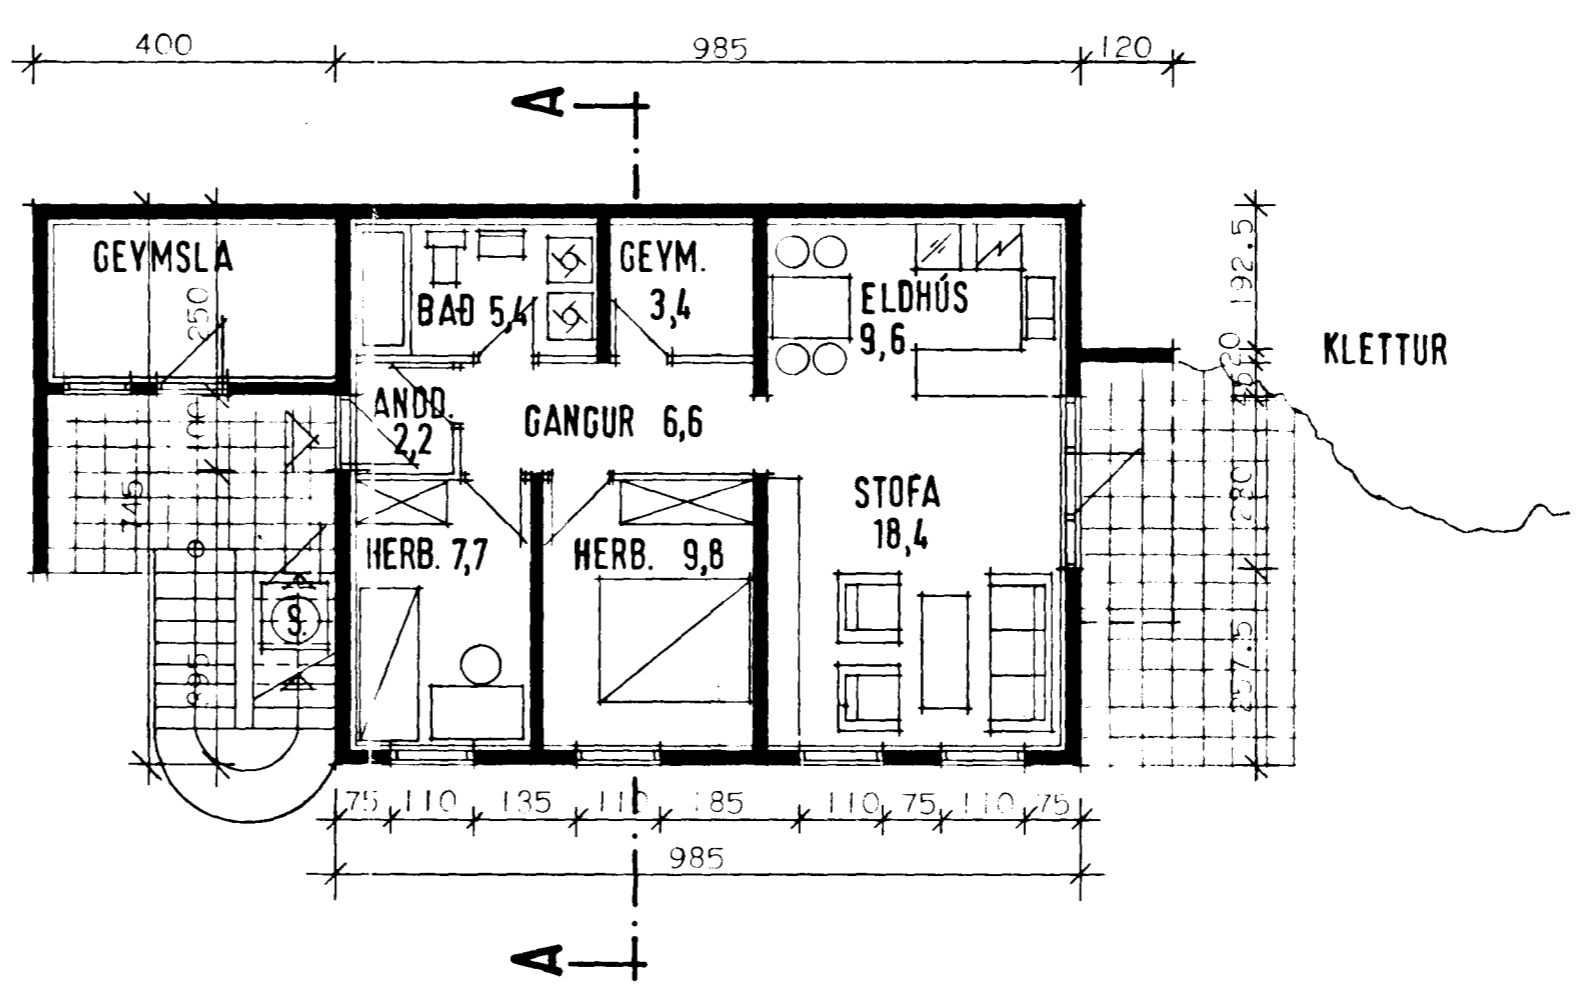

KJALLARI

AFSTÖÐUMYND

HÚSNÆÐISSTOFNUN RÍKISINS
 LAUGAVEGI 77, REYKJAVÍK
 Sími 28500

VERK NR. **B.17.11.** TEIKN. NR. **1.1.01**

HVERFISGATA 28. HAFNARFIRÐI.

GRUNNMYNDIR OG SNEIÐING

HANNAÐ	KH.	STAÐFERT	FEB. '84 KH
REIKNAD		YFIRFARID	
TEIKNAD	S.H.		
KVARÐI	1:100.		

Klaus Holm
 Guðni Gunnarsson

4490-0280.01