
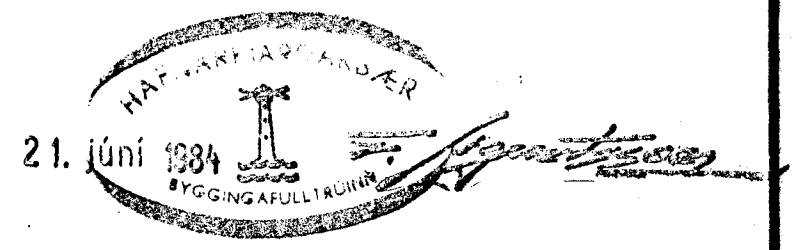
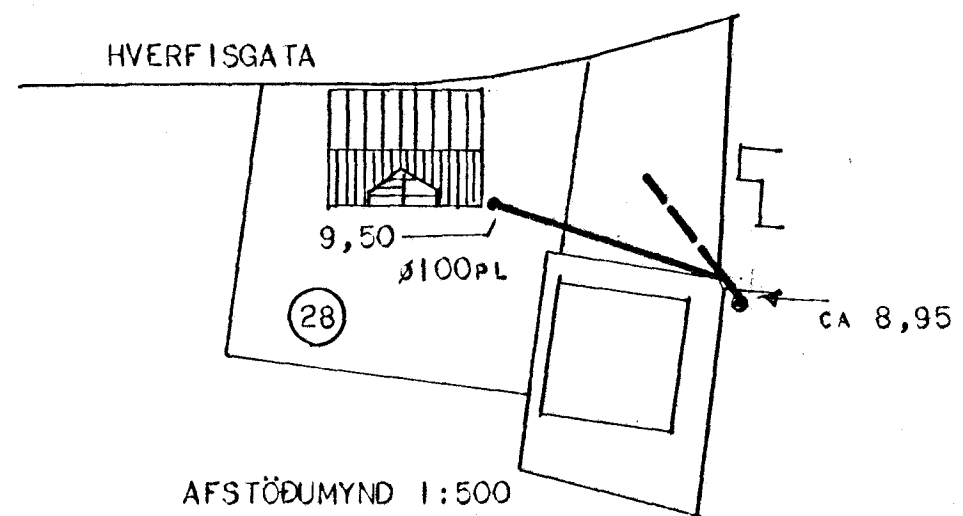


TÆMING OG AFRENNSLI
AF HITA OG VATNSLÖGN
Ø75 PEH AD BRUNNI.

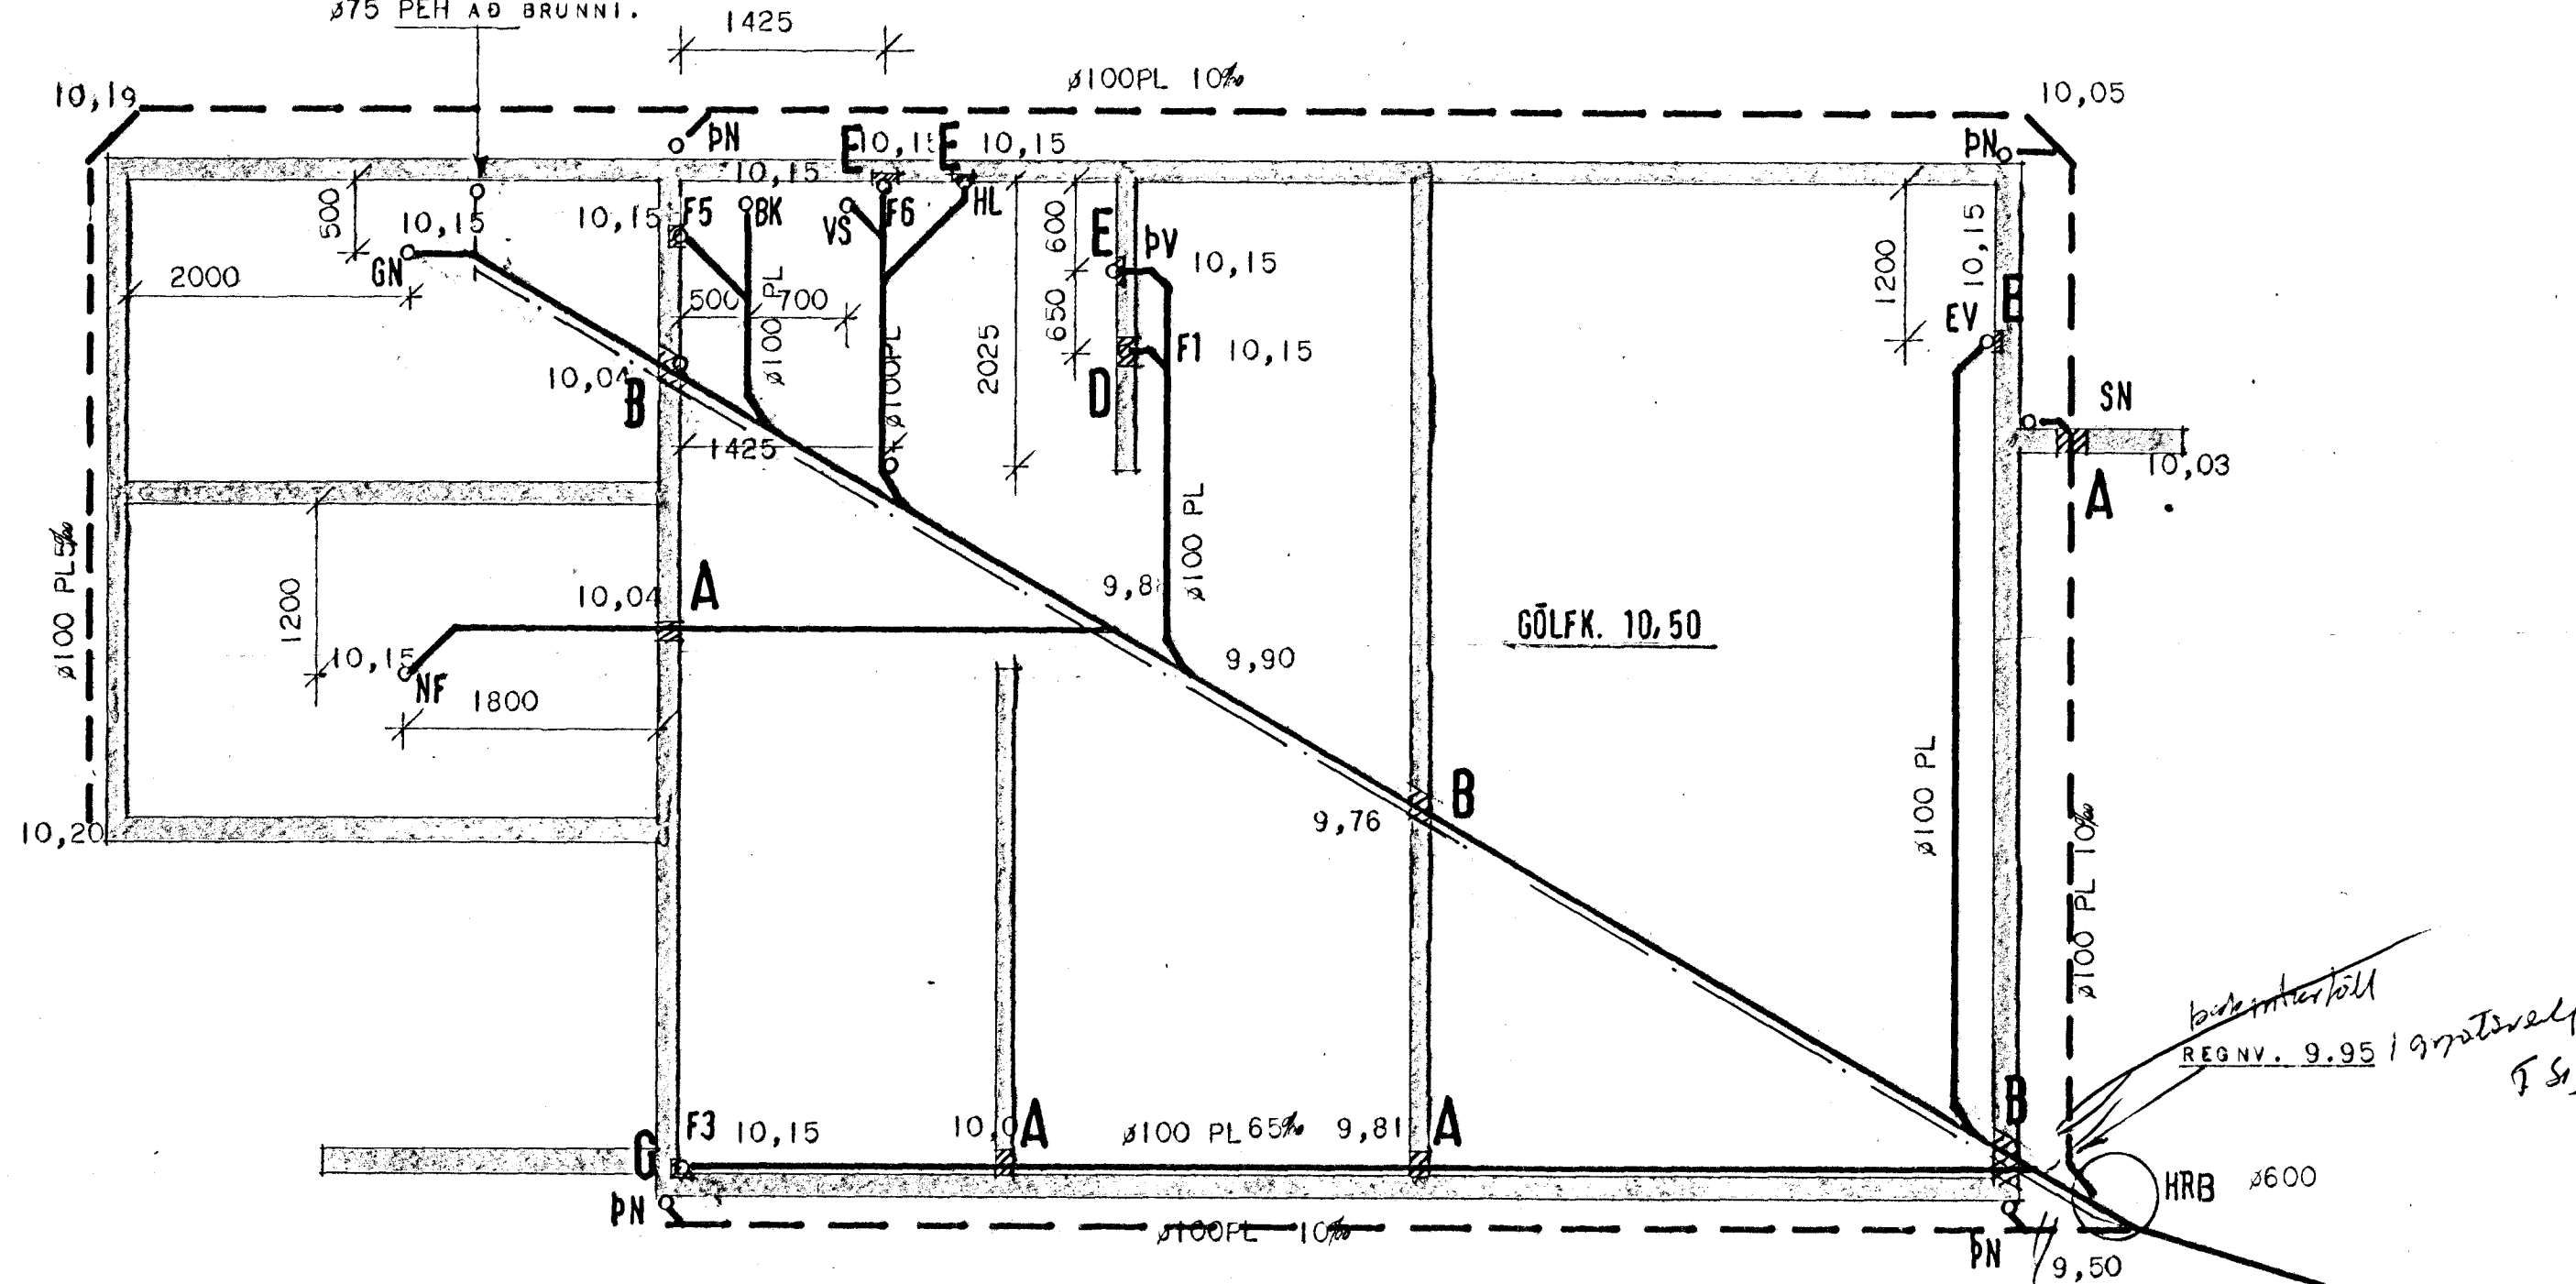

HÚSNÆÐISSTOFNUN
RIKISINS LAUGAVEGI 77 REYKJAVÍK
SÍMI 28500

VERK NR. **B.17.11.** TEIKN. NR. **3.001**

HVERFISGATA 28, HAFNARFIRÐI.

FRÆRENNSLISLAGNIR.
GRUNNLAGNIR OG AFSTÖÐUMYND

HANNAÐ	BJ	STAÐFERT
REIKNAD	BJ	YFIRFARIÐ
TEIKNAD	BJ	
KVARÐI	1:50 og 1:500	

Benedikt Þorsteinsson
Ólafur Guðmundsson